현황측량도

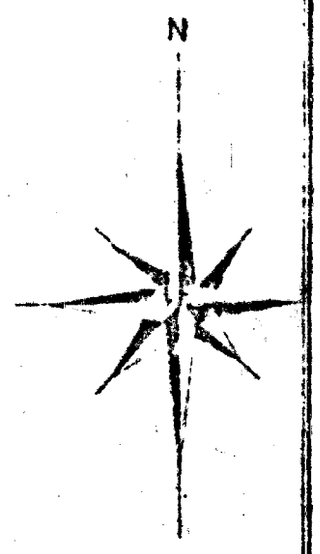

KOEX MAIN BUILDING

T.B.M
◎
16.520

159 CH

159-1 CH

159-2 CH

시 장

자동차 정류장
(지하3층 ~지상4층)

(지하3층 ~지상4층)

사 무동

호 텔 동

전 시 동

SCALE

1 : 1200