



1. 명칭: 중양토목측량설계공사  
 2. 주소: 서울특별시 영등포구 당산동 3가 1270우미빌딩  
 3. 인감: 인감  
 4. 계자: 계자

공 사 명	도 면 명	척 축	일 자	도 면 번호	제 도	설 계	검 사	승 인	매 주
PROJECT TITLE	NAME OF DRAWING	SCALE	DATE	DRAWING NO	DRAWING	DESIGNED BY	CHECKED BY	APPROVED BY	SHEET NO
중양토목측량설계공사	현 황 실 측 도	1 : 600	11. 4. 1						

349

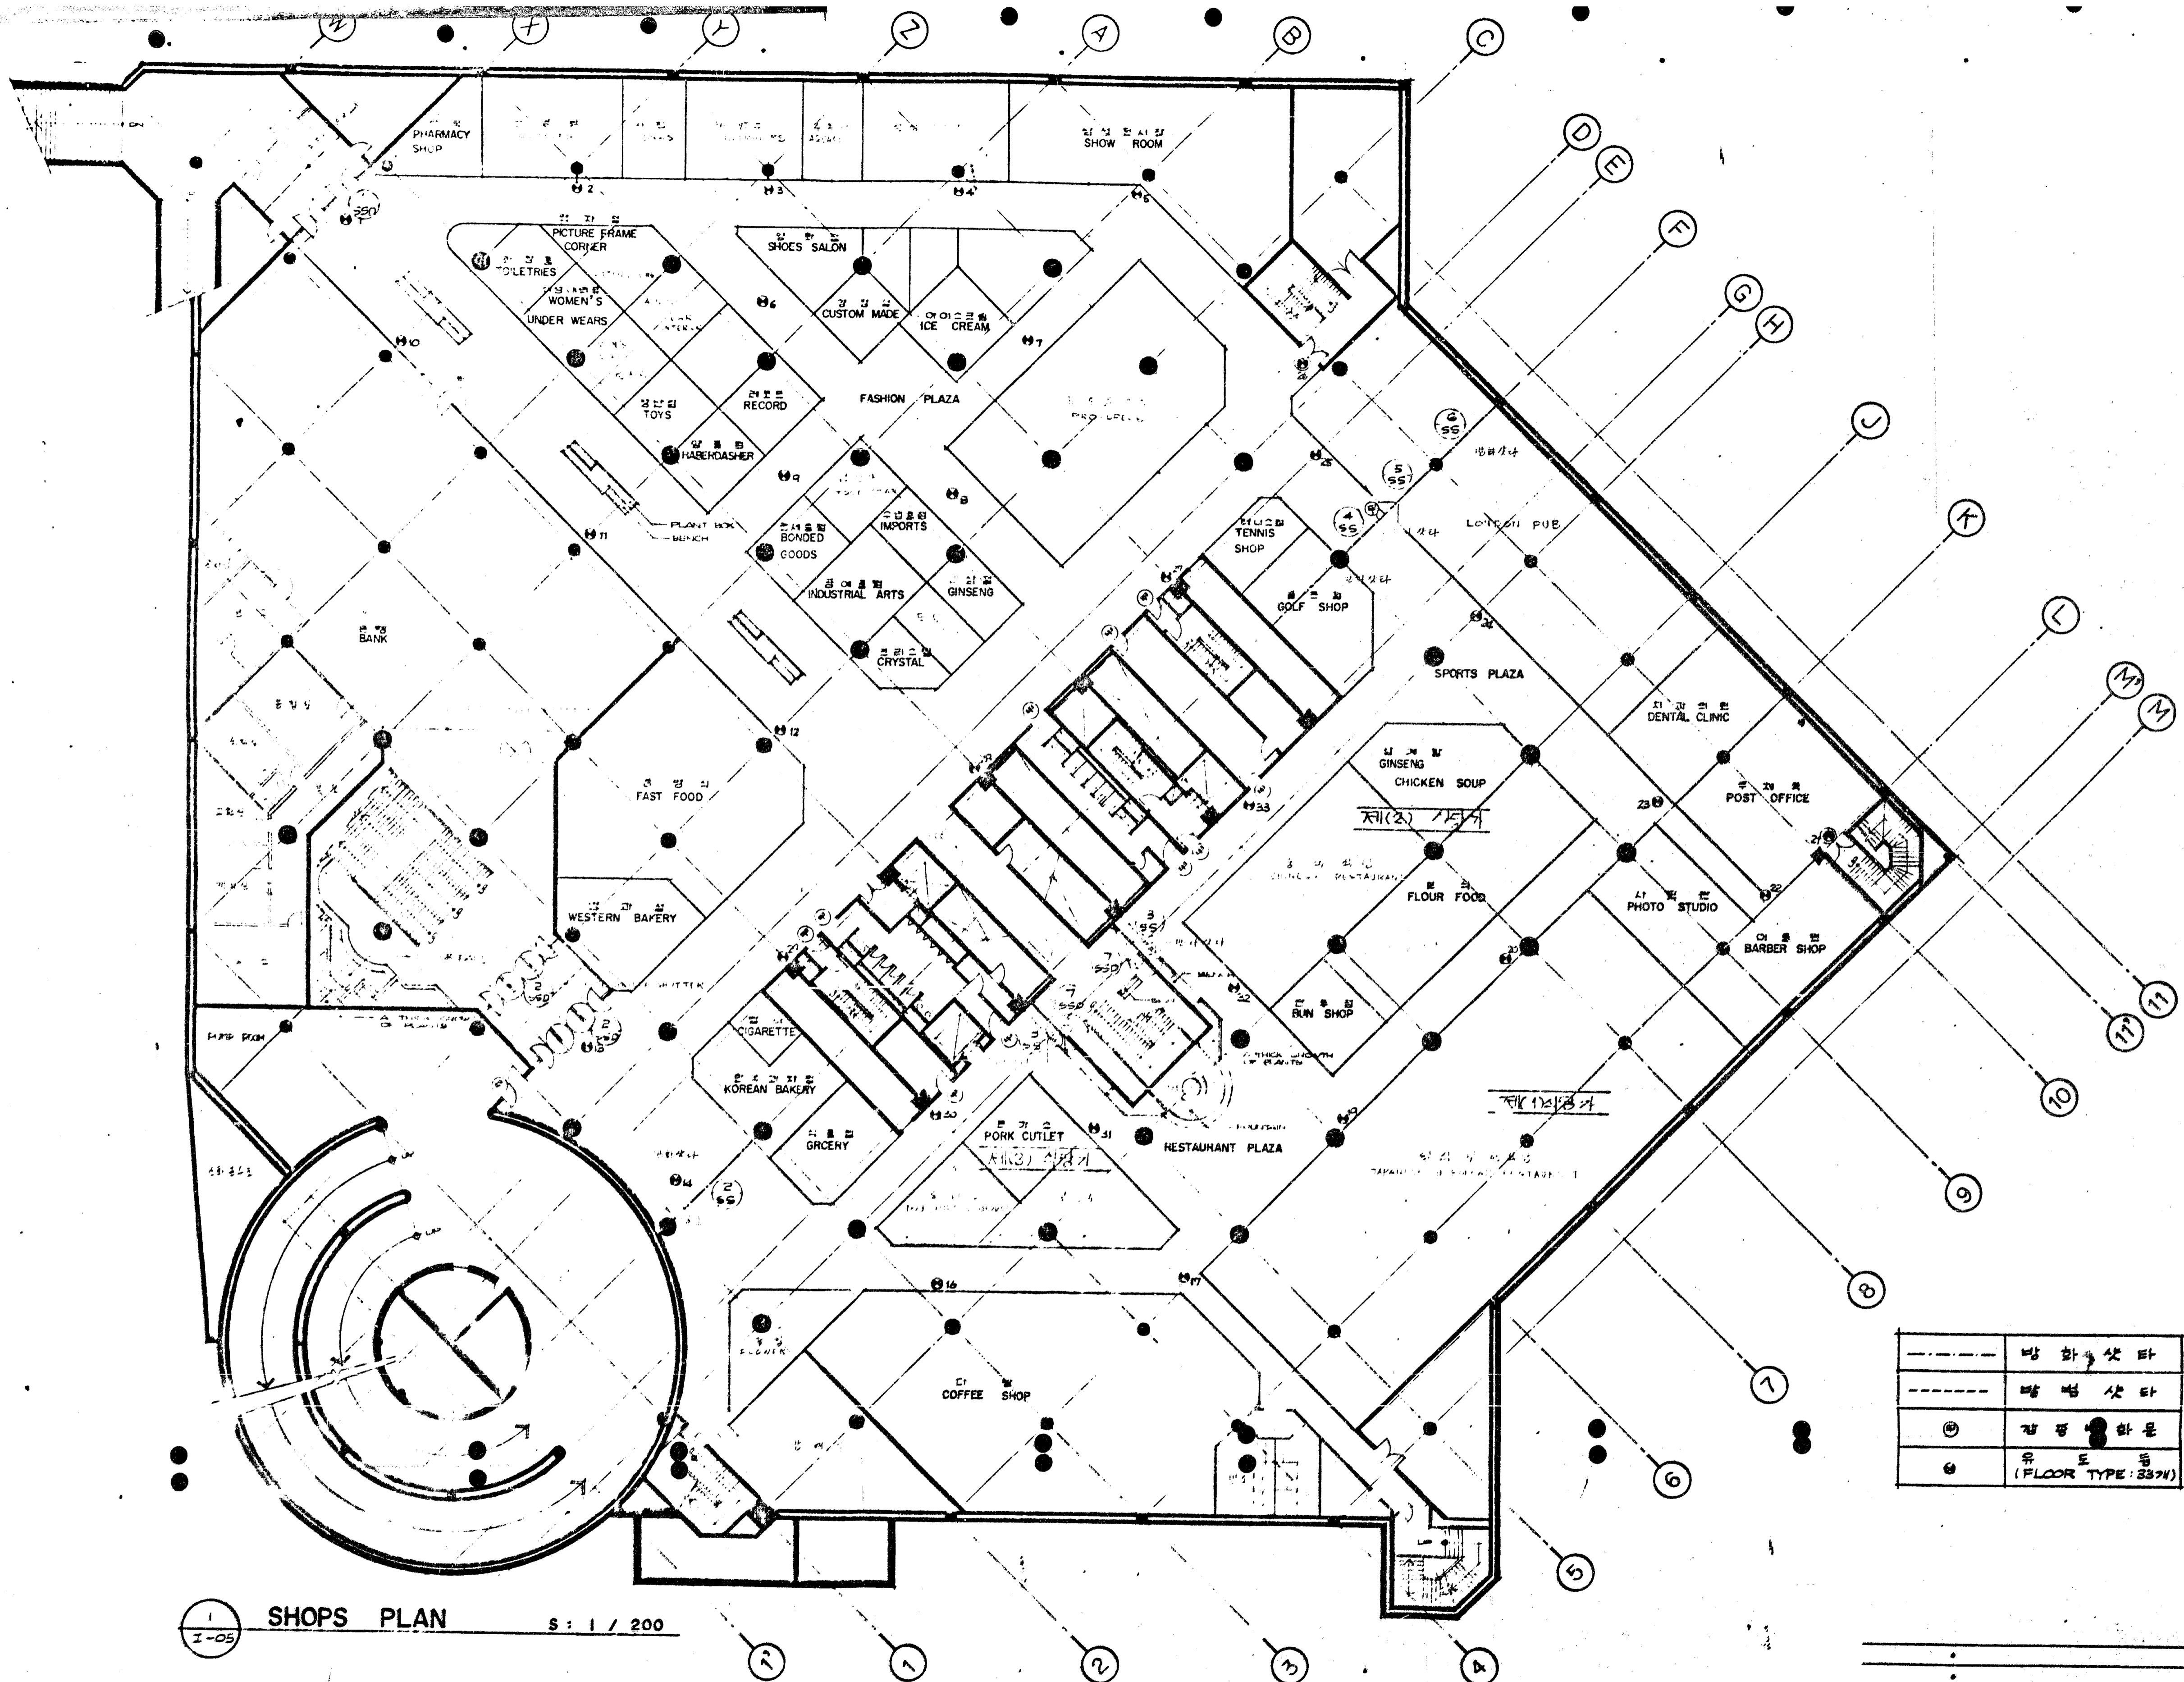

1-05 SHOPS PLAN S: 1 / 200

---	방화 샷타
---	방범 샷타
⊙	감경 하문
●	유도 등 (FLOOR TYPE: 3374)

DATE	REVISIONS	SHEET NO
		I - 05

DESIGNED BY	DRAWN BY	CHECKED BY	APPROVED BY	DATE	SCALE	PROJECT	SHEET NO
			350	84. 3. 31	1 / 200	국제사육지(하)아카데미내정공사	I - 05
						DRAWING	