


# 포장 계획도 (변경후)

S = 1 : 300(A1)  
1 : 600(A3)

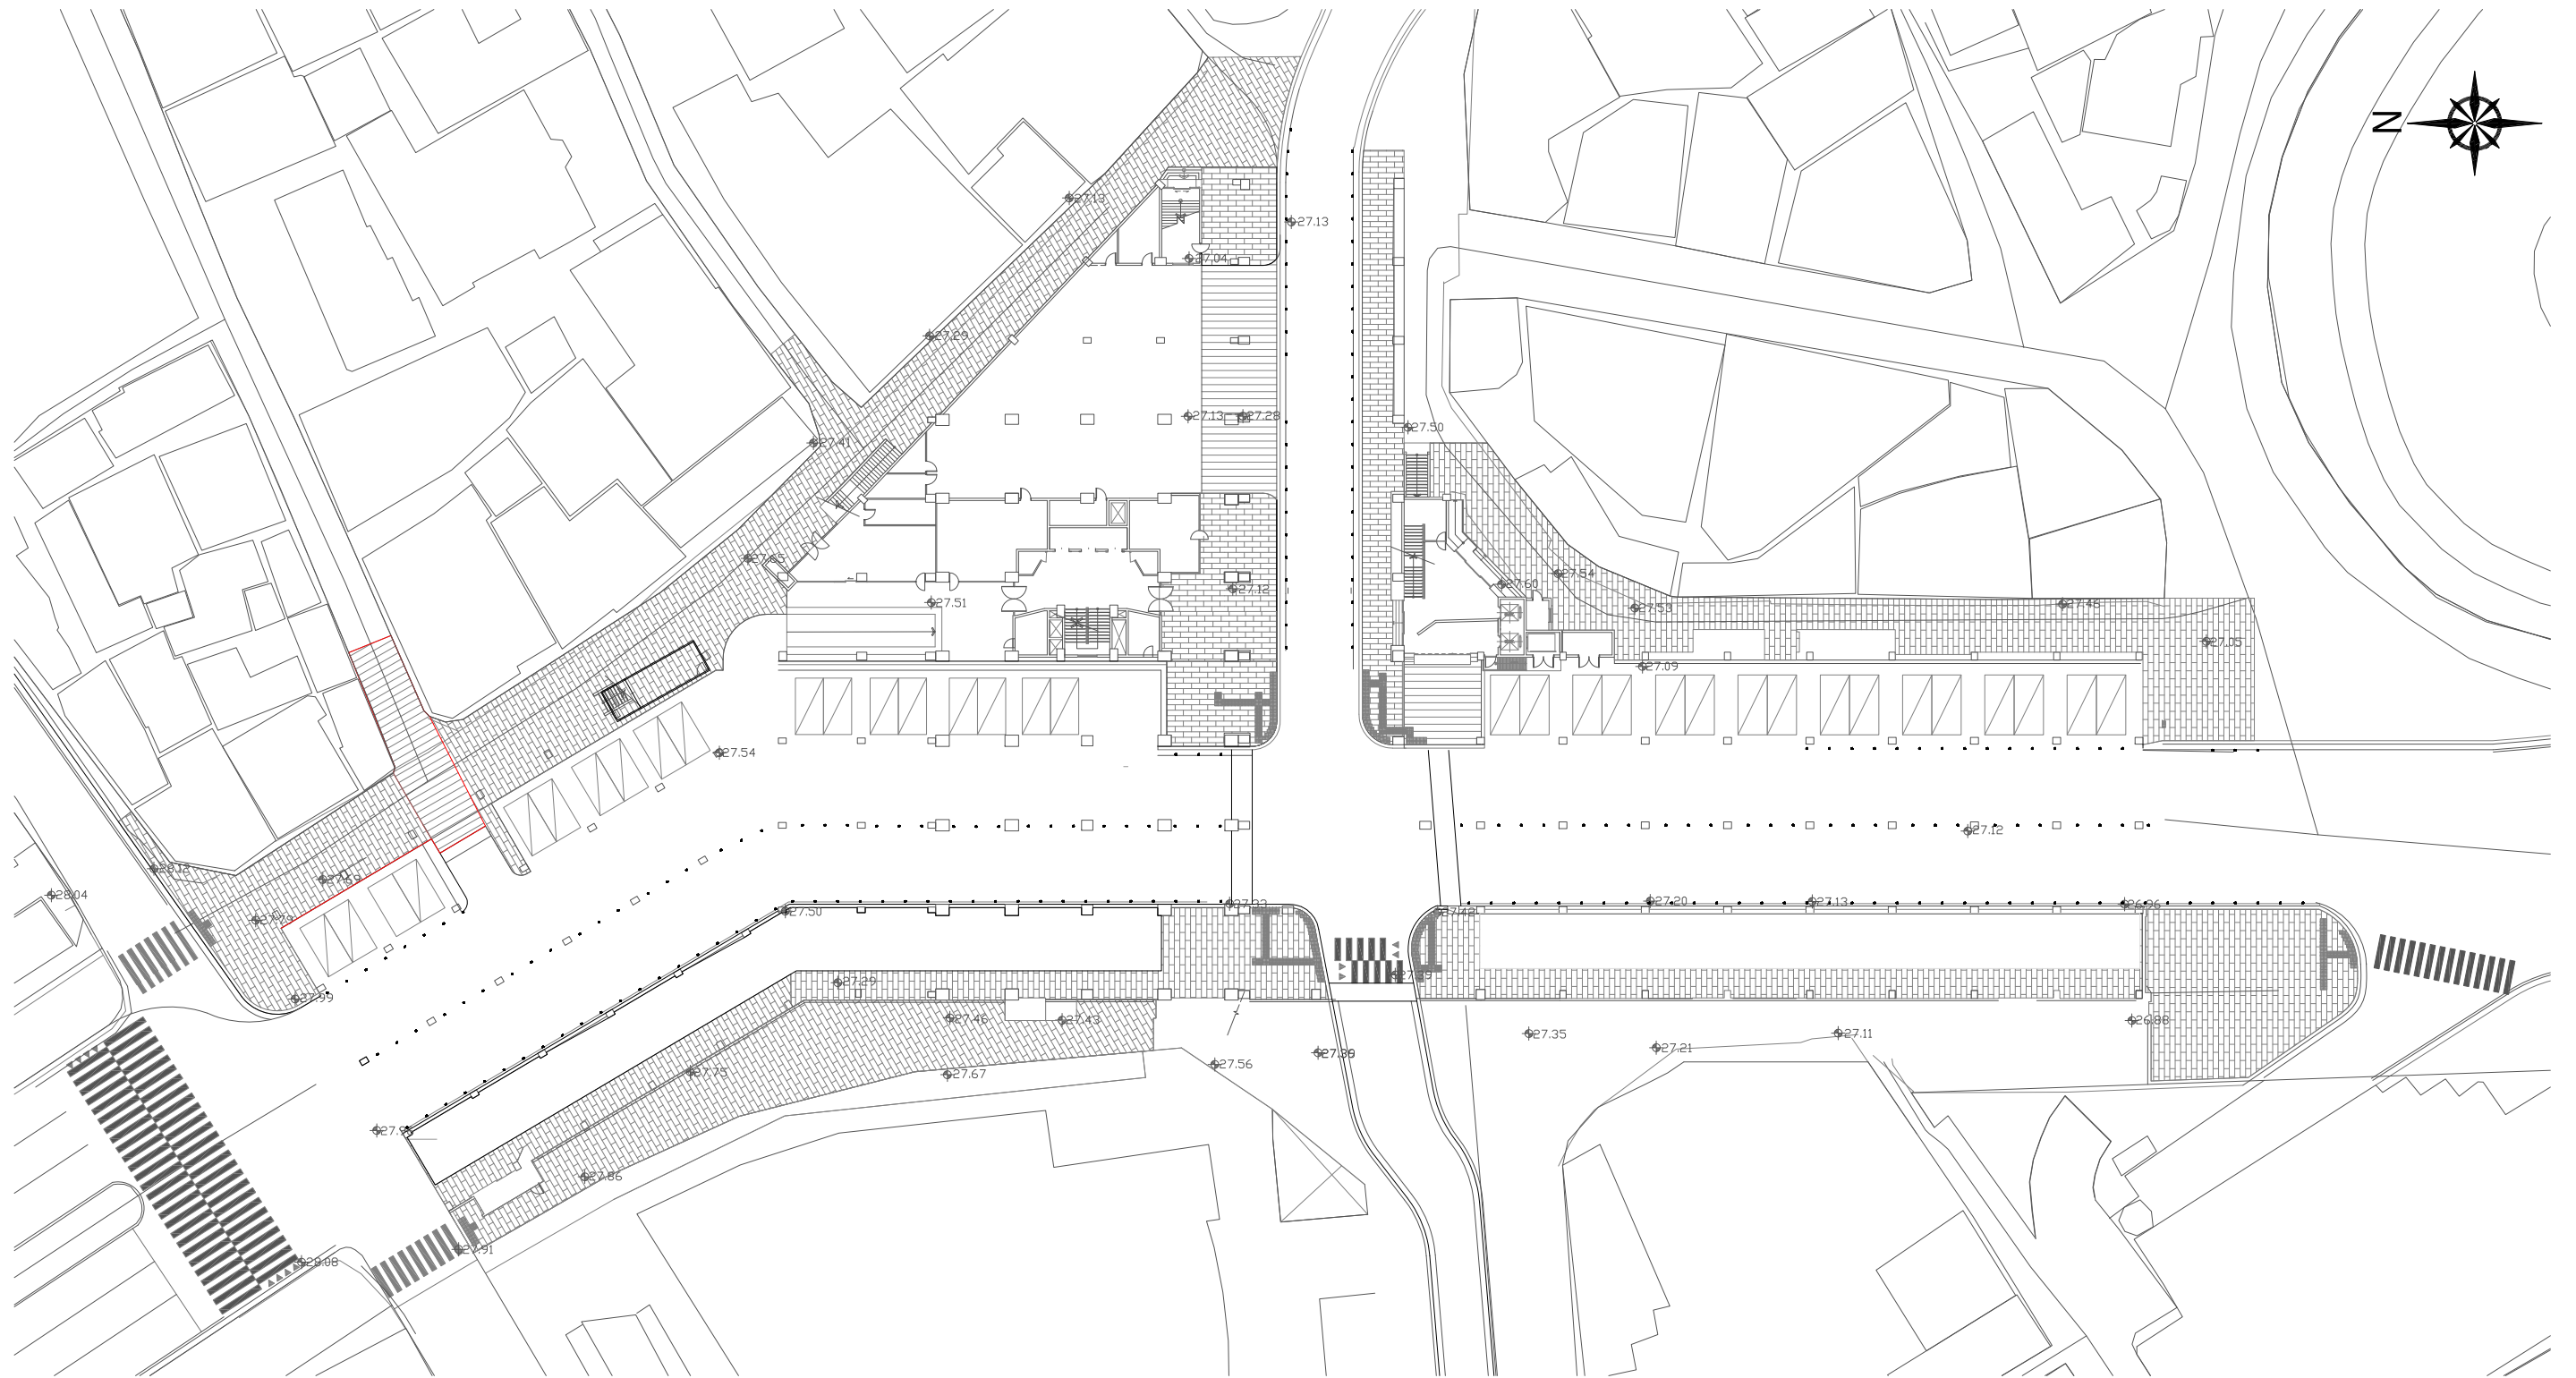

| 공사명                              | 시행청   | 용역회사                                                     | 축척 (A1)<br>축척 (A3)         | 설계일자     | 과업참여자 |        |     | 도면명   | 도면번호  |
|----------------------------------|-------|----------------------------------------------------------|----------------------------|----------|-------|--------|-----|-------|-------|
|                                  |       |                                                          |                            |          | 과업책임자 | 분야별책임자 | 설계자 |       |       |
| 창덕궁 앞 도성안복판 주요가로 기본 및 실시설계(낙원상가) | 서울특별시 | (주)동해종합기술공사<br>DONGHAE ENGINEERING & CONSULTANTS CO.,LTD | S = 1/300(A1)<br>1/600(A3) | 2018. 10 | 소보영   | 제철규    | 김범진 | 포장계획도 | L-005 |