



# 서울특별시농수산물공사



수신자 유통물류팀장  
(경유)

제목 [가설건축물 심의] 대아청과 청과배송장 임시사무실 신축 승인 요청  
에 대한 타당성검토 요청

1. 대아청과(주) 총무2017-31호(2017.6.2.)와 관련입니다.

2. 상기 대호와 관련하여 대아청과(주)에서 청과배송장에 임시사무실(컨테이너) 신축 승인 요청이 있어, 이에 대한 설치위치, 용도, 규모 등에 관한 타당성검토를 요청하오니 2017년 6월 15일까지 회신하여 주시기 바랍니다.

○ 임시사무실(컨테이너) 신축 개요

- 설치장소 : 청과배송장 비가림시설 5동(2004-11번, 무배추경매장 No.13) 내부
- 건축주(설치자) : 대아청과(주)
- 설치면적 : 29.7㎡ (3.3m×9.0m)
- 구 조 : 컨테이너(필로티 구조)
- 용 도 : 임시사무실

붙 임 : 1. 도면 1부  
2. 승인요청 공문 1부. 끝.


## 시 설 안 전 팀 장

과장	고정일	팀장	김태환	건설안전본부장	06/07 김승호
----	-----	----	-----	---------	--------------

협조자

시행 시설안전팀-3456 (2017.06.07) 접수 ()  
 우 138-701 서울특별시 송파구 양재대로 932 / http://www.garak.co.kr  
 전화 02-3435-0322 전송 02-3435-0394 / gojeongil@garak.co.kr / 공개

# 붙임 #1

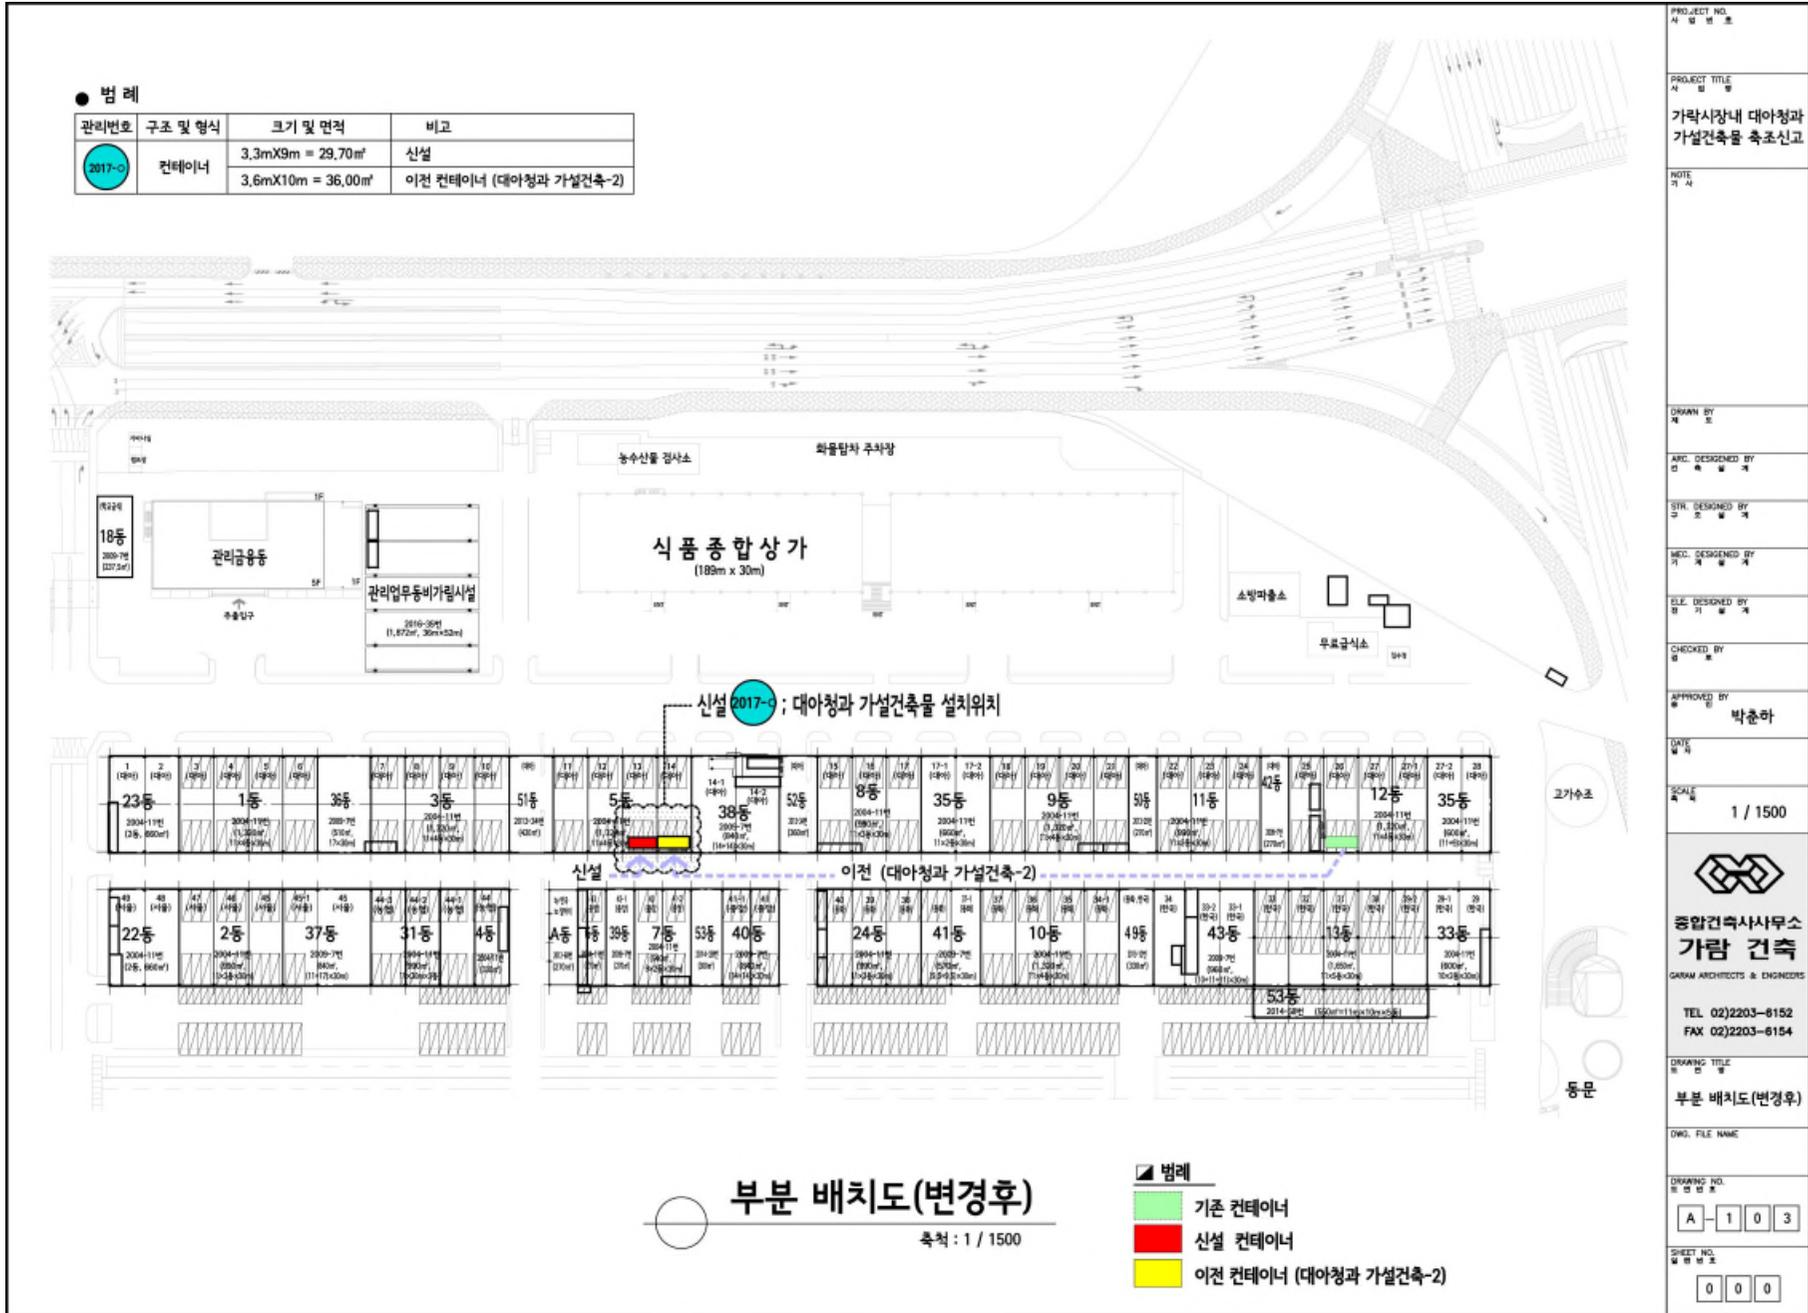

PROJECT NO.  
사 일 번 호

PROJECT TITLE  
사 일 명

가락시장내 대야청과  
가설건축물 축조신고

NOTE  
구 사

DRAWN BY  
제 도

ARC. DESIGNED BY  
건축 설계

STR. DESIGNED BY  
구조 설계

MED. DESIGNED BY  
기계 설계

ELE. DESIGNED BY  
전기 설계

CHECKED BY  
검 토

APPROVED BY  
승 인 박준하

DATE  
날 시

SCALE  
축 척 비

1 / 1500

중합건축사사무소  
가람 건축  
GARAM ARCHITECTS & ENGINEERS

TEL 02)2203-6152  
FAX 02)2203-6154

DRAWING TITLE  
도 면 명

부분 배치도(변경후)

DWG. FILE NAME

DRAWING NO.  
도 면 번 호

A - 1 0 3

SHEET NO.  
시 트 번 호

0 0 0