


X1 X2 X3 X4 X5 X6 X7 X8 X9 X10 X11 X12 X13 X14 X15 X16 X17 X18 X19 X20 X21 X22 X23 X24 X25 X26 X27 X28 X29 X30 X31 X32 X33 X34 X35 X36 X37 X38 X39 X40 X41 X42 X43

Y15
Y14
Y13
Y12
Y11
Y10
Y9
Y8
Y7
Y6
Y5
Y4
Y3
Y2
Y1
A4
A3
A2
A1

Y15
Y14
Y13
Y12
Y11
Y10
Y9
Y8
Y7
Y6
Y5
Y4
Y3
Y2
Y1
A4
A3
A2
A1

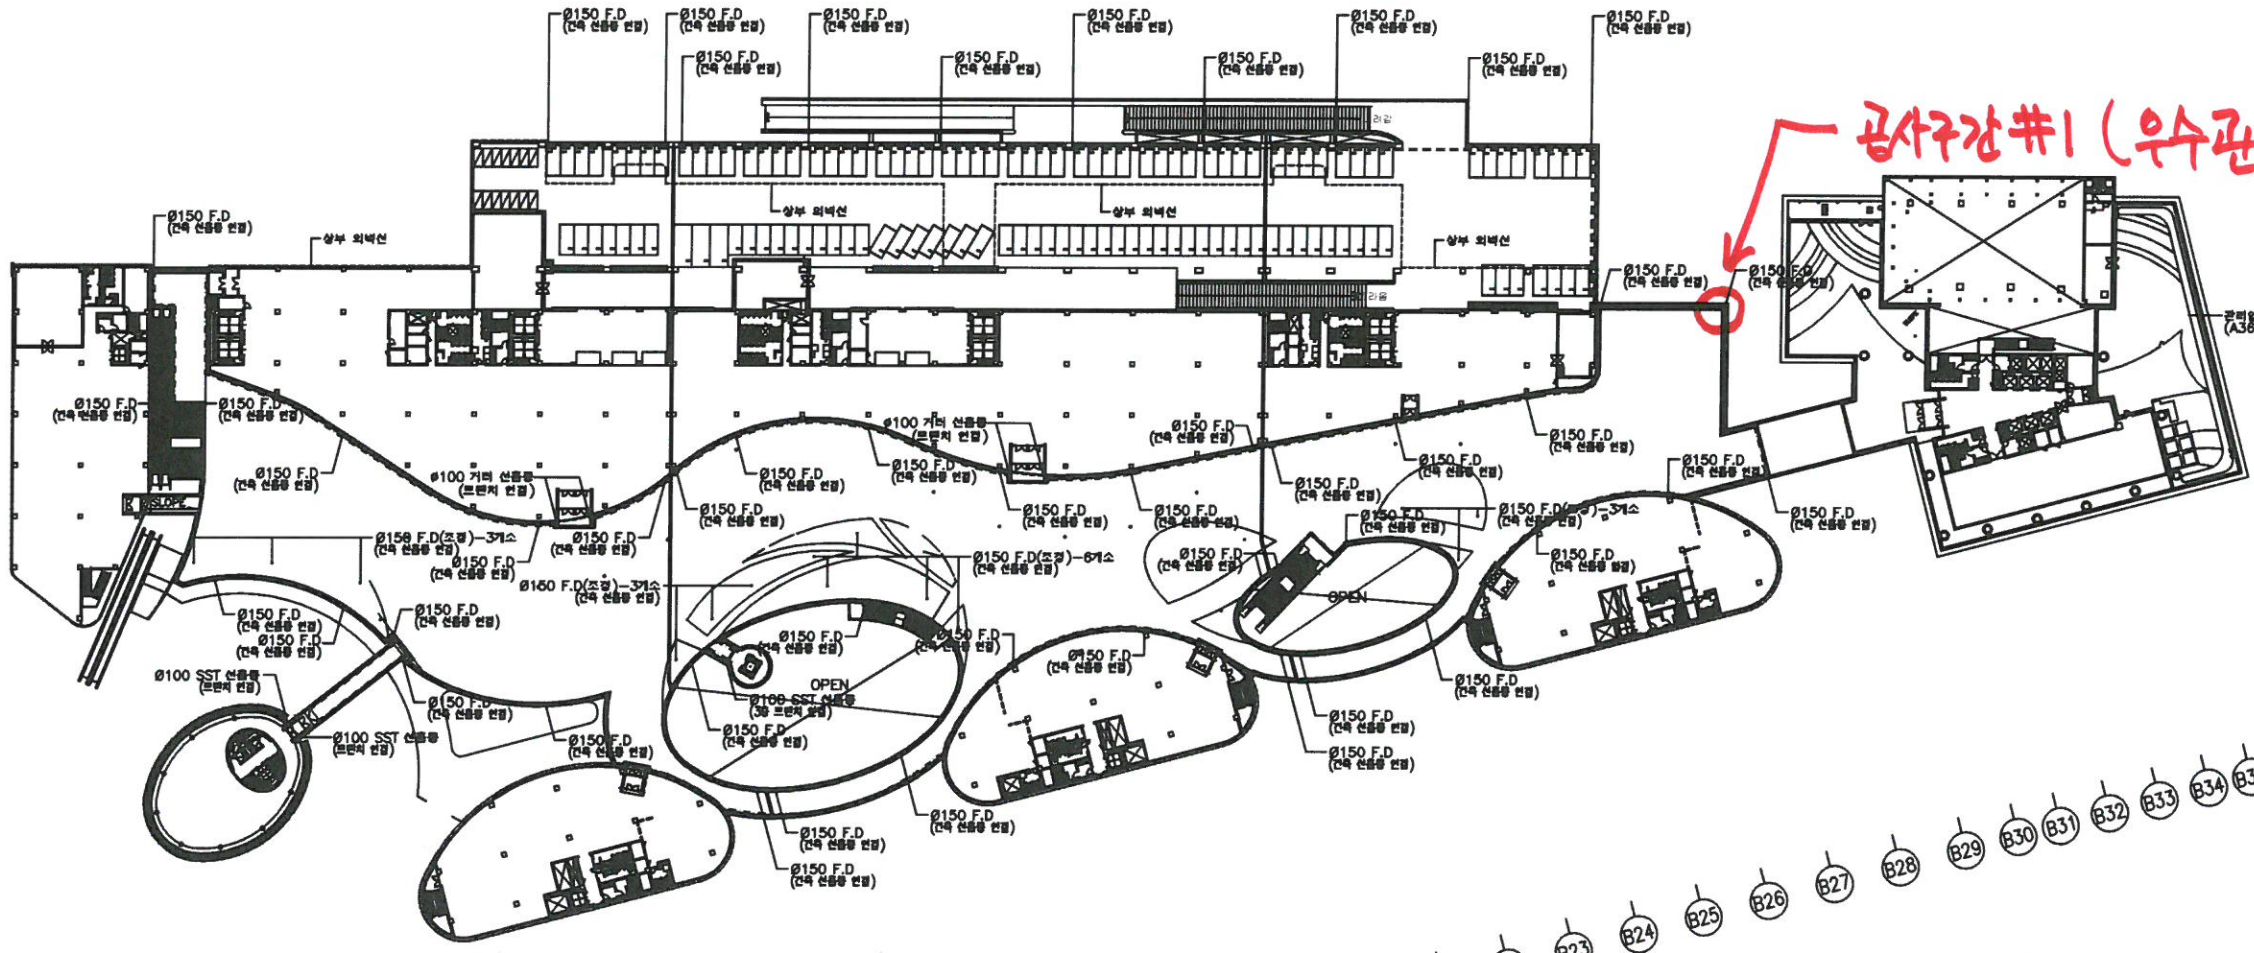

공사구간 #1 (우수관 관련 점검)

1 지상 3층 우배수계획도
축척 1/600

범례표

기호	명칭	규격
---	무순수 표명기	(300x200)
----	측면 표명기	(W=300)
.....	아일드 표명기	(W=200)
-----	OPEN 표명기	(W=200)
=====	표측 우수인도	표측/표명기
=====	저장 기법	(W=500)
⊗	중량물	Ø200 SST 선용량

NOTES
1. 확장 도면의 순서는 A01-003(상수) 순으로
2. 확장 도면의 순서는 A02-001-010 순으로
3. 평면/측면 FLOOR DRAINING의 순서는 순서대로
4. 저수 우수 FLOOR DRAINING의 순서는 순서대로
5. 평면/측면 FLOOR DRAINING의 순서는 순서대로
6. 건축도면과 기타도면과의 일치할 경우 우선 건축도면
일치, 순서를 우선순위로 작성함.

REV.	DATE	DESCRIPTION	DRN	CHK	APP

PROJECT NO./TITLE
가락시장 시설현대화사업 1단계 신축공사
DRAWING TITLE
우배수계획도-6

S.A.M.O.O.
Architects & Engineers
서울 송파구 잠실본동 175 에플타워
TEL/3400-3114, FAX/3400-3901


MOOYOUNG
architects & engineers
112-801-100 FAX 02-552-2147
JUNGLIM
정림건축

APPROVAL DATE	APPROVED BY	PROJECT MANAGER
10.12.	고광석	심세보
ENGINEER	PROJECT ARCHITECT	DRAWN BY/ DATE
-	김경근	이현우/10.12.
SCALE	DRAWING NO.	REV.
A1: 1/600 A3: 1/1200	A36-306	0

X1 X2 X3 X4 X5 X6 X7 X8 X9 X10 X11 X12 X13 X14 X15 X16 X17 X18 X19 X20 X21 X22 X23 X24 X25 X26 X27 X28 X29 X30 X31 X32 X33 X34 X35 X36 X37 X38 X39 X40 X41 X42 X43

Y15
Y14
Y13
Y12
Y11
Y10
Y9
Y8
Y7
Y6
Y5
Y4
Y3
Y2
Y1
A4
A3
A2
A1

Y15
Y14
Y13
Y12
Y11
Y10
Y9
Y8
Y7
Y6
Y5
Y4
Y3
Y2
Y1

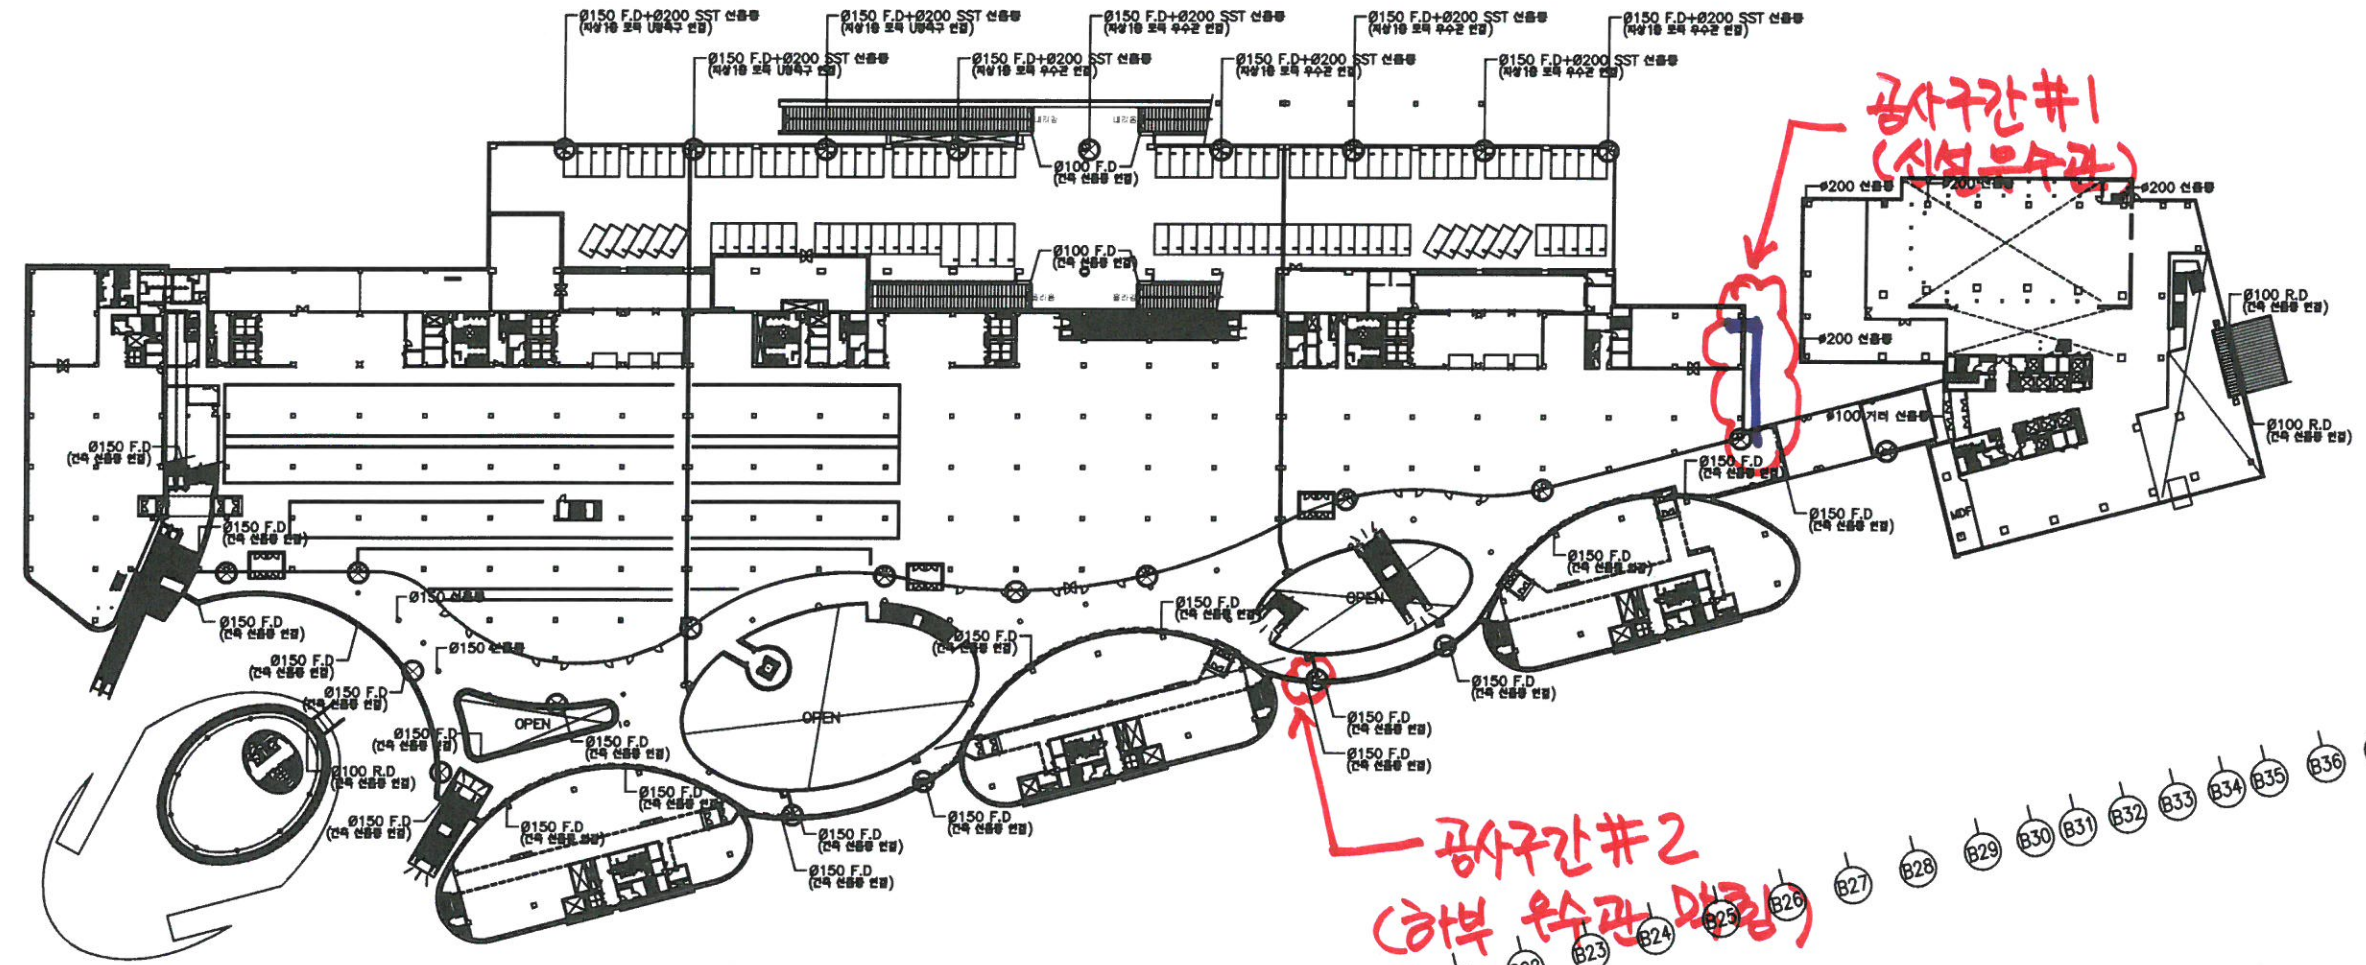


1 지상 2층 우배수계획도
축척 1/600

B1 B2 B3 B4 B5 B6 B7 B8 B9 B10 B11 B12 B13 B14 B15 B16 B17 B18 B19 B20 B21 B22 B23 B24 B25 B26 B27 B28 B29 B30 B31 B32 B33 B34 B35 B36 B37 B38 B39 B40

범례표

기호	명칭	규격
----	우수관 도관벽	(300X200)
----	측벽 도관벽	(W=300)
-----	역점도 도관벽	(W=200)
----	OPEN 도관벽	(W=200)
-----	포복 우수관벽	포복도관벽
-----	차장 기대	(W=500)
⊗	침투망	Ø200 SST 침투망

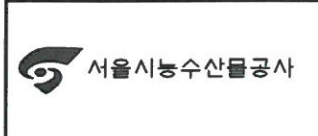

NOTES
 1. 각종 도면의 용어는 A01-003규격에 준함
 2. 각종 방수벽의 용어는 A02-001~010 규격
 3. 방수벽/실용 FLOOR DRAIN의 용어는 A03-001 규격에 준함
 4. 방수벽과 방수벽연결부의 용어는 A04-001 규격에 준함
 5. 방수벽의 용어는 A05-001 규격에 준함


REV.	DATE	DESCRIPTION	DRN	CHK	APP
3					
2					
1					

PROJECT NO./TITLE
 가락시장 시설현대화사업 1단계 신축공사
 DRAWING TITLE
 우배수계획도-5

S.A.M.O.O.
 Architects & Engineers
 서울 송파구 잠실본동 175 역삼로
 TEL/3400-3114, FAX/3400-3901

MOOYOUNG
 architects & engineers
 100-011-100 100-011-200
JUNGLIM
 정림건축

APPROVAL DATE	APPROVED BY	PROJECT MANAGER
'10. 12. .	고광석	심세보
ENGINEER	PROJECT ARCHITECT	DRAWN BY/ DATE
-	김경근	이현우/10.12. .
SCALE	DRAWING NO.	REV.
A1: 1/600 A3: 1/1200	A36-305	0

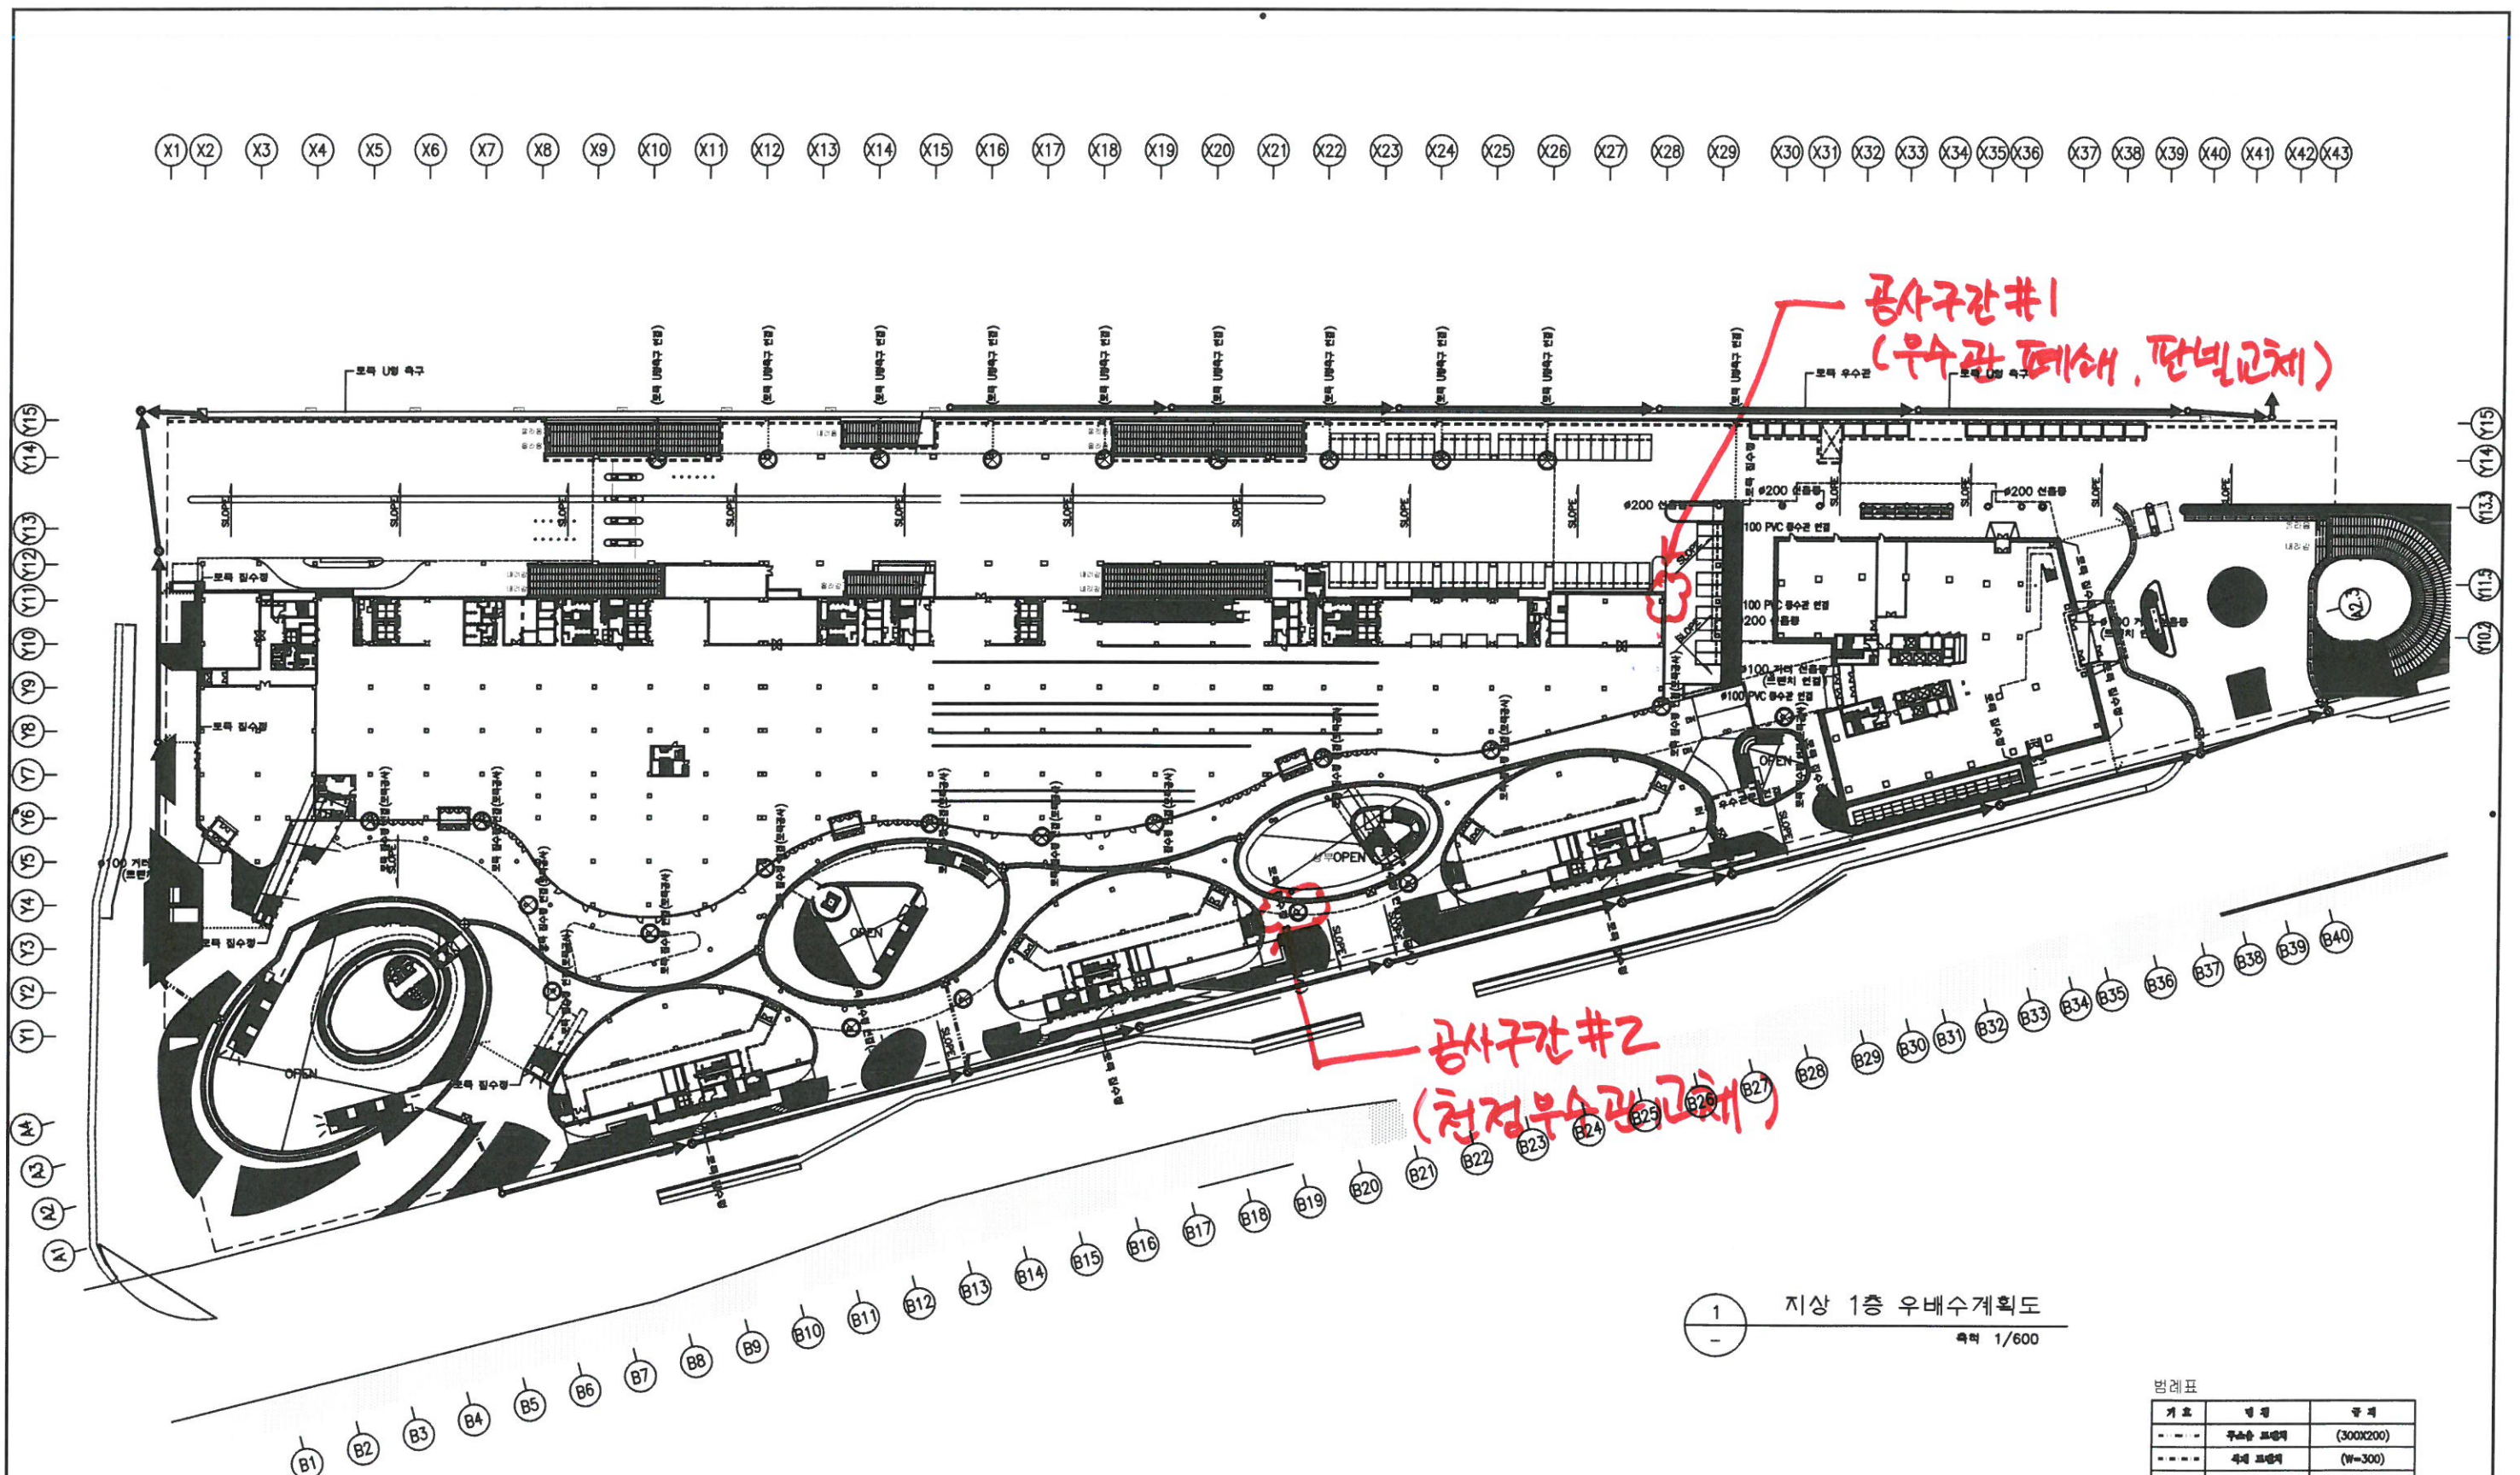

1 지상 1층 우배수계획도
축척 1/600

범례표

기호	명칭	규격
---	우수관 도배재	(300X200)
----	욕재 도배재	(W=300)
.....	야외도 도배재	(W=200)
-----	OPEN 도배재	(W=200)
=====	보육 우수연프	프루브연프
=====	차량 기비	(W=500)
⊗	생물방	Ø200 SST 생물방

서울시농수산물공사

- NOTES
1. 보육수선도 상하는 프루브재 참조
 2. 욕재 도배재 상하는 A51-003프루브재 참조
 3. 차량 주차도 상하는 A52-001~010 참조
 4. 공조리/실내 FLOOR DRAIN은 상하도배재 참조
 5. 건축도면과 가변설계도면이 상이할 경우 공사 장자재와 협의, 승인된 작업수 시행함.

REV.	DATE	DESCRIPTION	DRH	CHK	APP
3					
2					
1					

PROJECT NO./TITLE
가락시장 시설현대화사업 1단계 신축공사
DRAWING TITLE
우배수계획도-4

S.A.M.O.O.
Architects & Engineers
서울 송파구 잠실본동 175 역삼타워
TEL/3400-3114, FAX/3400-3901


MOOYOUNG
architects & engineers
JUNGLIM
정림건축

APPROVAL DATE
'10. 12. .
ENGINEER
SCALE
A1: 1/600
A3: 1/1200

APPROVED BY
고광석
PROJECT ARCHITECT
김경근
DRAWING NO.
A36-304

PROJECT MANAGER
심세보
DRAWN BY/ DATE
이현우/10.12.
REV.
0

X1 X2 X3 X4 X5 X6 X7 X8 X9 X10 X11 X12 X13 X14 X15 X16 X17 X18 X19 X20 X21 X22 X23 X24 X25 X26 X27 X28 X29 X30 X31 X32 X33 X34 X35 X36 X37 X38 X39 X40 X41 X42 X43

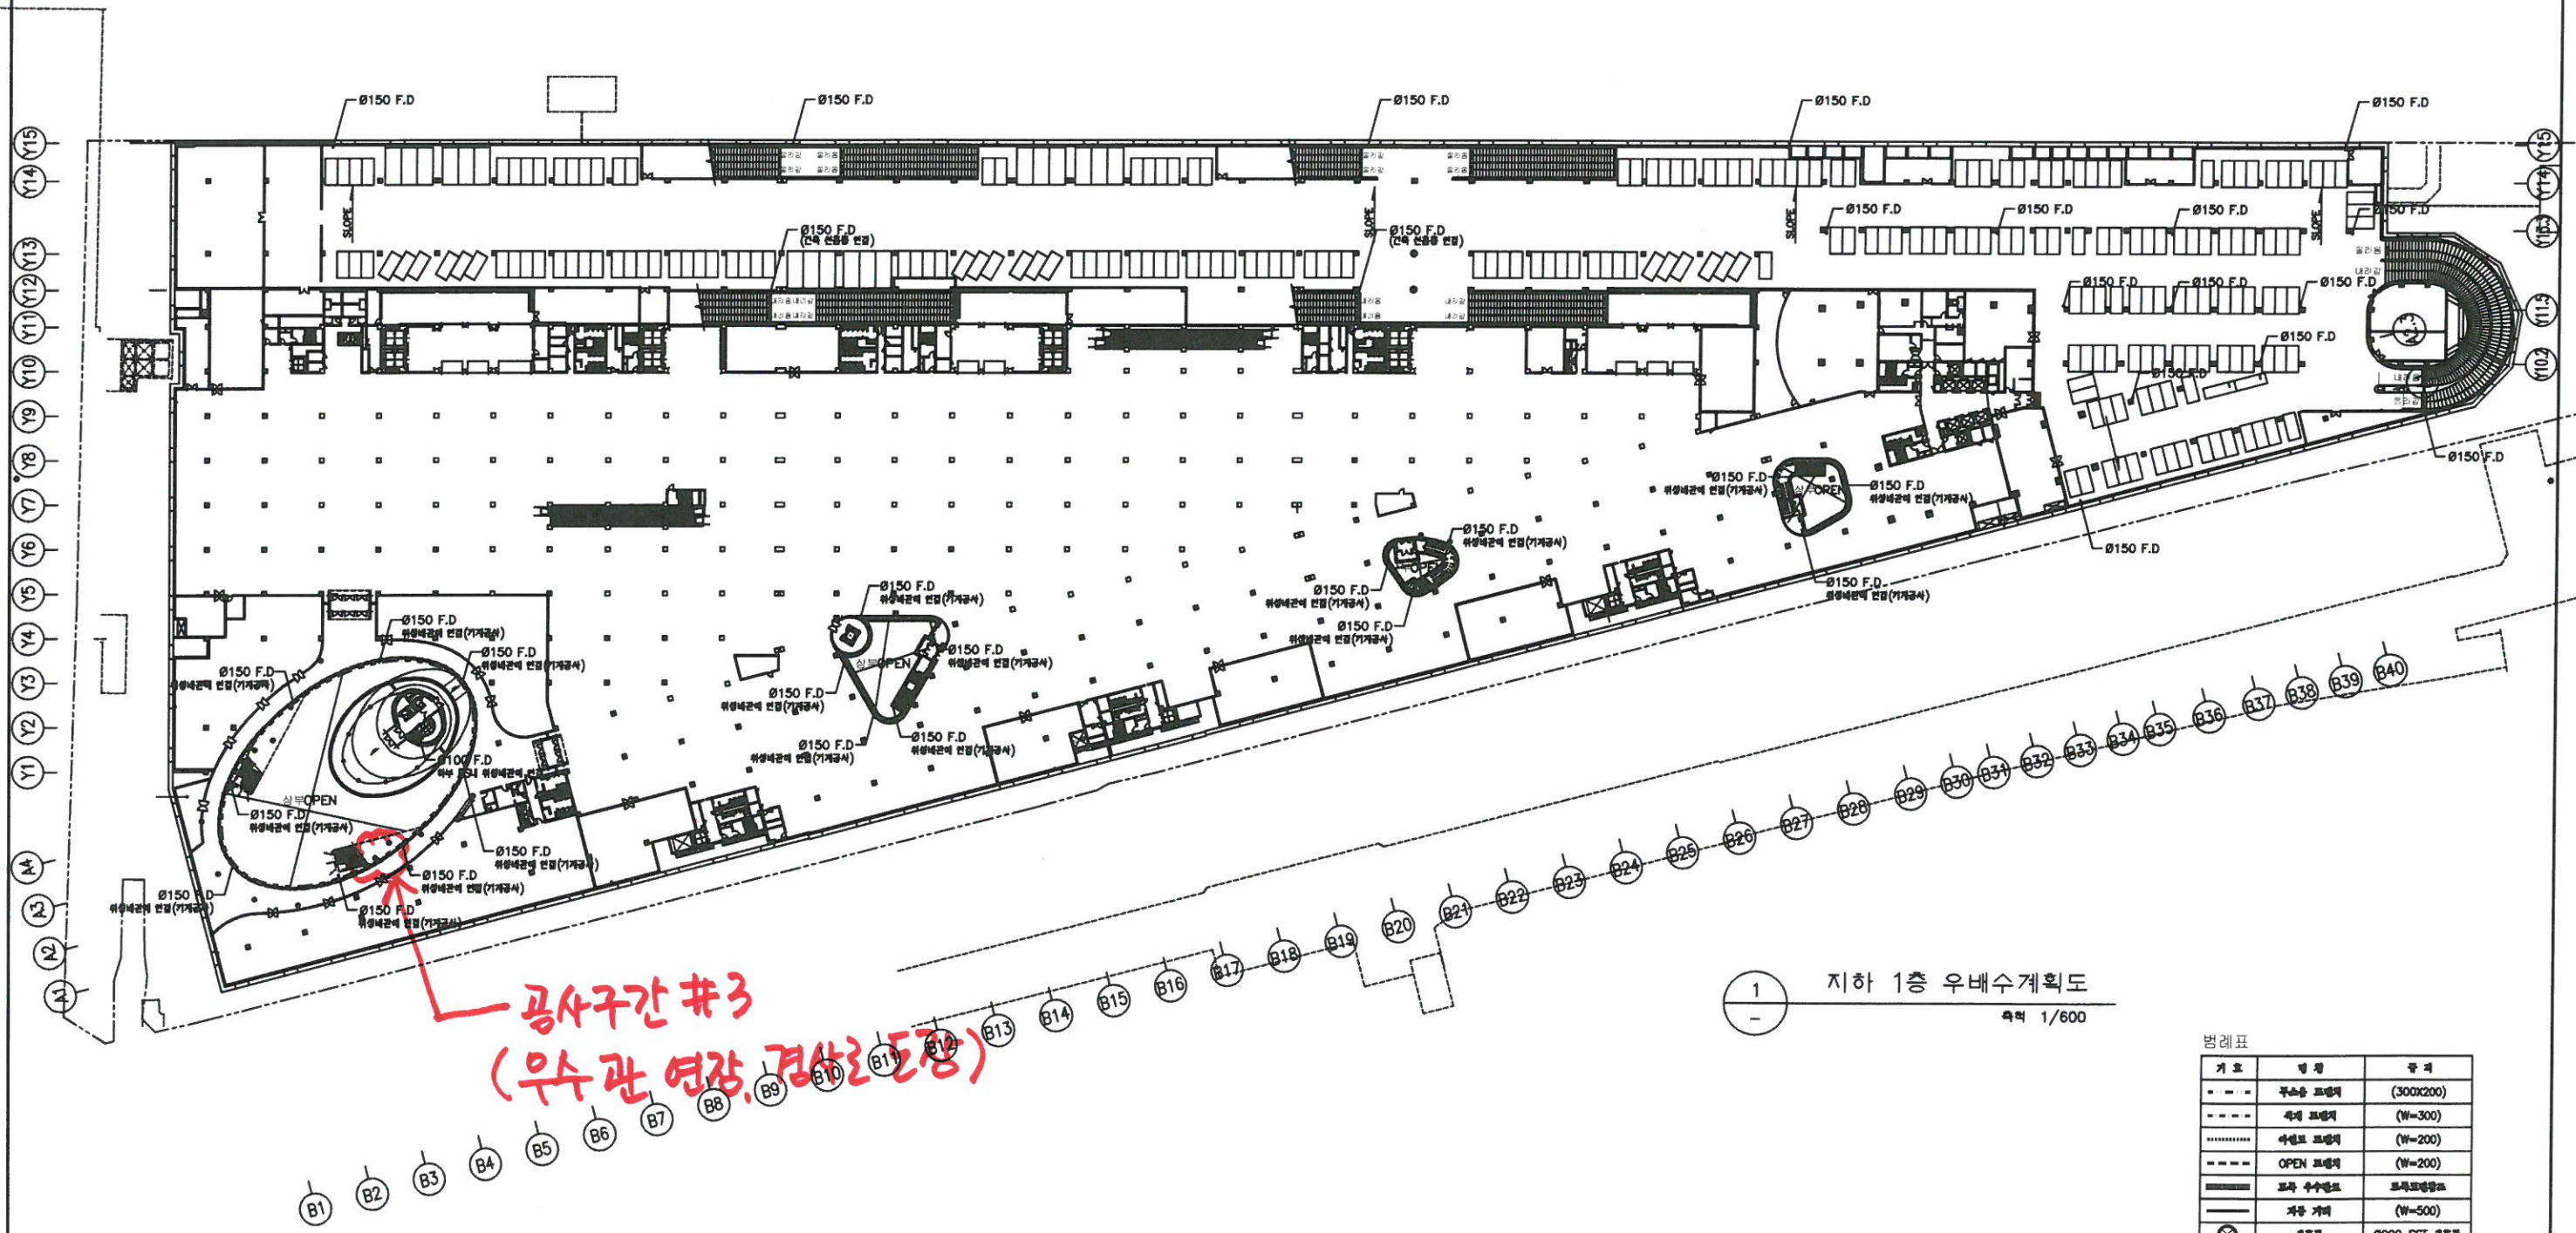

1 지하 1층 우배수계획도
축척 1/600

범례표

기호	명칭	규격
--- --	부속물 프레임	(300X200)
- - - -	벽체 프레임	(W=300)
.....	아연도 프레임	(W=200)
----	OPEN 프레임	(W=200)
=====	포복 우수배관	포복배관용
---	자유 기둥	(W=500)
⊗	실용등	Ø200 SST 실용등
•		Ø150 F.D

- NOTES
- Ø150F.D 실용등은 지하3층 우수관에 연결 할것(FD-기둥18~기둥39)
 - 장부에 전도배관은 Ø50PVC PIPE를 SPAN을 2개씩 설치할것.
 - 실용등 상재는 A01-009형용제품으로 할것.
 - 자유 기둥의 상재는 A01-003형용제품으로 할것.
 - 벽체 배관용의 상재는 A02-001~010 형으로
 - 방수재/방수 FLOOR DRAIN은 상이되므로 함의 할것.
 - 전도배관의 가하일때의 변위할 경우 공사 할때에와 함의, 수량을 확인후 작성할것.

3					
2					
1					
REV.	DATE	DESCRIPTION	DRN	CHK	APP

PROJECT NO./TITLE
가락시장 시설현대화사업 1단계 신축공사
DRAWING TITLE
우배수계획도-3

S.A.M.O.O.
Architects & Engineers
서울 송파구 잠실본동 175 아람타워
TEL/3400-3114, FAX/3400-3901

MOOYOUNG
architect & engineers
11 02 3011-1100 FAX 02-999-2107
JUNGLIM
정림건축

APPROVAL DATE
'10. 12. .
ENGINEER
SCALE
A1: 1/600
A3: 1/1200

APPROVED BY
고광석
PROJECT ARCHITECT
김경근
DRAWING NO.
A36-303

PROJECT MANAGER
심세보
DRAWN BY/ DATE
이현우/10.12. .
REV.
0

