문서번호	시설관리팀-835
보존기간	년
결재일자	2017.03.24
공개여부	공개

★담당자	팀장	강서지사장
양동준	안재칠	03/24 노계호
협 조		
감 사		

「방음벽 건립공사에 따른」CCTV철거 및 이설설치 (안)

2017. 3

서울특별시농수산식품공사

시설관리팀

「방음벽 건립공사에 따른」

CCTV철거 및 이설설치 (안)

< 추 진 배 경 >

「강서시장 유통시설 증축 및 방음벽 건립공사」와 관련 하여 신축예정 부지 내 지장물인 CCTV를 철거하고, 그에 따른 대책을 수립하여 시설물 안전관리에 만전을 기하고자 함.

Ⅰ 공사부지 CCTV 위치도

현황 위치도

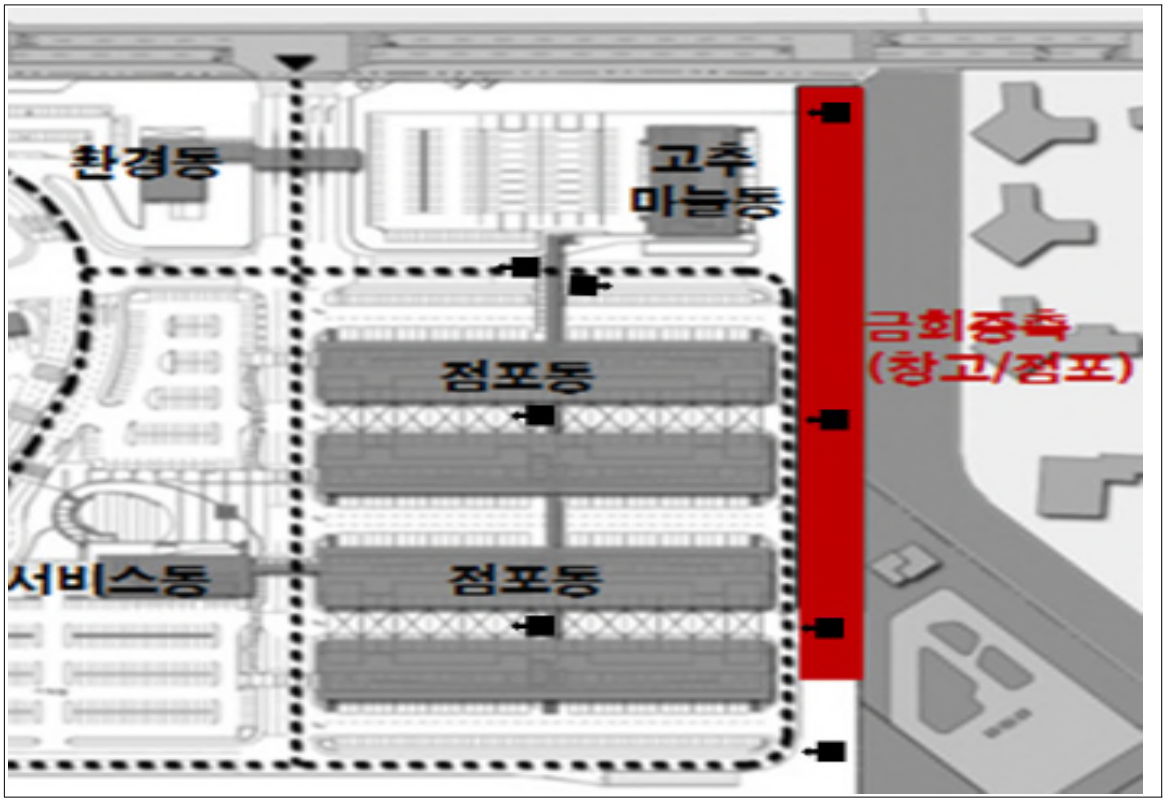

철거 및 이설 사유

- 공사부지 내 기초 공사를 위하여 지장 시설물인 CCTV를 이설(2개소), 철거 후 설치(2개소)를 실시하여 건축 공정에 만전을 기하고자 함.

Ⅱ 변경 계획(안)

철거 및 이설 현황

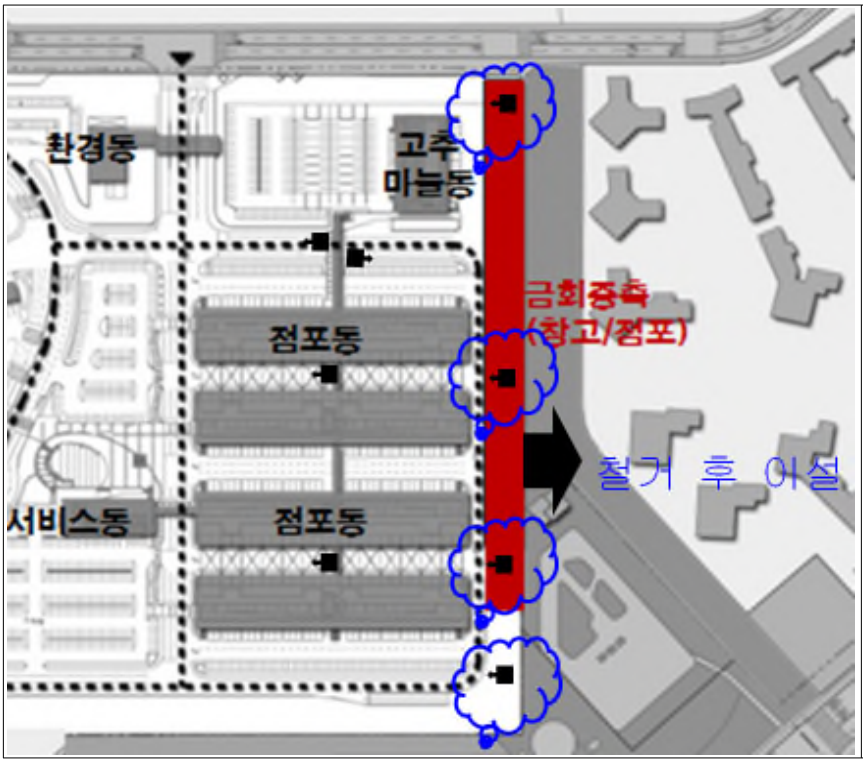

철거후 이설 예상(안)

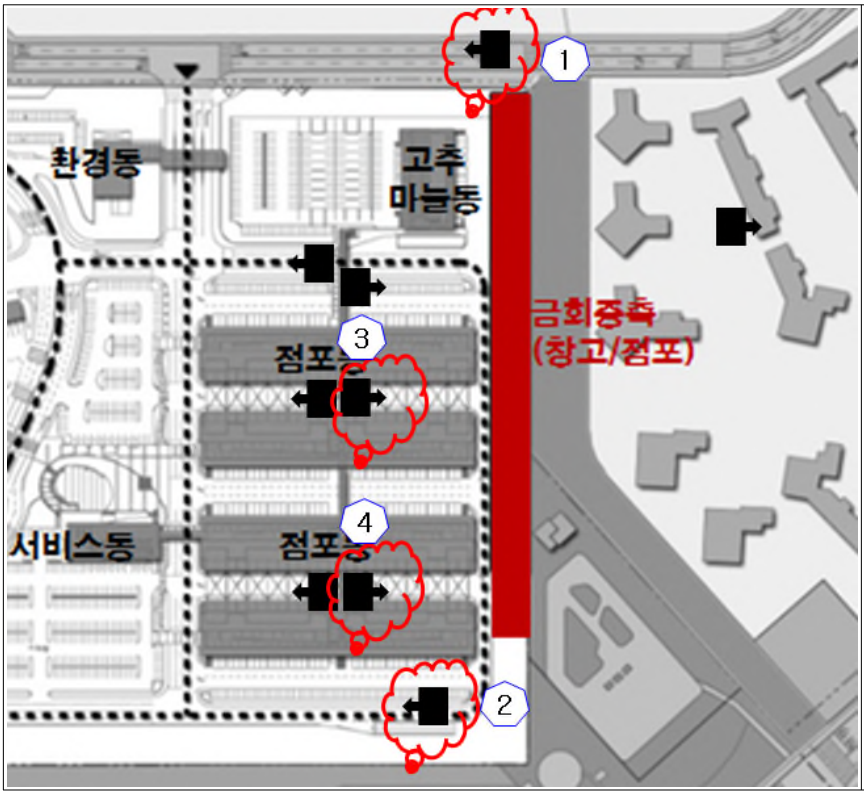

* 1번, 2번 카메라 이설

* 3번, 4번 철거 후 IP카메라로 교체

Ⅲ 향후 추진계획

추진 일정

세부추진내용	3월	4월		
	4주	1주	2주	3주
○ 유통인 증축시설 내 CCTV이설 철거				
- 1번, 2번 카메라 이설				
- 3번, 4번 카메라 철거 후 신설				
- IP영상 테스터 및 시험				

사업비 : 6,000천원(기존 동축 케이블 사용하여 IP타입으로 신설)