

지속가능 윤리적 패션허브 1차 공사 감리 확인서


○ 공사 감리일 : 2017.9.20.

○ 공사업체 : 주식회사 새암

○ 감리업체 : 어시스타

○ 감리 확인 내용

- 1. 시공업체와 실시설계 도면 확인 및 시공 방향 정리
- 2. 목공 공사전 먹선작업 체크 및 수정
- 3. 현장 입고 마감재 확인
- 4. 시공팀과 설비 문제로 중간 미팅
- 5. 시공업체 가구발주전 최종 점검
- 6. 에어컨 용량 부족 확인 및 신설 결정 미팅
- 7. 외부 페인트 마감 색상 정리
- 8. 바닥 (악세스 플로어) 문제 확인 및 공사 방향 제시
- 9. 1차 음향 시스템 공사 2차 공사로 진행하기로 결정
- 10. 1차 공사 후 최종 점검 및 AS 요청 후 점검 완료

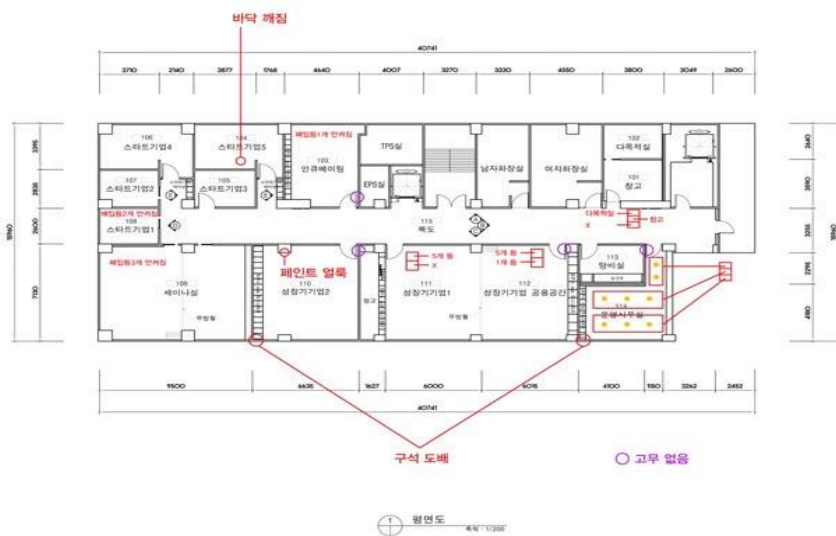

위의 내용대로 1차 공사 감리하였음을 확인합니다.

2017.9.

어시스타주식회사

