




지형도면고시도(1)  
Scale 1:1,500

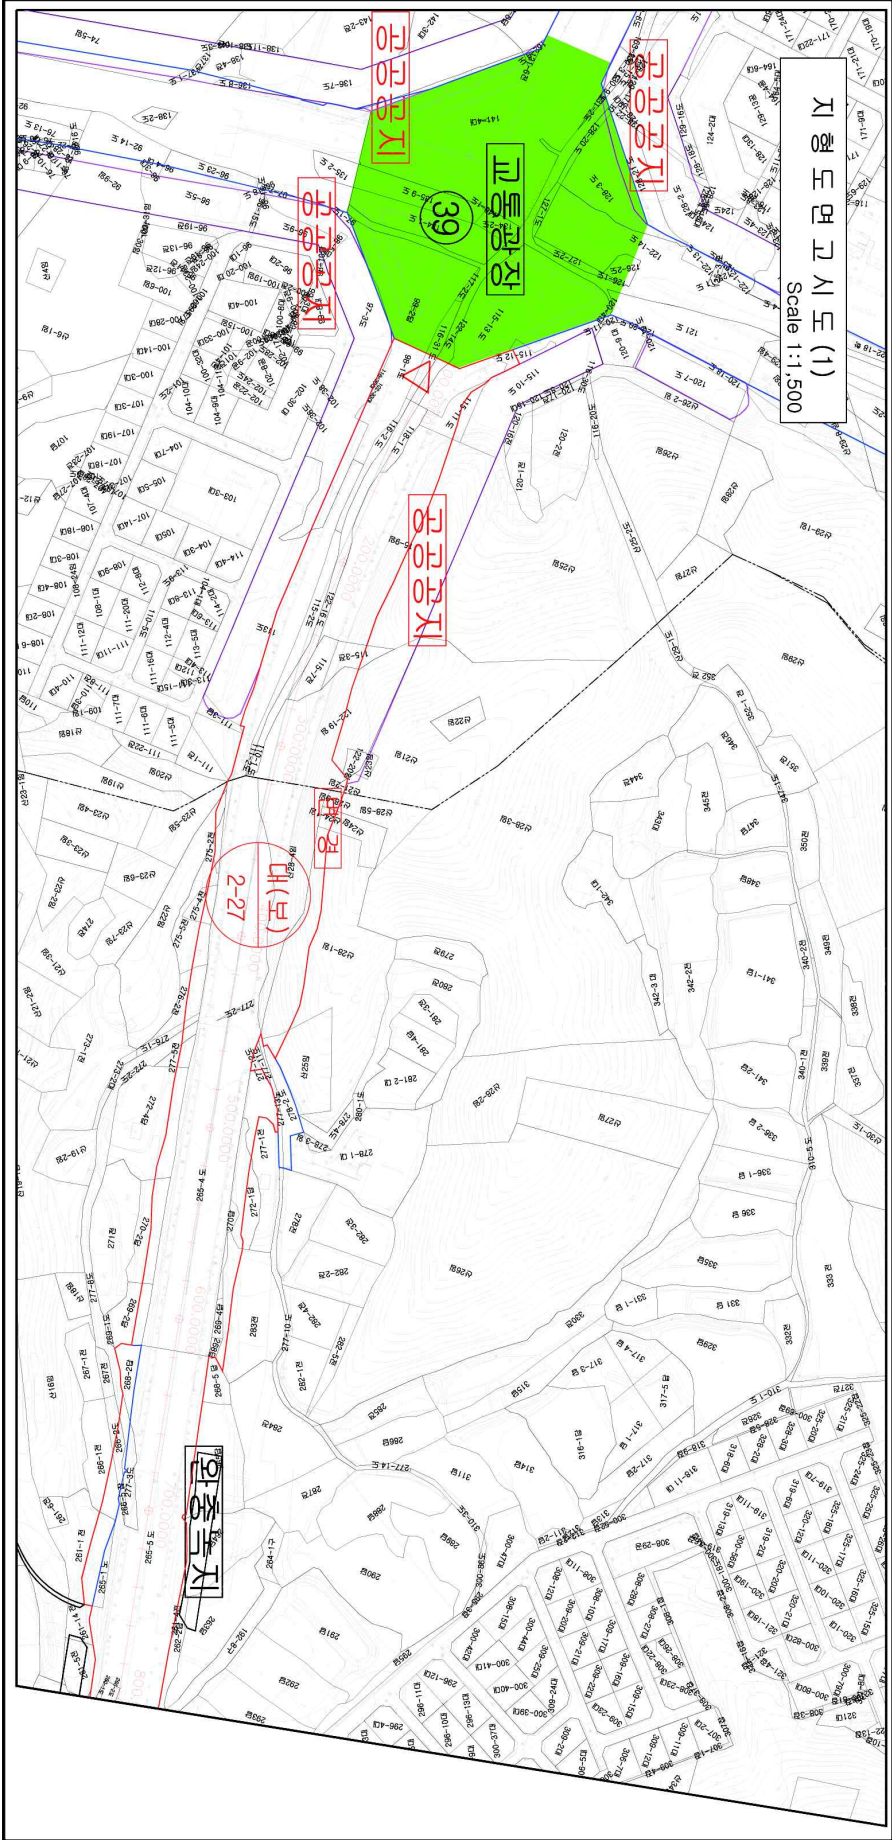

지형도면고지도(2)  
Scale 1:1,500

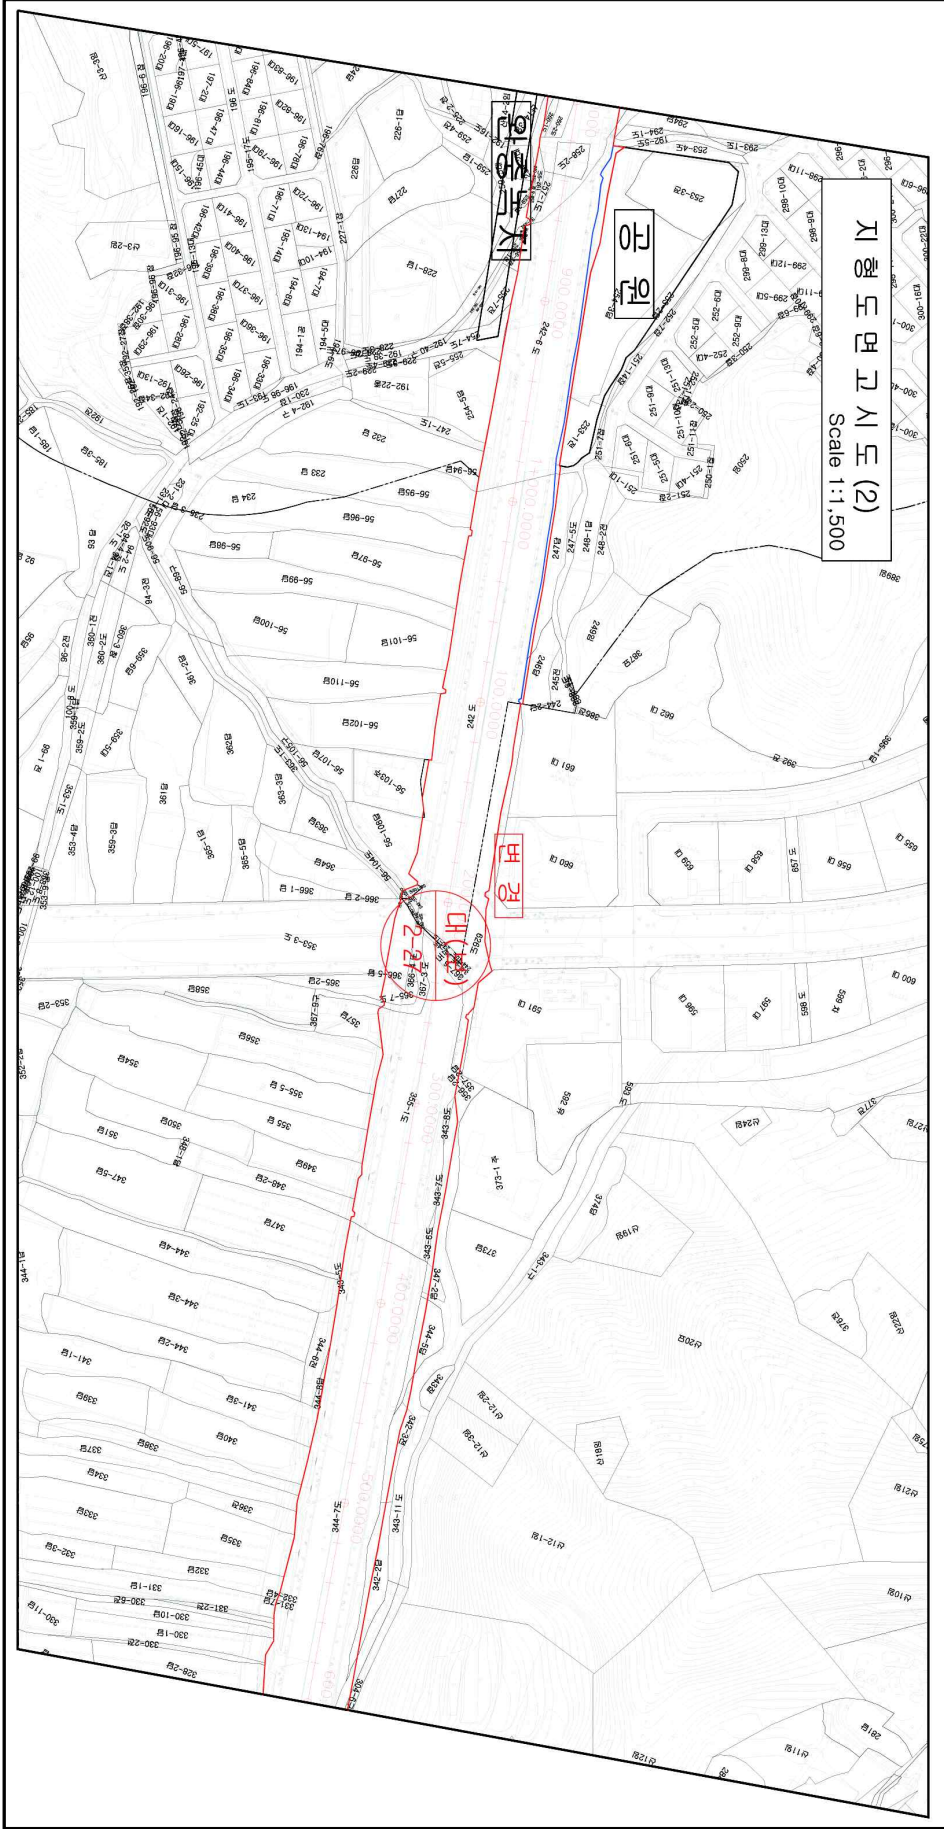


지형도면고시도(3)  
Scale 1:1,500

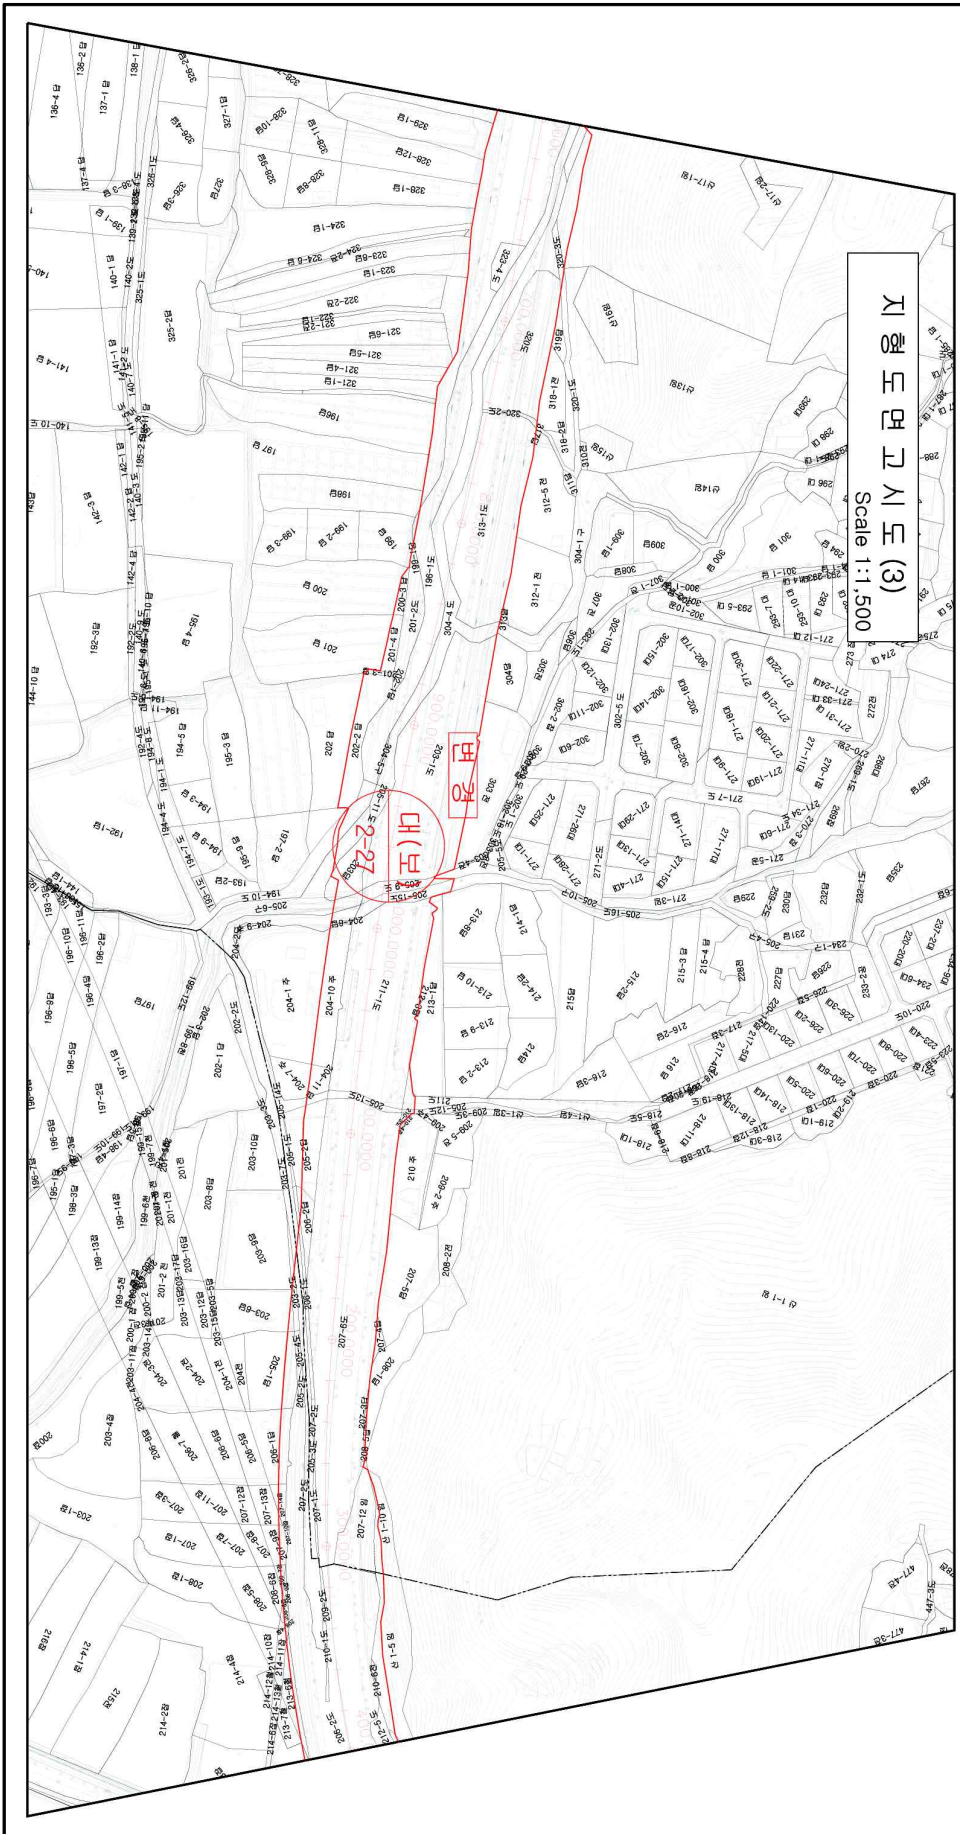

지형도면고시도(4)

Scale 1:1,500

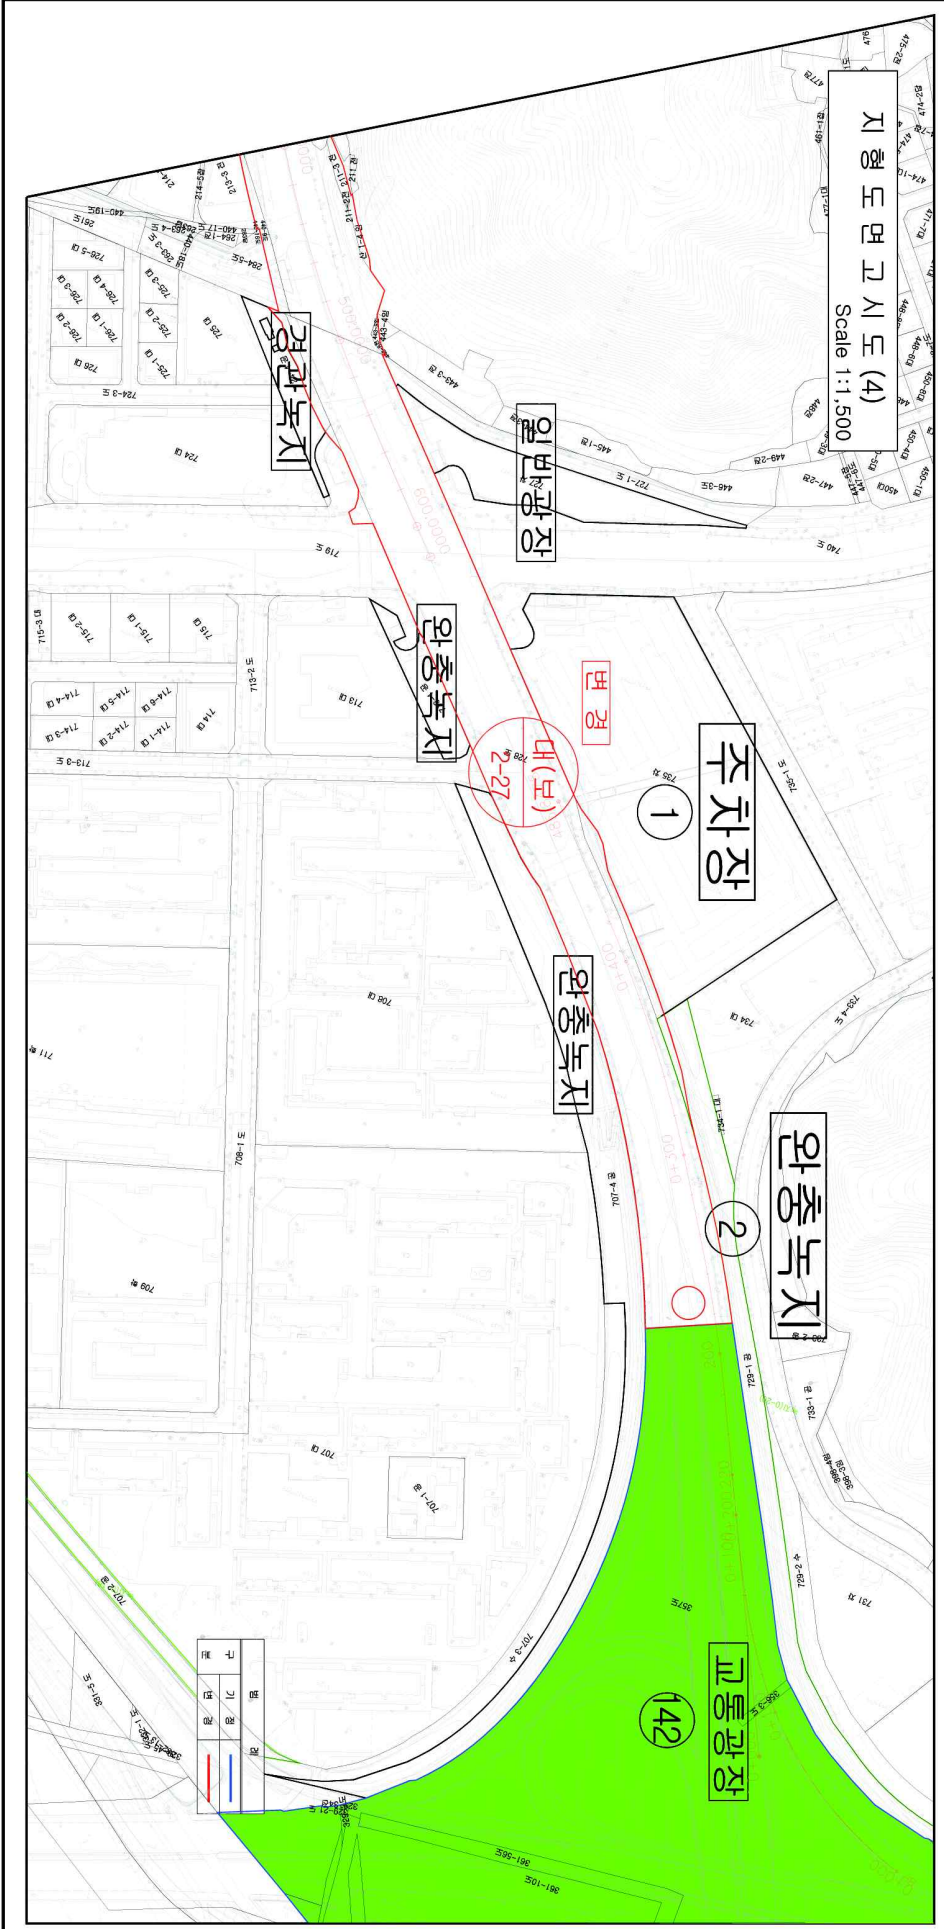

주차장 (1)

완충녹지

2

교통광장 (42)

변경

대(보)  
2-27

완충녹지

완충녹지

일반광장

경관녹지

구분	변경경
