

# 1. 공사 개요

## 1.1. 공사업명

- 한강공원 나들목 증설공사(망원)

## 1.2. 공사의 목적

- 한강 관광자원화 사업의 일환으로 한강공원 나들목 신·증설을 통하여 보행자 불편 민원을 해소하고 한강공원을 찾는 시민에게 접근 편리성과 쾌적한 환경을 제공하는데 그 목적이 있음.

## 1.3. 공사의 범위

### 1.3.1. 공사의 위치 및 규모

- 나들목 증설

구분	위치	규모	비고
보행 나들목	망원 나들목 옆	나들목 : B=5m, H=3.5m, L=74.5m	증설

### 1.3.2. 공사기간

- 2017. 11 . 22 ~ 2020. 05. 09 (30개월)

### 1.3.3. 시공사 및 건설사업관리단

- 시 공 사 : 흥용종합건설(주)
- 건설사업관리단 : (주)동일기술공사 외 2개사

### 1.3.4. 발주기관

- 발주기관 : 서울특별시 한강사업본부

## 2. 나들목 설치 계획

### 2.1. 나들목 현황

#### 2.1.1. 망원 나들목 증설 위치






#### 2.1.1. 망원 나들목 증설 주변 현황




# 지장상수도 간섭현황도

# 지장상수도 간섭현황도

S = 1 : 100

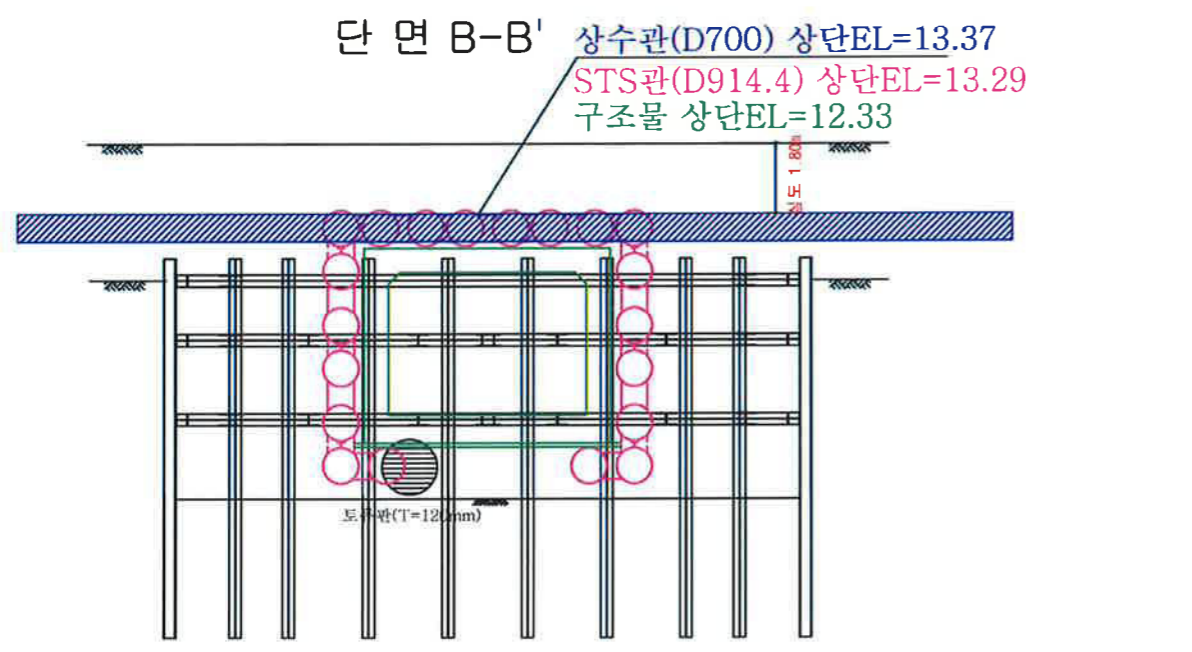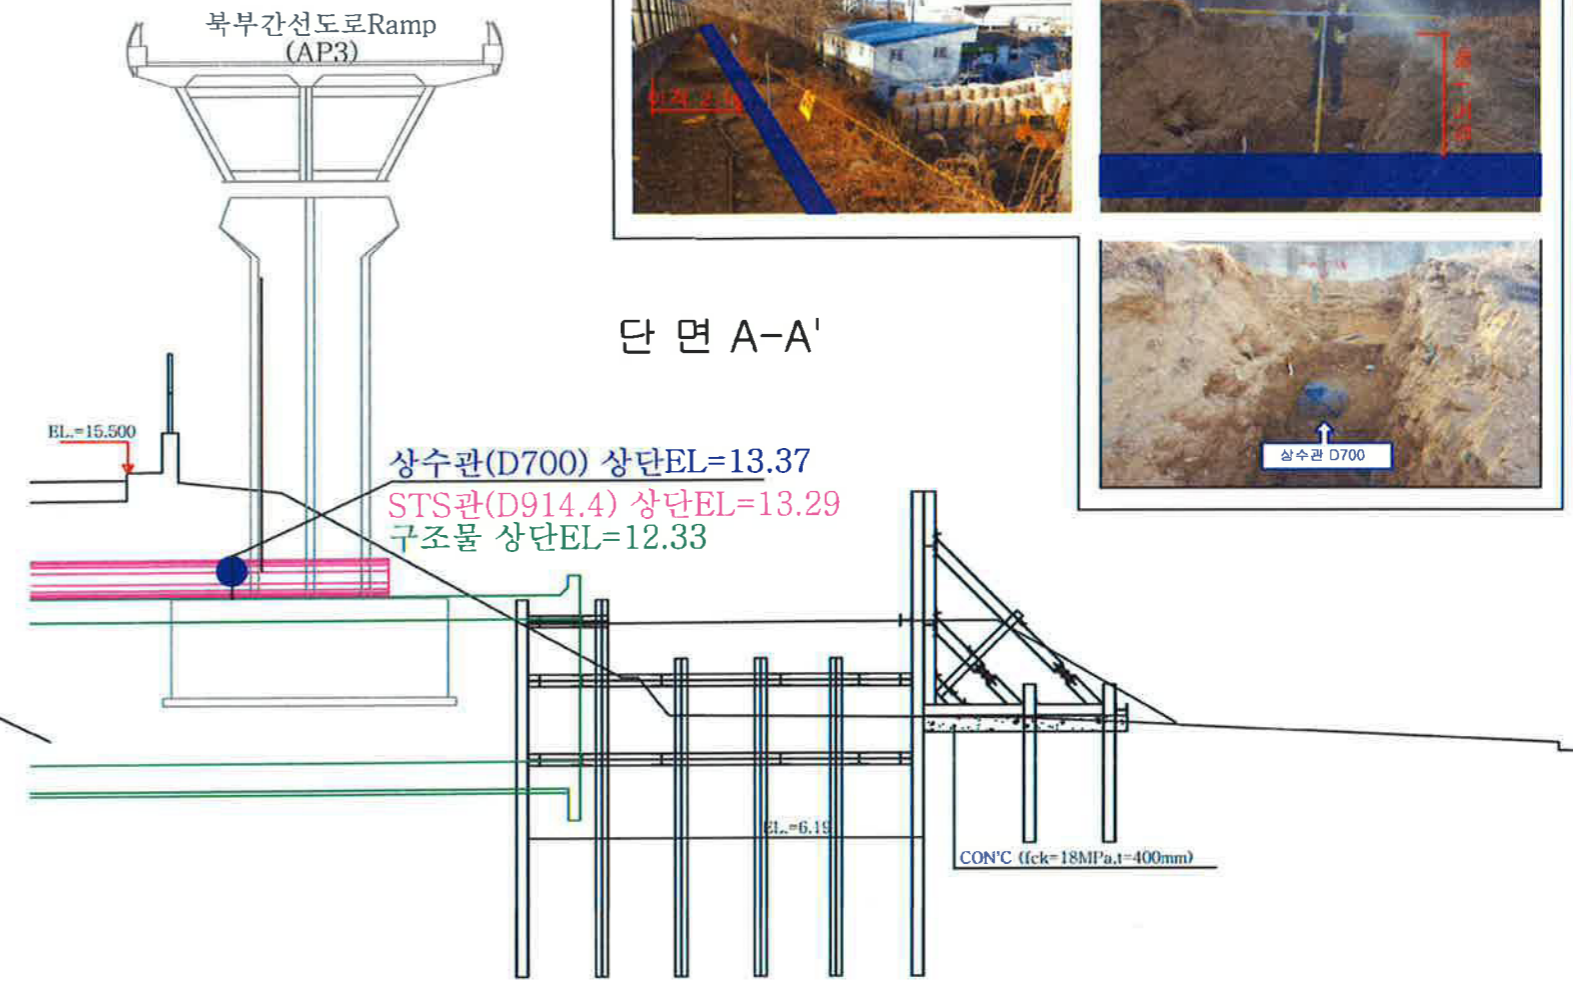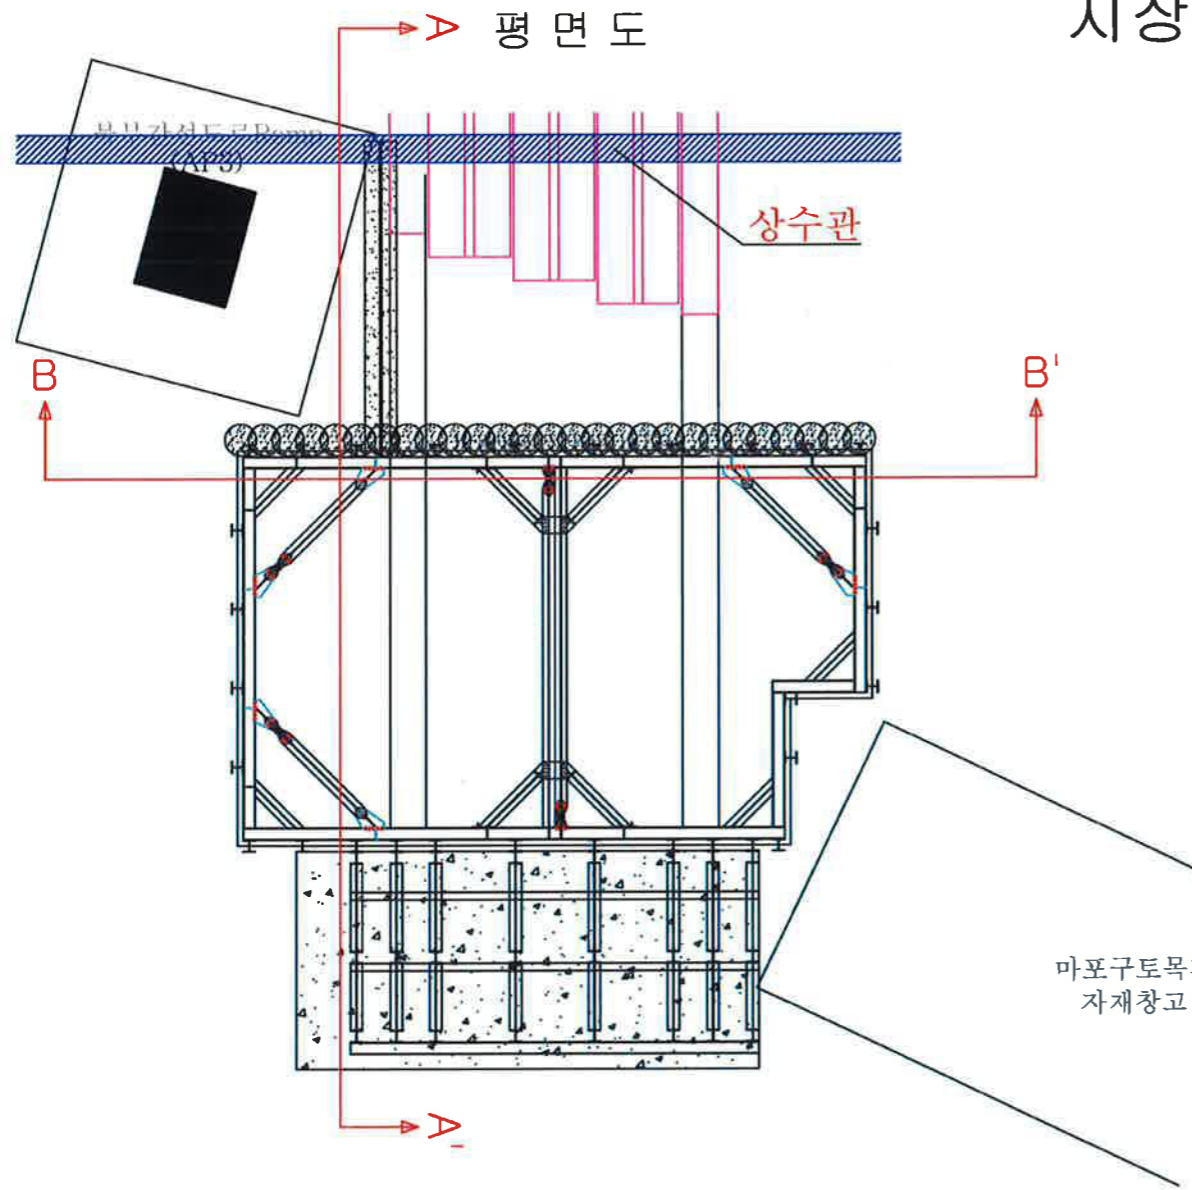

## 중단면도

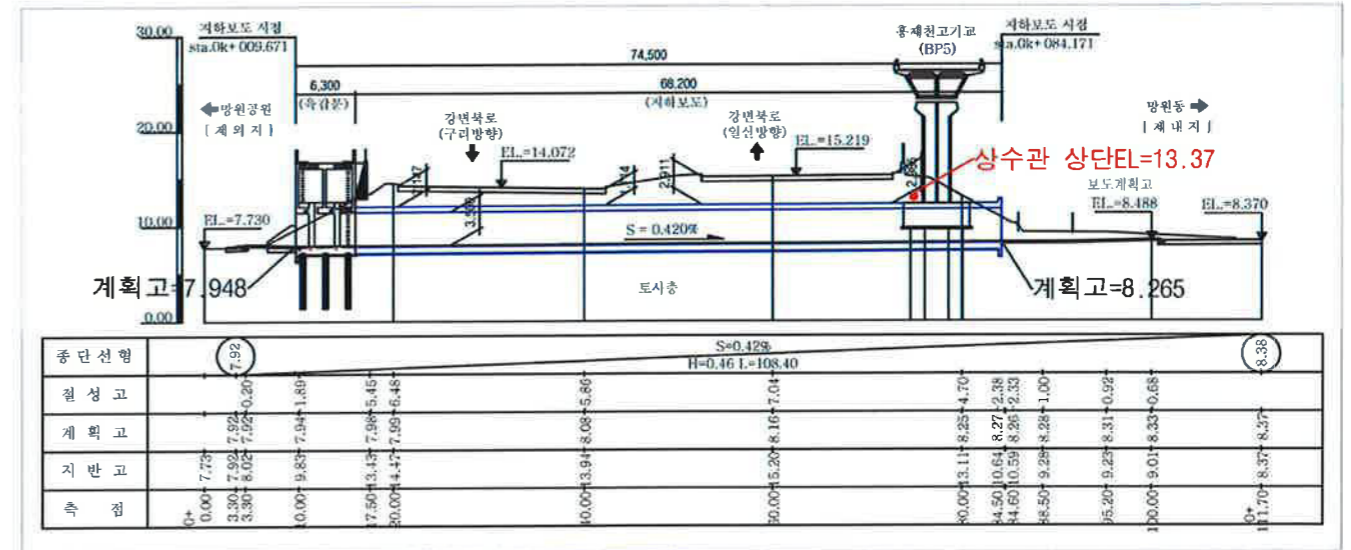

시행청	공사명	용역사	설계참여자				도면명	축척	도면번호
서울특별시 한강사업본부	한강공원 나들목 신설(증설) 기본 및 실시설계 용역	(주) 유신 (주) 천마기술단	사업책임자 정공래	분야별책임자 김철수	심사자 장영일	설계자 박흥희			

# 사 진 대 지



공사명	한강공원 나들목증설공사(망원)	위 치	추진기지 상부
내 용	지장물 터파기(상수도 D700)	날 짜	2018. 01.



공사명	한강공원 나들목증설공사(망원)	위 치	추진기지 상부
내 용	지장물 터파기(상수도 D700)	날 짜	2018. 01.

# 사 진 대 지



공사명	한강공원 나들목증설공사(망원)	위 치	추진기지 상부
내 용	지장물 터파기(상수도 D700)	날 짜	2018. 01.



공사명	한강공원 나들목증설공사(망원)	위 치	추진기지 상부
내 용	지장물 터파기(상수도 D700)	날 짜	2018. 01.