

# 시내버스 5627번, 5633번 노선조정 현황

## 5627번 운행계통 변경내역

구분	노선	기점	종점	인가 대수	운행 대수	예비 대수	예비 투입	정상 대수	단축 대수	인가 거리	운행 시간	대당횟수		총 운행 횟수	배차간격		첫차 시간	막차 시간	요일
												정상	단축		최소	최대			
변경 전	5627	노은사동	구로디지털단지역	11	10	1	0	10	0	36.81	129	7.5	4.0	75	15	16	0430	2330	평
	5627	노은사동	구로디지털단지역	11	10	1	0	9	1	36.81	129	7.5	4.0	72	15	18	0430	2330	토
	5627	노은사동	구로디지털단지역	11	9	1	0	8	1	36.81	123	7.5	4.0	64	16	20	0430	2330	일
변경 후	5627	노은사동	구로디지털단지역 환승센터	11	10	1	0	10	0	35.91	124	7.5	4.0	75	15	16	0430	2330	평
	5627	노은사동	구로디지털단지역 환승센터	11	10	1	0	9	1	35.91	120	7.5	4.0	72	15	16	0430	2330	토
	5627	노은사동	구로디지털단지역 환승센터	11	9	1	0	8	1	35.91	115	7.5	4.0	64	16	20	0430	2330	일

## 5633번 운행계통 변경내역


구분	노선	기점	종점	인가 대수	운행 대수	예비 대수	예비 투입	정상 대수	단축 대수	인가 거리	운행 시간	대당횟수		총 운행 횟수	배차간격		첫차 시간	막차 시간	요일
												정상	단축		최소	최대			
변경 전	5633	노은사동	순복음교회	21	20	1	0	20	0	56.72	195	4.7	3.0	94	11	13	0420	2250	평
	5633	노은사동	순복음교회	21	16	1	0	16	0	56.72	190	4.7	3.0	76	14	15	0420	2250	토
	5633	노은사동	순복음교회	21	15	1	0	15	0	56.72	187	4.7	3.0	71	15	16	0420	2250	일
변경 후	5633	노은사동	순복음교회	21	20	1	0	20	0	55.82	189	4.7	3.0	94	10	14	0420	2250	평
	5633	노은사동	순복음교회	21	16	1	0	16	0	55.82	186	4.7	3.0	76	13	17	0420	2250	토
	5633	노은사동	순복음교회	21	15	1	0	15	0	55.82	176	4.7	3.0	71	14	17	0420	2250	일

붙임 노선조정도 2부. 끝.

# 시내버스 5633번 노선변경

**현행**  
 지원회수시설  
 상행, 광하행의  
 노선

**변경**

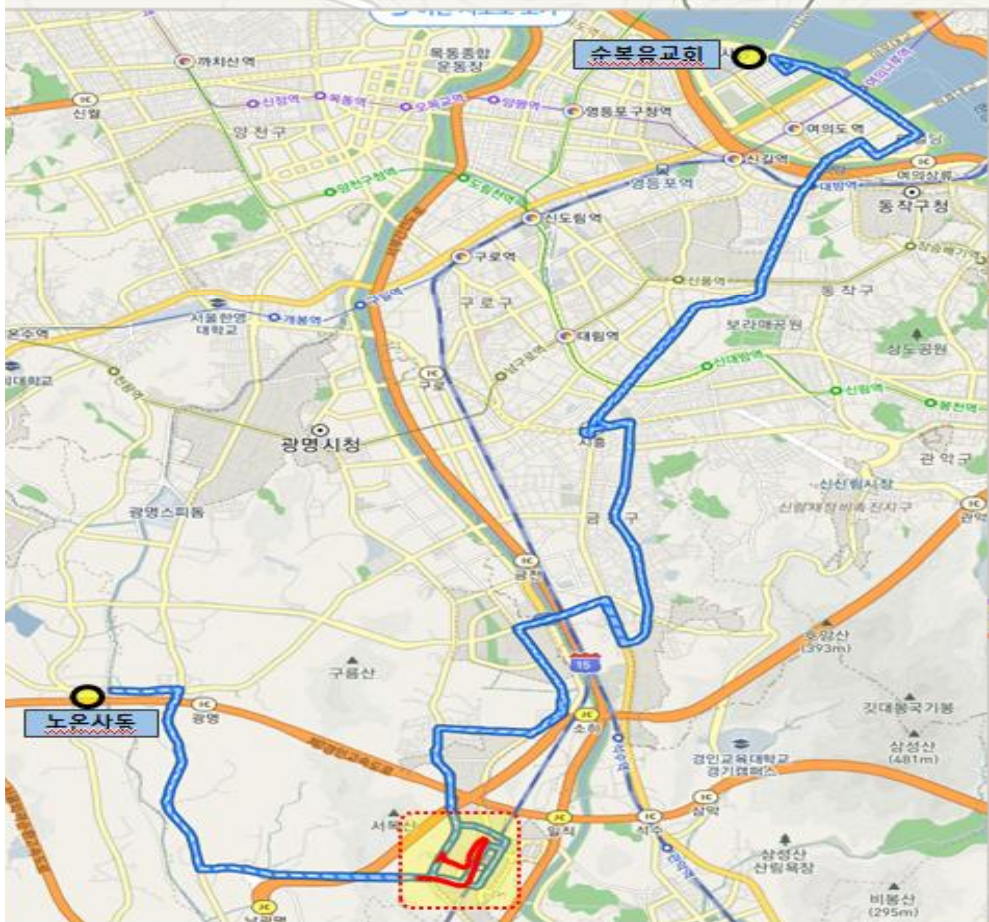

성채산 (138.5m)

# 시내버스 5627번 노선변경

	현행
	변경
	신설
	삭제

