

⑥ 사전검토의견 보완내용 종합

○ 총 의견 6건 - 수용 : 6건, 미수용 : -건, 부분수용 : -건


의견 번호	사 전 검 토 의 견	수용 여부	보 완 내 용	비고
1	<1단계> 3.성내유수교앞삼거리에서 2.올림 픽대교남단교차로 방향 우회전 처 리방안 상세히 제시바람	수용	-3.성내유수교앞삼거리에서 2.올림 픽대교남단교차로 방향 우회전 공 사시 예시도를 첨부하였음	p8
2	<1단계> 완화구간 연장바람	수용	-완화구간을 75.0m→90.0m로 연장 설치하였음	p8
3	<2단계> 2번 교차로 좌. 우회전 차로를 오 진입한 차량은 차로 변경 불가하 니, 전방에서 안내 및 경로유도 철저 바람	수용	-교통안내표지판을 후방 0m, 200m 에 설치하고 노면표지를 추가하여 차로변경을 위한 안내 및 유도계 획을 보강하였음	p9
4	<3단계> 유턴안내 전방추가 또는 유턴 제 공방안 검토	수용	-유턴안내 표지판을 전방에 추가 설치하였음	p9
5	<5단계> 3.성내유수교앞 삼거리에서 서하 남IC 방향 좌회전시, 작업구간 추 돌우려가 있으니 폭원 추가확보 바람	수용	-3.성내유수교앞 삼거리에서 서하 남IC 방향 좌회전시 안전지대 포함 5.0m를 확보하여 원활한 회 전이 가능하도록 계획하였음	p10
6	계약서 첨부바람	수용	-계약서를 첨부하였음	p10

7 세부보완내용

사전검토의견 1	<p><1단계></p> <p>3. 성내유수교앞삼거리에서 2.올림픽대교남단교차로 방향 우회전 처리방안 상세히 제시바람</p>
----------	--

▣ 보완여부 - 수용


☞ 3.성내유수교앞삼거리에서 2.올림픽대교남단교차로 방향 우회전 공사시 예시도를 첨부하였음

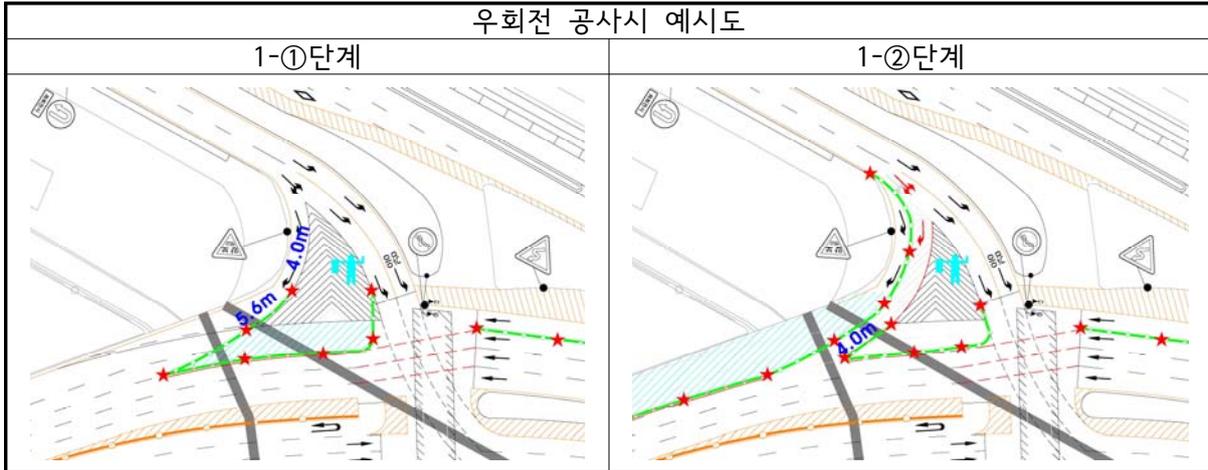

사전검토의견 2	<p><1단계></p> <p>완화구간 연장바람</p>
----------	-------------------------------------

▣ 보완여부 - 수용


☞ 완화구간을 75.0m→90.0m로 연장설치하였음

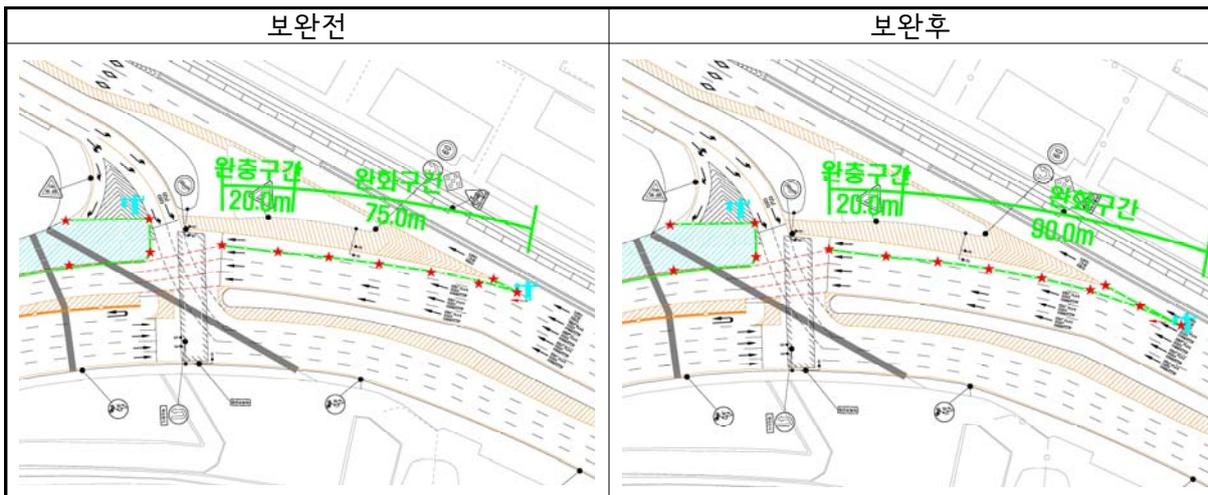

<p>사전검토의견 3</p>	<p><2단계> 2번 교차로 좌. 우회전 차로를 오진입한 차량은 차로 변경 불가하니, 전방에서 안내 및 경로유도 철저 바람</p>
-----------------	--

▣ 보완여부 - 수용


- ☞ 교통안내표지판을 후방 0m, 200m에 설치하고 노면표지를 추가하여 차로변경을 위한 안내 및 유도계획을 보강하였음

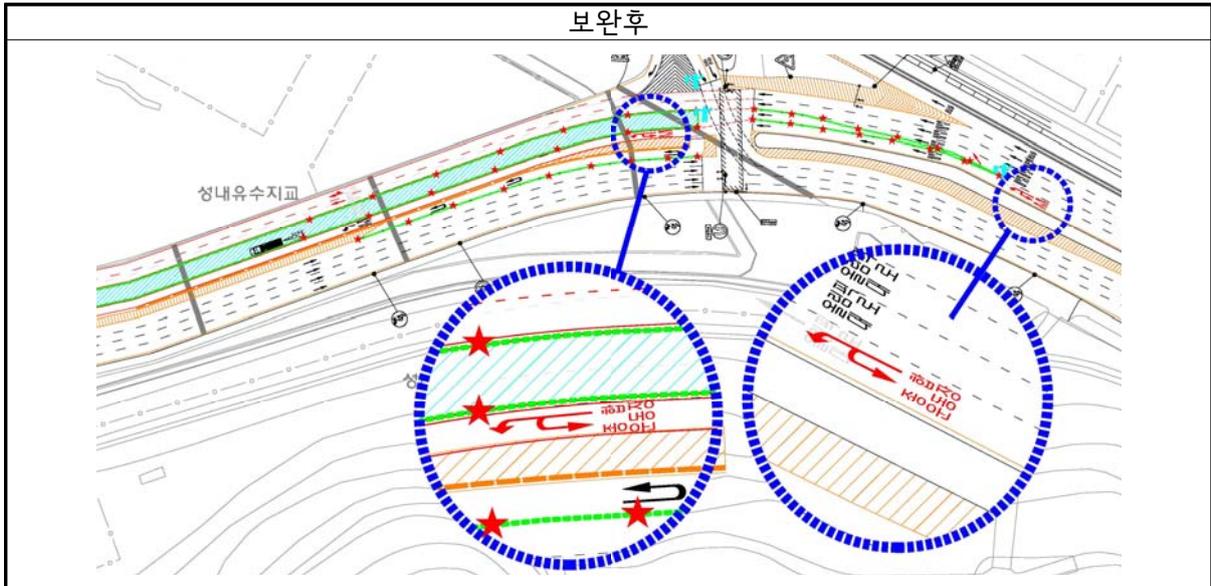

<p>사전검토의견 4</p>	<p><3단계> 유턴안내 전방추가 또는 유턴 제공방안 검토</p>
-----------------	--

▣ 보완여부 - 수용


- ☞ 유턴안내 표지판을 전방에 추가 설치하였음

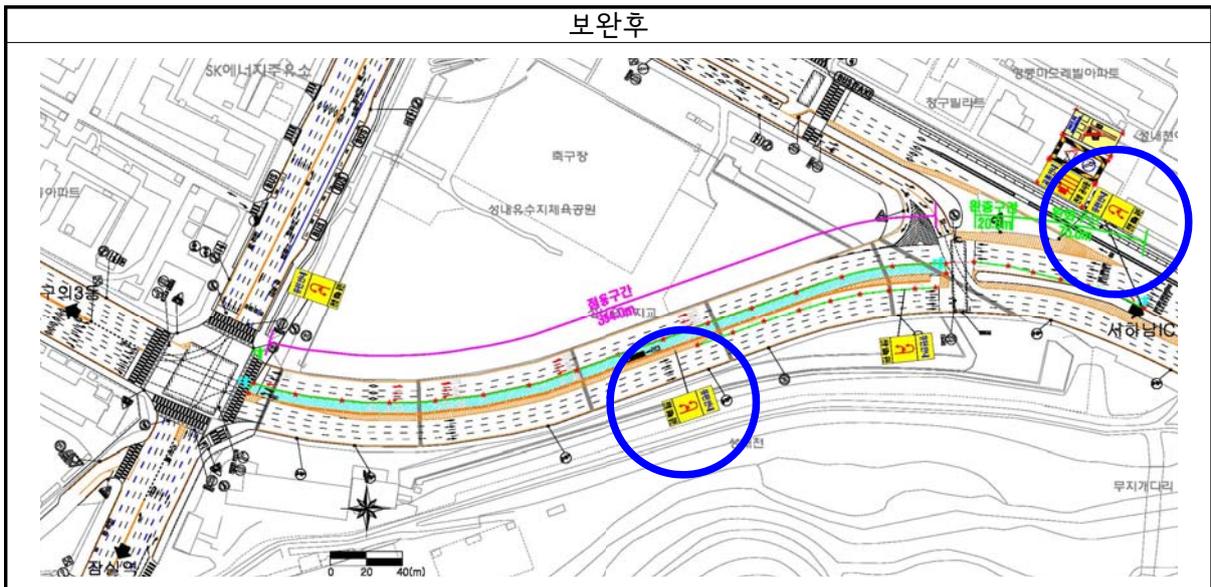

사전검토의견 5	<5단계> 3.성내유수교앞 삼거리에서 서하남IC 방향 좌회전시, 작업구간 추돌 우려가 있으니 폭원 추가확보 바람
----------	---

▣ 보완여부 - 수용

- ☞ 3.성내유수교앞 삼거리에서 서하남IC 방향 좌회전시 안전지대 포함 5.0m를 확보하여 원활한 회전이 가능하도록 계획하였음

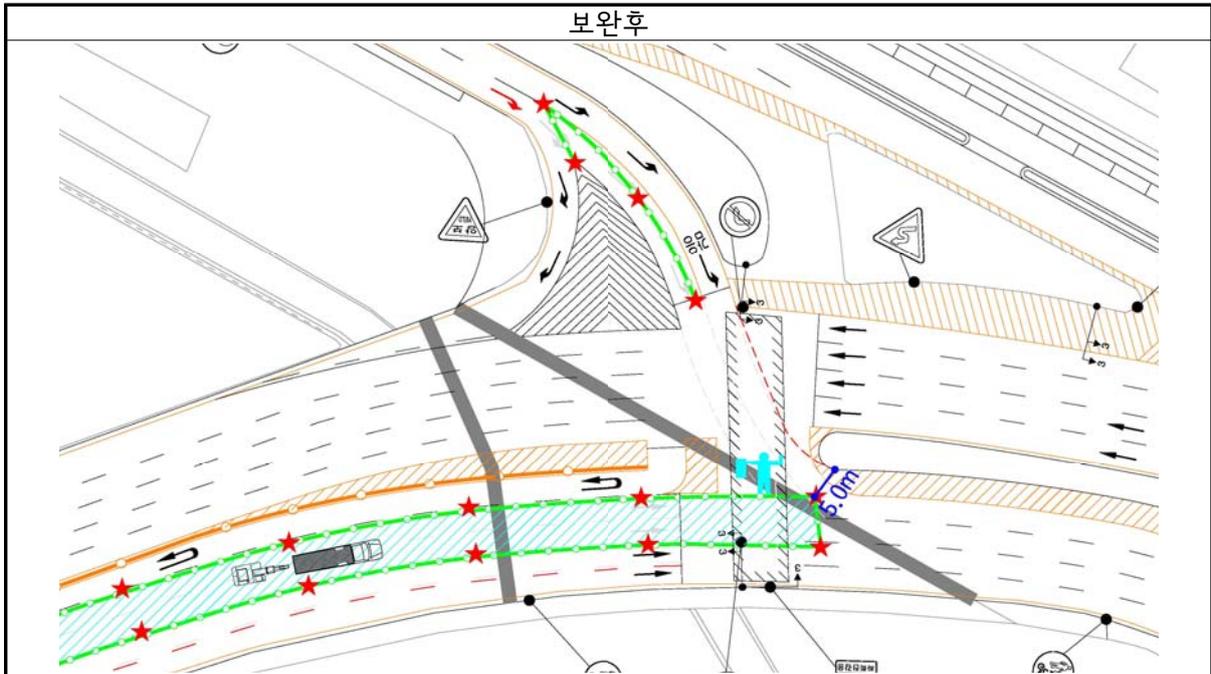

사전검토의견 6	계약서 첨부바람
----------	----------

▣ 보완여부 - 수용

- ☞ 계약서를 첨부하였음

용역계약서



※ 본 출력물은 업무 편의를 위해 제공되는 것으로, 계약서 내용은 나라장터에서 확인하여야 합니다.

※ 원본확인용QR코드

<발주처>

서울특별시 도로사업소 동부도로
사업소

동부도로사업소

송만규

사무관/서기관

담당 :

장인숙 (Tel: 02-2040-0313)



<계약상대자>

상 호 : 주엔지니어링(주)

주 소 : 서울특별시 강남구 논현로157길 16, 동희빌딩
402호(신사동)

대 표 자 : 이은경

사업자등록번호 : 2118674616

전 화 번 호 : 02-541-4307

팩 스 번 호 : 02-541-4309

계약번호	20180203720 - 00	관리번호	
용역명	성내유수지교보수공사 교통소통처리대책 수립 용역		
수요기관명	서울특별시 도로사업소 동부도로사업소	대표계약자	주엔지니어링(주)
현장	서울특별시		
계약일자	2018/02/07		
금차계약금액	15,400,000 원	총용역부기금액	15,400,000 원
계약보증금액	2,310,000 원		
계약보증서 전자제출여부	지급각서대체		
하자보수보증금율	관련규정에 따름	하자담보책임기간	관련 규정에 따름
착수일자	2018/02/12	부가세율	10.0 %
금지완수일자	2018/03/28	총완수일자	2018/03/28
완수기한	용역기간 : 착수일부터 금차 45 일, 총차 45 일		
계약법구분	지방계약법	지체상금율	0.13 %

위 용역계약을 체결함에 있어 계약자와 연대보증인은 각각 다음의 사항을 확인하며 계약의 증거로 이 계약서를 작성한다.

1. 계약자는 입찰시 공시한 용역입찰유의서, 용역입찰특별유의서, 청렴계약입찰특별유의서, 설계서및 현장설명 사항과 용역계약일반조건, 용역계약특수조건, 청렴계약특수조건, 공동수급협정서, 산출내역서(하도급 사항 포함) 및 붙임 전자계약 확약사항이 이 계약의 일부본임을 확인하며 신의에 따라 성실하게 계약상의 의무를 이행한다.

물가변동적용기준 :

[채권 및 인지세 정보]

지방채매입액 0 원

인지세과세 대상여부 Y

인지세액

20,000 원