
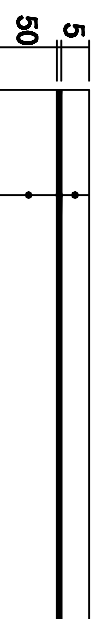


# 보도육교 상면 보수현황(거터외부 및 상부)

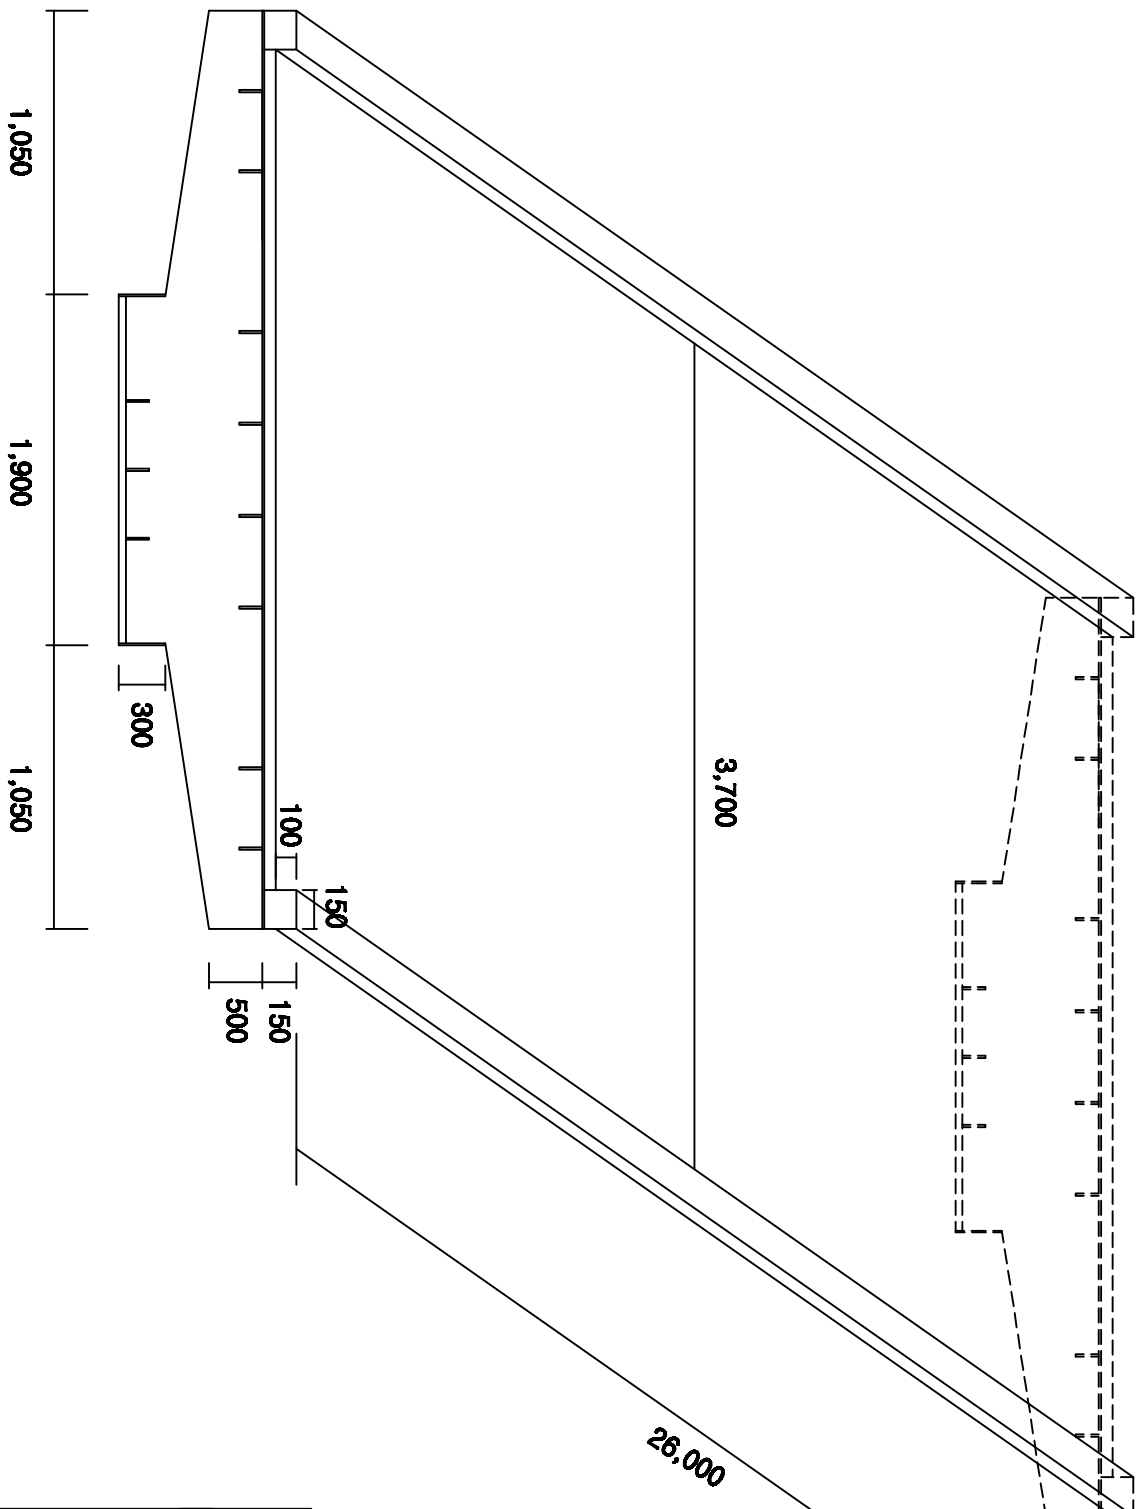

상부 포장면상세

미끄럼방지 포장(t=5mm)  
포리이머 도포  
기준 콘크리트(처평보수)

보수물량표

순서	번호	위치	순서년도	순서내용	보수구분	보수구분				
						길이	면적	보수량		
1		주구조상부	2017년	보행로 포장보수	포장보수	3.7m	29m	98.2㎡	98.2㎡	1개소
2		주구조외부	2017년	거터외부 경계 도랑	도랑보수	6.4m	29m	186.4㎡	186.4㎡	1개소
3										
4										
공사명	행당 보도육교 보수공사	시행명	성동구	수행기관					도면명	보도육교 상면 보수현황	도면번호	05
	KEY PLAN		시행처		행당	시행처	성동	제도		도면명		
공사명	행당 보도육교 보수공사	시행명	성동구	수행기관	목적	날짜	출인	입사	출인	제도	도면명	도면번호
						2018.03					보도육교 상면 보수현황	05