


신내3지구 2단지 보도블록(석재타일) 보수 공사비 검토

□ 개략 공사비 - 98,734천원

【제안】 석재타일(T=60) + 몰탈(T=30) ⇒ 칼라아스콘(암적색)(T=50) + 동종타일 + 사각보도

구분	구간 1, 2 (1,570㎡)	구간 3 (3,070㎡)	구간 4 (346㎡)	비고
철거비	4,061,085		872,439	블록,몰탈,횡배수로
폐기물처리	12,156,750	1,059,150		
칼라아스콘(암적색)	19,800,840			시공비+재료비
아스콘 (#67중간층)	10,768,944			시공비+재료비
석재타일 보수		1,964,550		재료재사용, 보수율10%
사각보도			10,567,878	시공비+재료비(인조화강석)
횡배수로	804,060			시공비+재료비
경계석	723,072			시공비+재료비
과속방지턱	3,043,836			시공비+재료비
직접 공사비	51,358,587	3,023,700	11,440,317	
총 공사비	77,037,881	4,535,550	17,160,476	직접공사비*1.5

※ 신내3지구 2단지 포장계획평면도

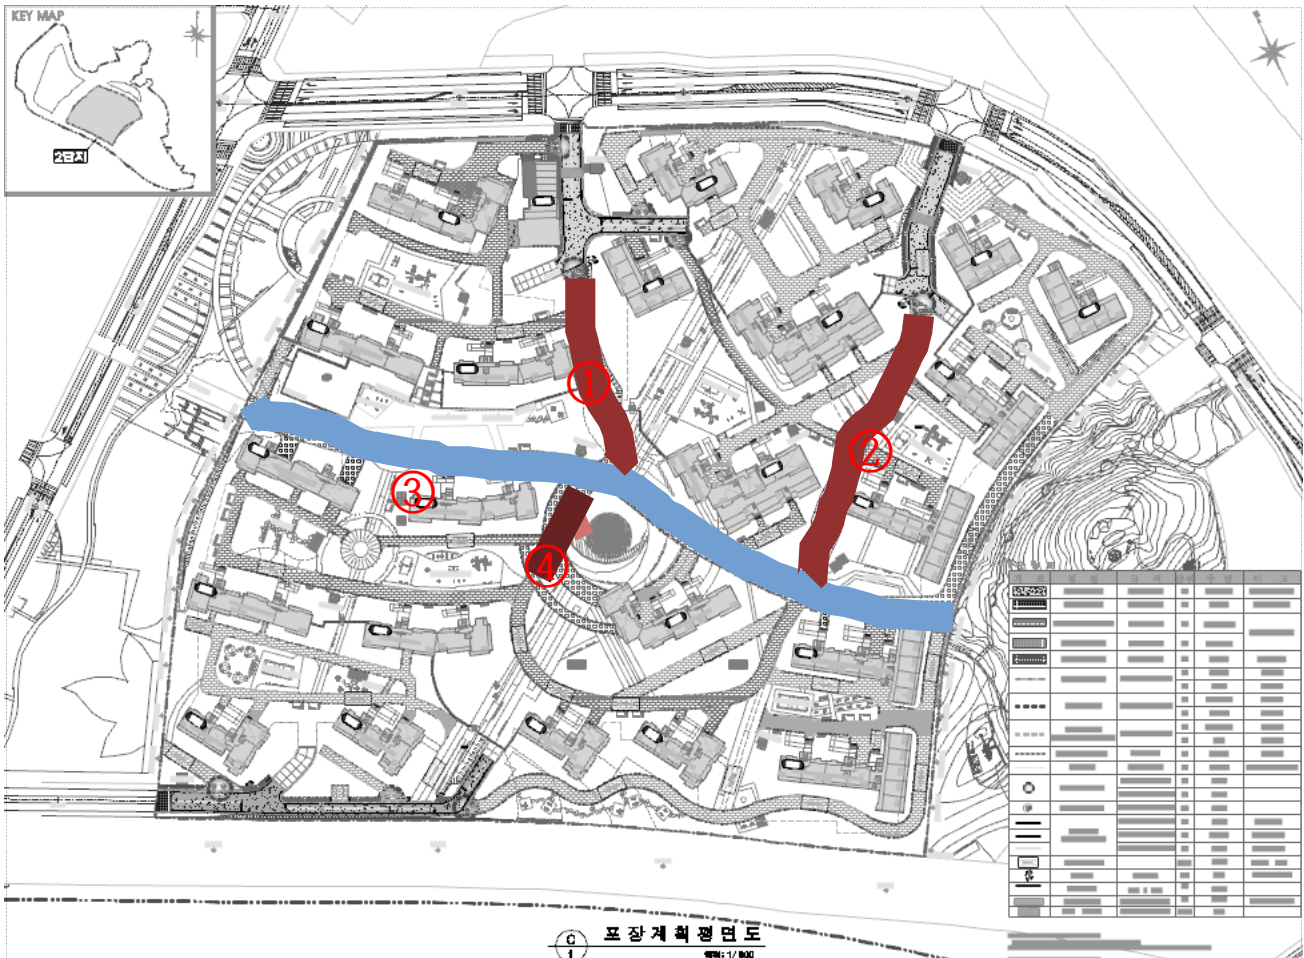

- 석재타일 보수 면적 산정: ①642㎡, ②928㎡, ③3,070㎡, ④346㎡ (카드 면적의 1.1배 적용)