



서울특별시농수산식품공사

수신자 내부결재
(경유)

제목 가락몰 폴리우레아수지도막방수재 물품구매(조달) 시행

1. 기획팀-47호(2018.1.8.) 및 시설안전팀-4078호(2018.7.11.)호와 관련입니다.
2. 상기 대호와 관련하여 가락몰 지상3층 주차장 바닥재 보수를 위해 아래와 같이 “가락몰 폴리우레아수지도막방수재 물품구매(조달)”를 시행하고자 합니다.

가. 건 명 : 가락몰 폴리우레아수지도막방수재 물품구매(조달)

나. 구매내역 : 도막방수재(Euratec-B12, t3mm), 660m²

다. 소요금액 : 49,767,300원(부가가치세 포함, 조달수수료 포함)

라. 예산과목 : 건물유지비 【사업비용-영업비용-도매시장관리원가-수선유지교체비】

마. 예산현황 (단위: 천원)

예산과목	예산액	배정액	기집행액	금회집행액	배정잔액 (배정요구액)	예산잔액
건물유지비	436,174	348,883	299,115	49,768	0	87,291

바. 계약방법 : 조달청 단가계약

사. 납품기한 : 계약일로부터 60일 이내(발주처 소요계획에 따라 분할납품 요청)

- 붙임 : 1. 물품내역서 1부
 2. 견적서 1부
 3. 위치도 1부
 4. 수량산출서 1부
 5. 주요투자사업 사전심사 1부(별첨)
 6. 보고서 1부(별첨)
 7. 일상감사 요청서 1부(별첨). 끝.

★담당자

고정일 부장

신종철 건설안전본부장

김승호 사장

박현출

협조자 부장

신종철

감사실

감사필

시행 시설안전팀-4200 (2018.07.17) 접수 ()

우 138-701 서울특별시 송파구 양재대로 932 / <http://www.garak.co.kr>

전화 3435-0304 전송 02-3435-0394 / gojeongil@garak.co.kr / 공개

물 품 내 역 서

(단위 : 원, 부가세 및 조달수수료 포함)

순번	물품명	규격	단위	수량	단가	금액	나라장터 물품식별번호	비고
1	폴리우레아수지 도막방수재	Euratec-B12, t3mm	m ²	660	75,000	49,500,000	23381647	현장설치도
2	조달수수료	0.54%				267,300		
합계금액						49,767,300		

제품상세정보



확대보기 수량 : m²

폴리우레아수지도막방수재

계약지/공급지 정보조회 다량납품원인률 확인

업체명 : **주식회사 보성씨앤아이** [중소기업]

계약방법 : 다수공급자계약

규격명 : 폴리우레아수지도막방수재, 강남화성반월공장, Euratec-B12, t3mm, 주차장/옥상

가격 : 75,000원

단위 : m²

원산지 : 대한민국

제조사 : 강남화성(주) 반월공장

납품장소 : 수요기관 지정장소

인도조건 : 현장설치도

공급지역 : 전지역(제주 및 도서산간지역 운임비 별도)

부가세여부 : 부가가치세포함

납품기한 : 90일 (납품요구일로부터)

조달수수료여부 : 조달수수료 별도 조달수수료 안내-계산

첨부파일 : 2018/05/01_00186078900-물품구매(제조)계약일반조건(기
제부계약예규367호20180320).hwp
2018/05/02_00186078900-다수공급자계약특수조건(조달청
공고2017-121호,2017.12.26).hwp
2018/05/03_00186078900-물품구매계약품질관리특수조건
(2017.8.28.).hwp
2018/05/04_00186078900-규격서.hwp

대분류 : 06 - 화학·소방·안전

중분류 : 99 - 기타

물품분류번호 : 30129992

세부품명번호 : 3012999201


물품식별번호 : 23381647

계약번호 : 00186078900-2

정수구분 : 후정수


감추기

구매의사결정을 위한 구매정보			
우선구매대상	해당 없음	의무구매대상	해당 없음
평균배송일/납품기한	관련정보없음 / 90일 (납품요구일로부터)		
품질보증조달물품여부	해당없음		
본사소재지	인천광역시 부평구 부평대로313번길		

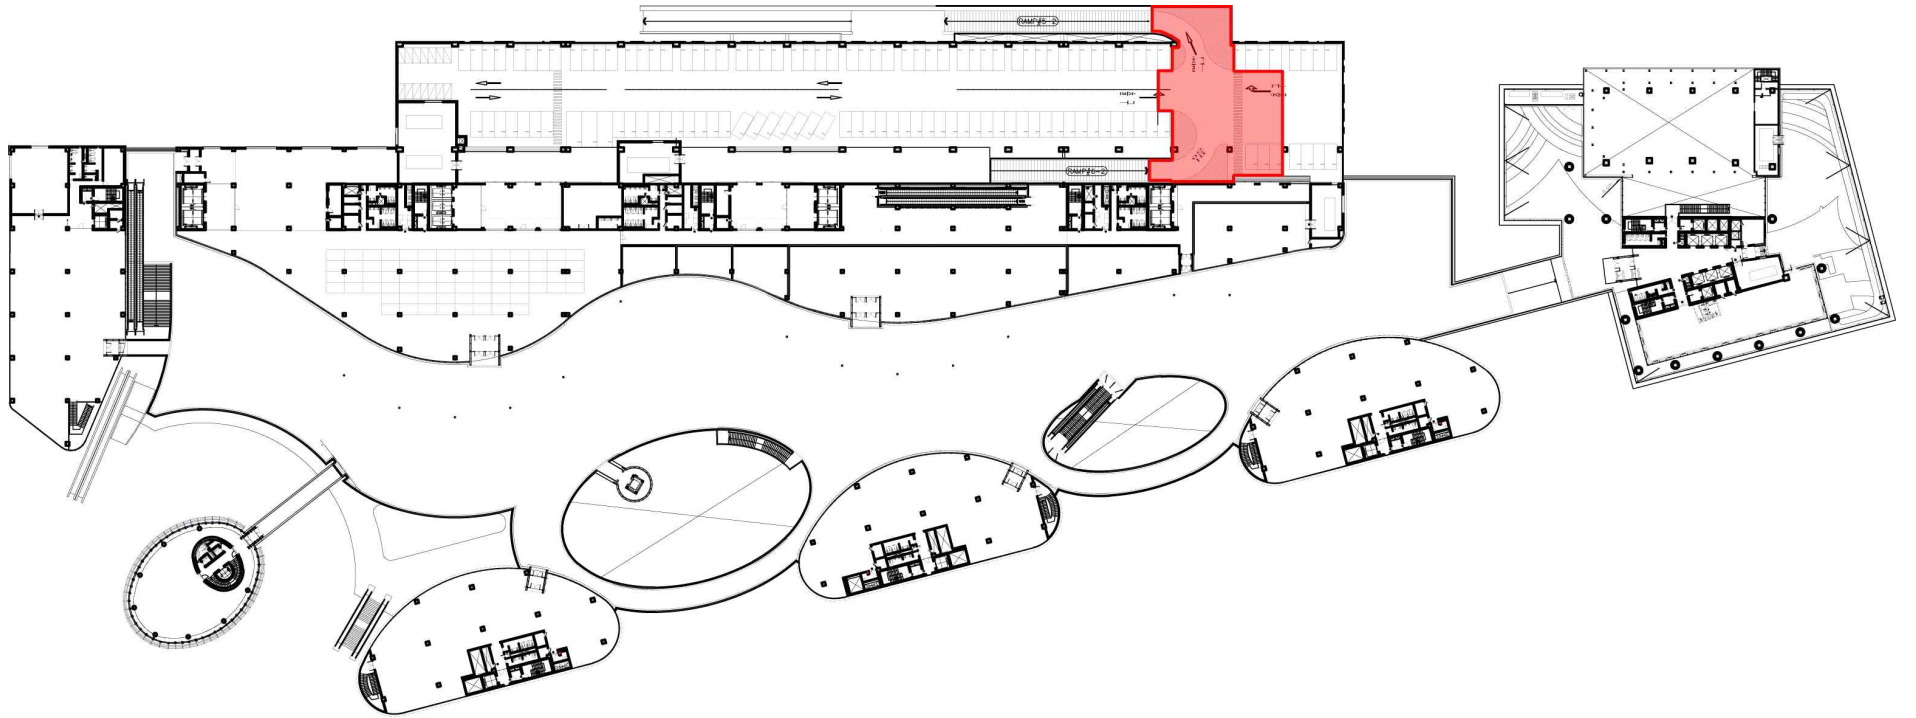

[가락물 지상3층 평면도 _ 적색음영 구간]

붙임 #4

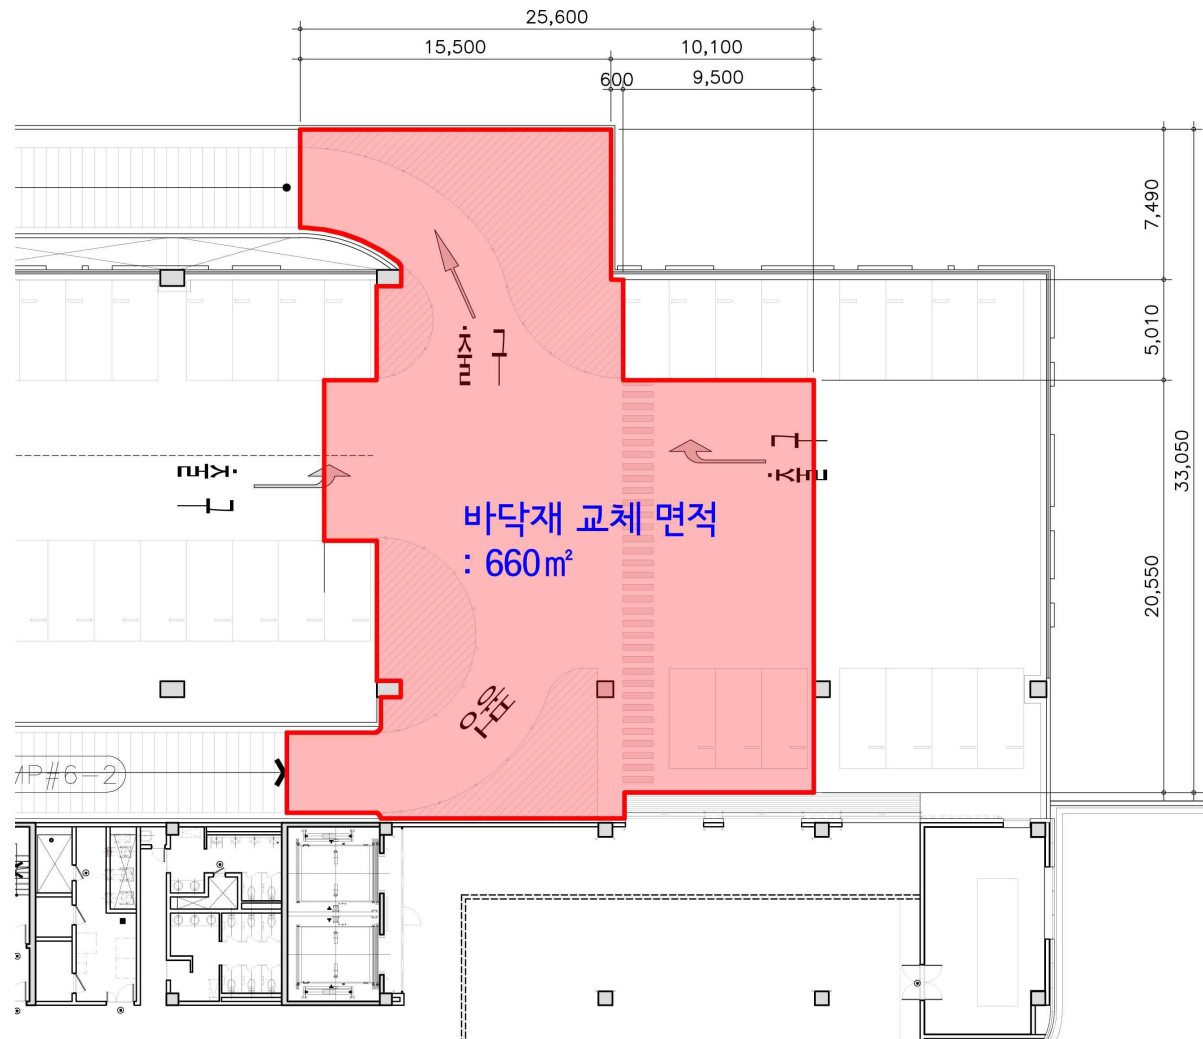

[보수대상 수량산출 _ CAD 산출]