


시내버스 7723번 변경 노선도

노선 번호	구분	기종점	요일	인가 대수	운영 대수	예비 대수	예비 투입	정상 대수	단축 대수	인가 거리	운영 시간	정상 횡수	단축 횡수	총운영 횡수	최소	최대	첫차	막차
7723	현행	진관차고지~ 구파발역	평	7	6	1	0	6	0	12	44	21	10	126	7	12	440	2400
			토	7	5	1	0	5	0	12	44	21	10	105	8	15	440	2400
			공	7	5	1	0	5	0	12	44	21	10	105	8	15	440	2400
	변경		평	8	7	1	0	7	0	17.3	64	15	8	105	7	13	430	2400
			토	8	6	1	0	6	0	17.3	64	15	8	90	9	15	430	2400
			공	8	6	1	0	6	0	17.3	64	15	8	90	10	15	430	2400

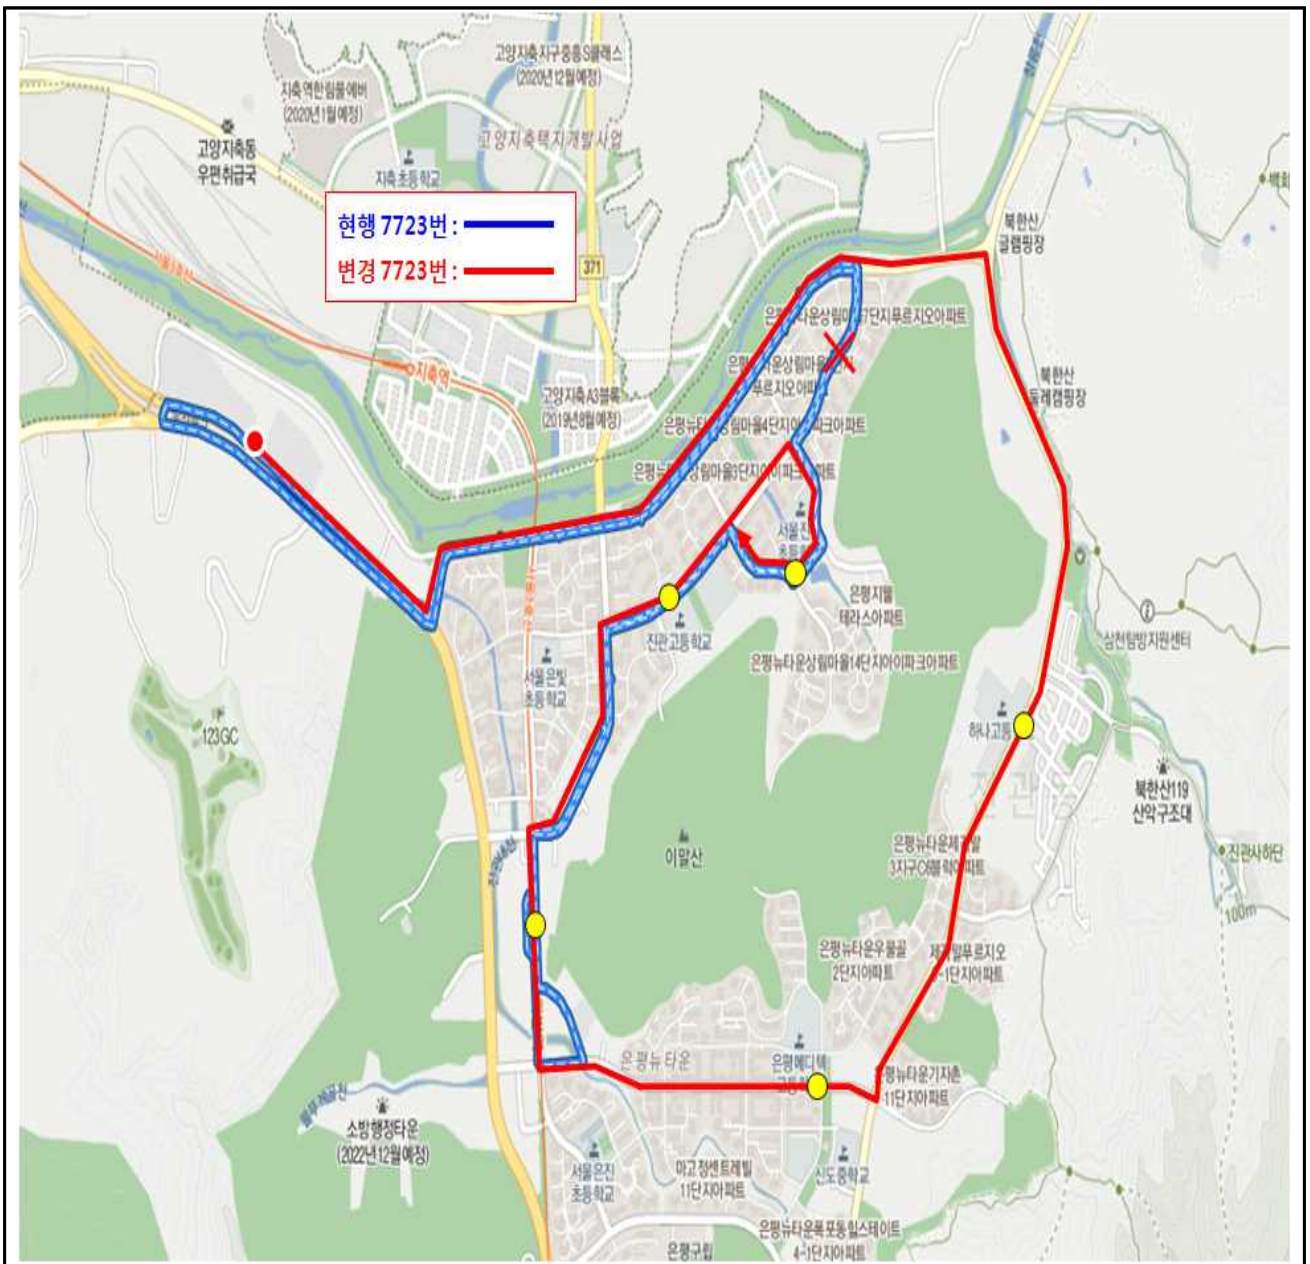

□ 노선간 차량변경 내역

차량번호	변경전		변경후	
	노선번호	구분	노선번호	구분
서울74사5349	705번	상용	7723번	상용

□ 차량변경에 따른 운행계통 변경 내역

구분	노선번호	기종점	요일	인가대수	운행대수	예비대수	예비투입	정상대수	단축대수	운행거리	운행시간	대당횟수		총운행횟수	배차간격		첫차시간	막차시간
												정상	단축		최소	최대		
현행	705	진관공영차고지 ~ 롯데백화점	평	15	14	1	0	12	2	39.9	147	6.3	4.0	84	11	15	03:50	23:20
			토	15	11	1	0	10	1	39.9	147	6.3	4.0	67	14	20	03:50	23:20
			일	15	10	1	0	9	1	39.9	147	6.3	4.0	61	16	20	03:50	23:20
변경			평	14	13	1	0	12	1	39.9	147	6.3	4.0	80	11	15	03:50	23:20
			토	14	10	1	0	10	0	39.9	147	6.3	4.0	63	15	20	03:50	23:20
			일	14	9	1	0	9	0	39.9	147	6.3	4.0	57	16	20	03:50	23:20