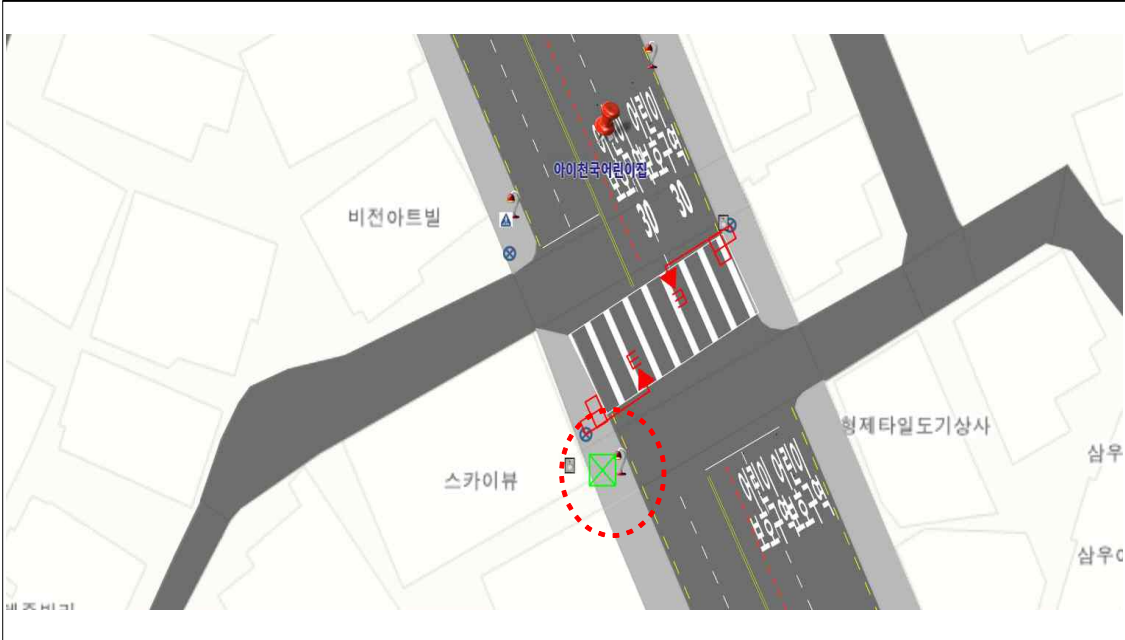
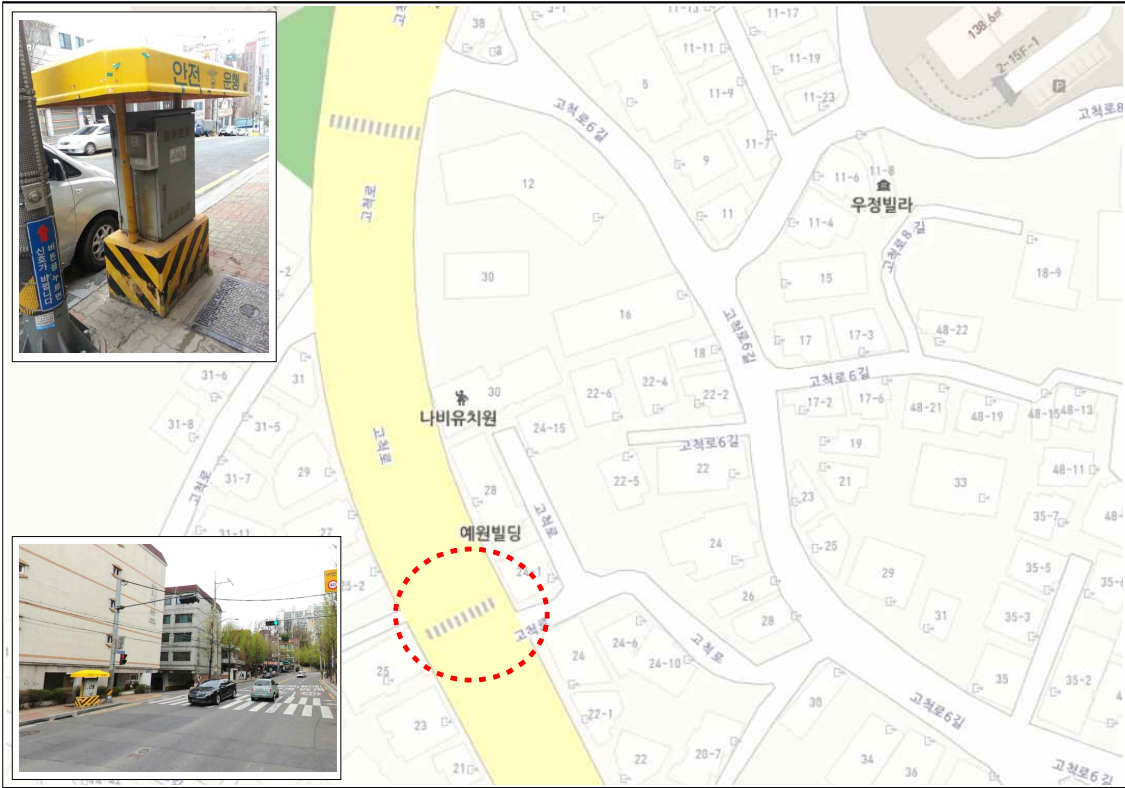
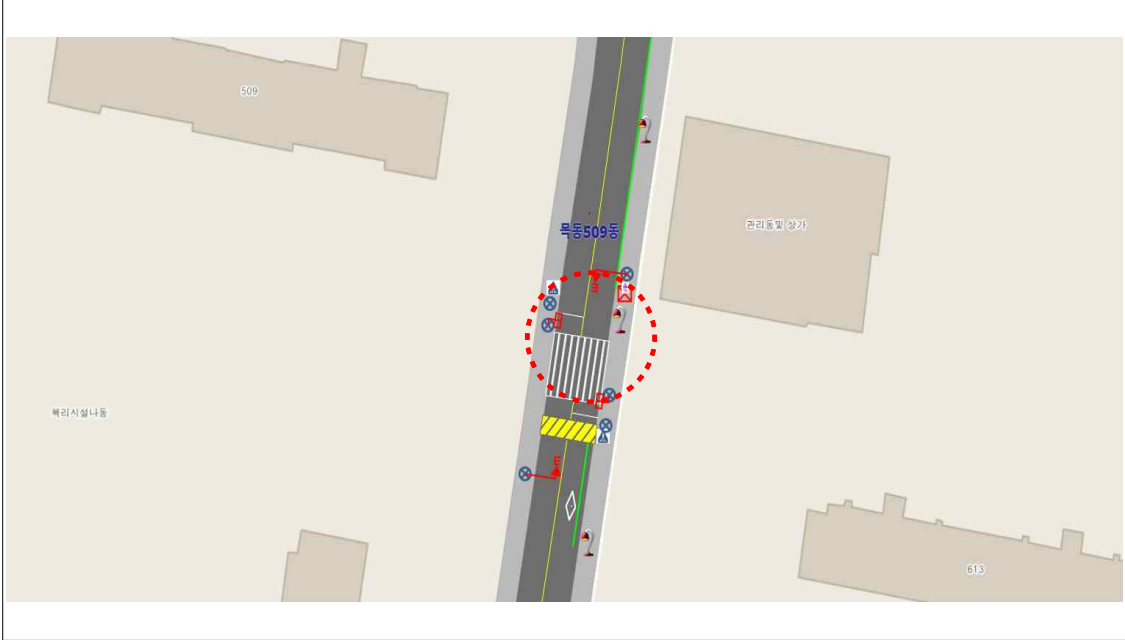
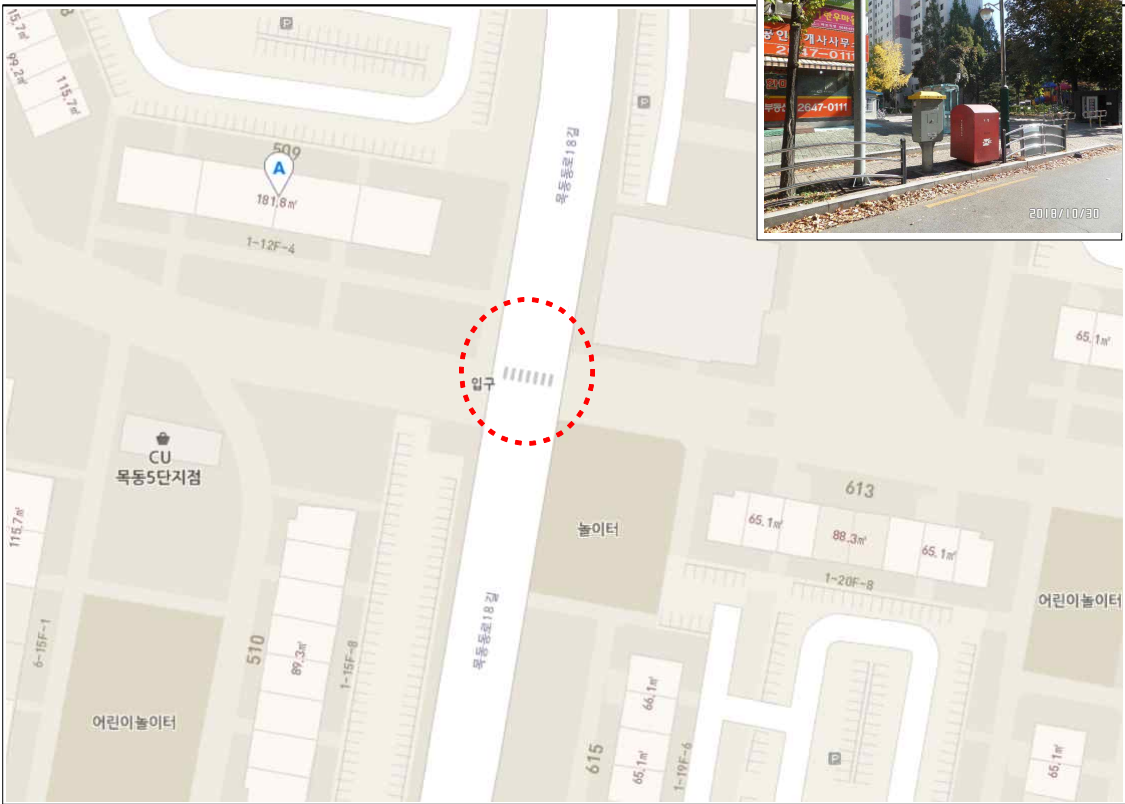


- 현장사진 및 위치도 -

공사명	2018년 교통신호기 신설 및 보수공사-연간단가(구로, 양천)	구간 및 장소	구로구 고척로 25 (아이천국어린이집)
T G I S			
위 치 도			
내 용	- 제어기 교체(보행자작동신호기 운영 교차로)		

- 현장사진 및 위치도 -

공사명	2018년 교통신호기 신설 및 보수공사-연간단가(구로,양천)	구간 및 장소	양천구 목동동로 350 (목동509동)
T I G I S			
위 치 도			
내용	- 제어기 교체		