

# 시내버스 정류소 이전 승인도

정류소명 : 보훈병원(ID : 25-302, 25-303)

이전위치

- ID : 25-302정류소 : 중앙보훈병원역 방향으로 약 120m 이전
- ID : 25-303정류소 : 중앙보훈병원역 방향으로 약 70m 이전

운행노선

- ID : 25-302정류소 : 342(서울승합), 하남 87
- ID : 25-303정류소 : 342(서울승합), 하남 87

운행개시일 : 2018.12.1.(토)

위치도 및 세부도면



# 시내버스 정류소 신설 승인도

정류소명 : 중앙보훈병원역 2번출구 앞, 3번출구 앞

신설위치

○ ID : 25-330 정류소 : 중앙보훈병원 2번출구

○ ID : 25-331 정류소 : 중앙보훈병원 3번출구


운행노선

○ ID : 25-330 정류소: 342(서울승합), 하남 87

○ ID : 25-331 정류소: 342(서울승합), 하남 87

운행개시일 : 2018.12.1.(토)


위치도 및 세부도면

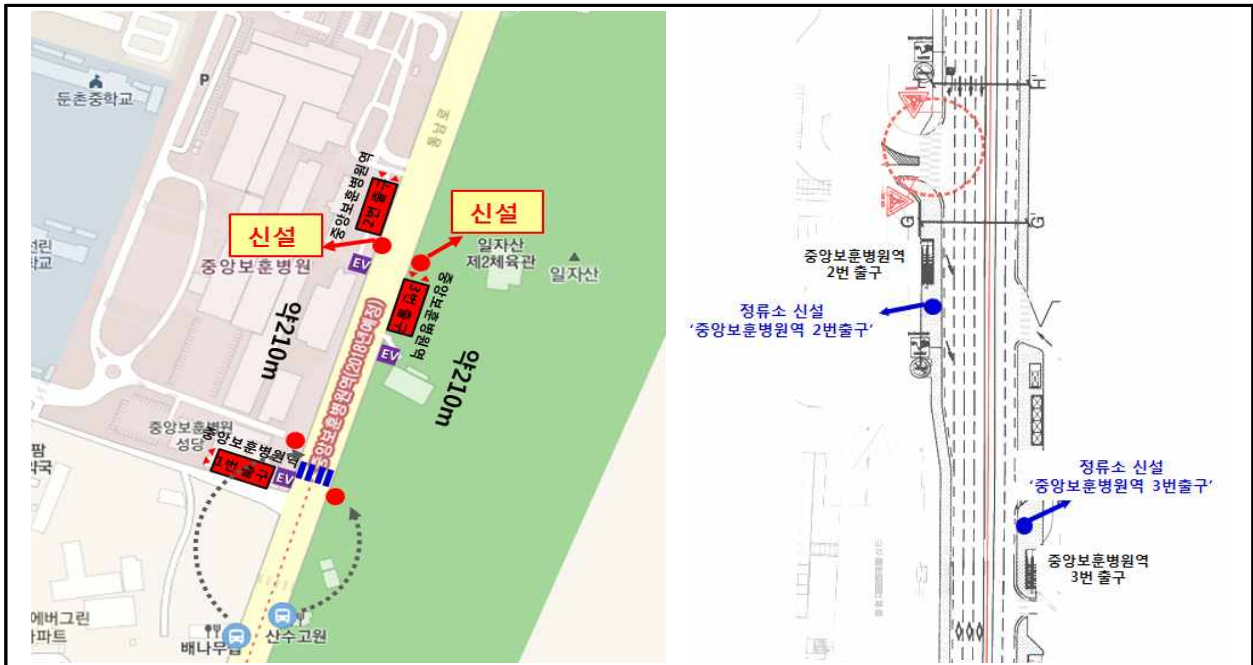

현장사진



중앙보훈병원역 2번출구(25-330)

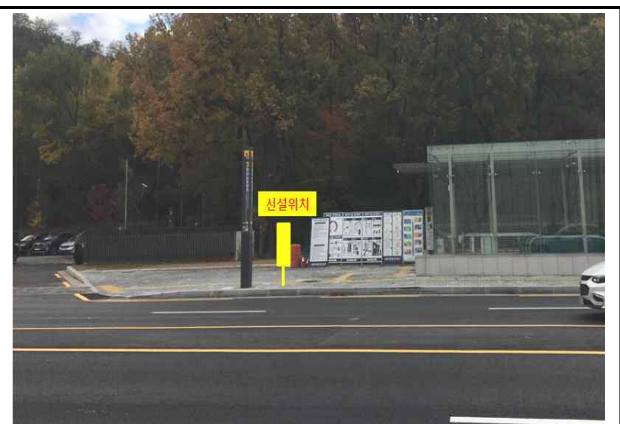

중앙보훈병원역 3번출구(25-331)