
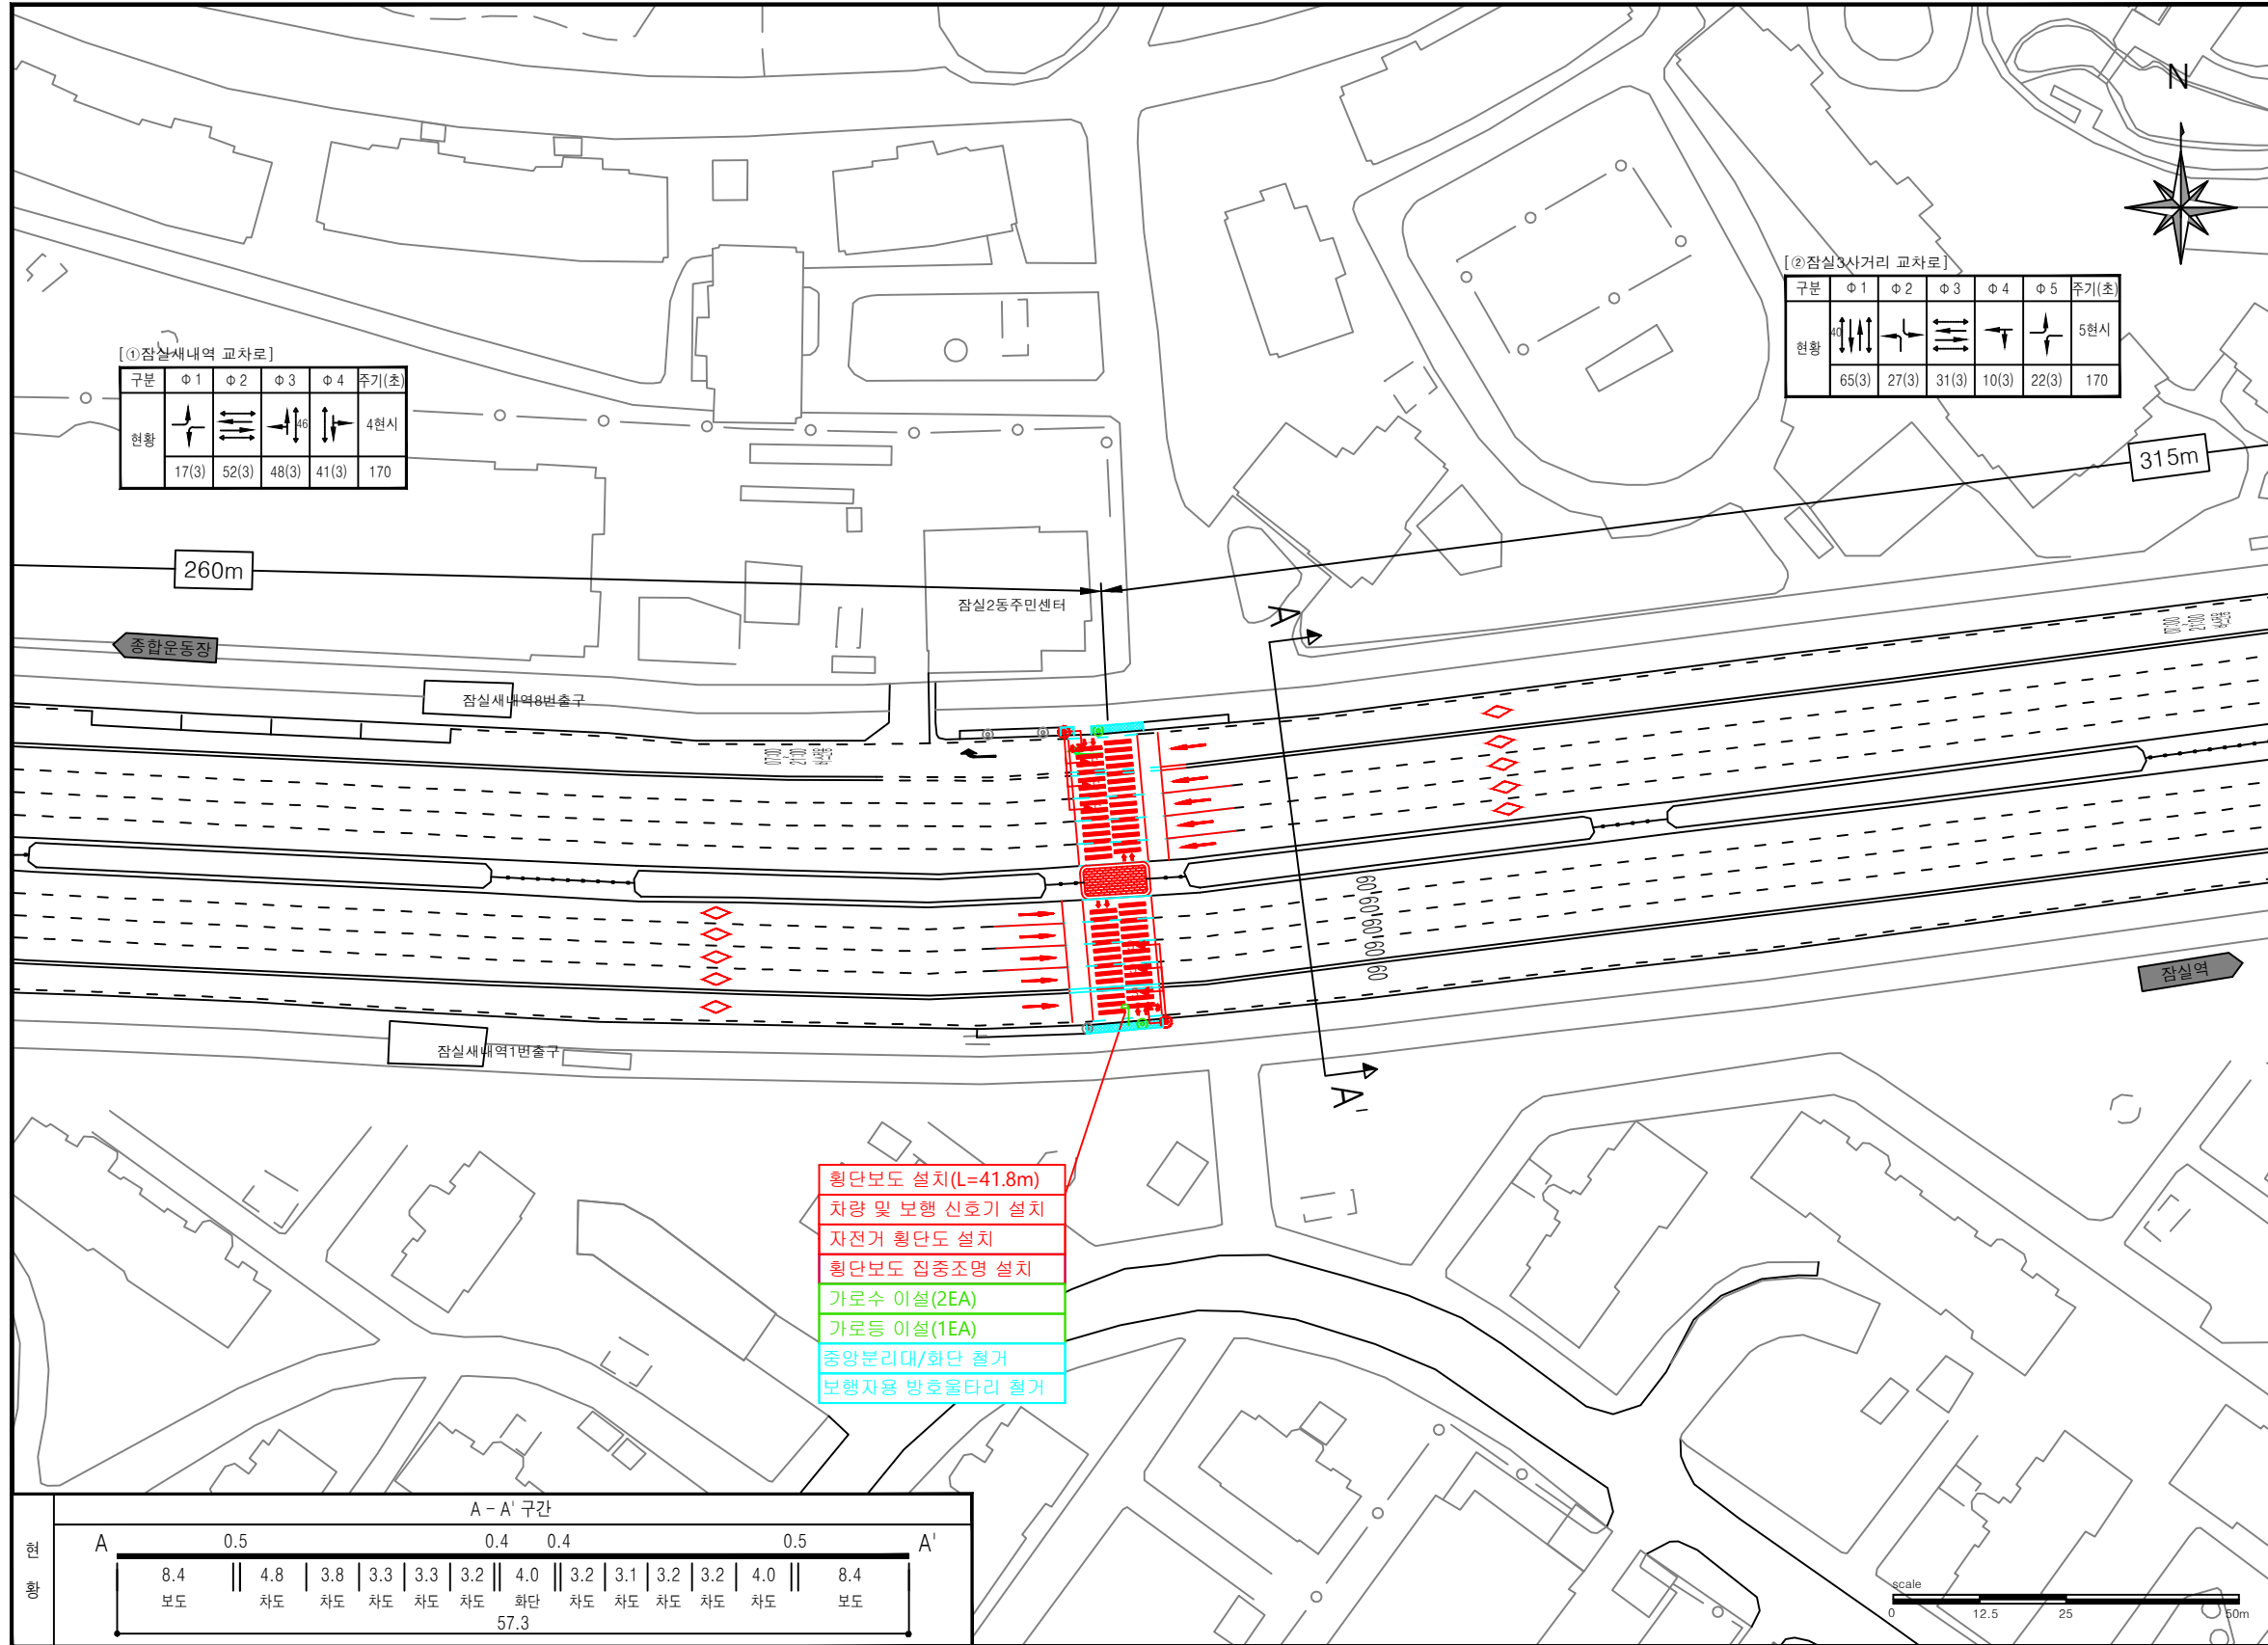


# ■ 잠실2동 주민센터 앞 (개선)

## KEYMAP

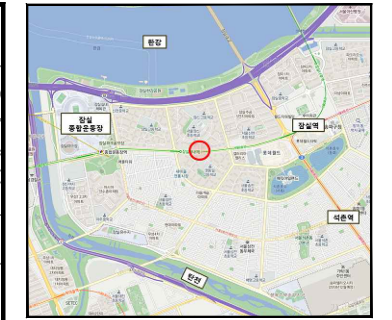

[① 잠실새내역 교차로]

구분	Φ1	Φ2	Φ3	Φ4	주기(초)
현황	17(3)	52(3)	48(3)	41(3)	170

[② 잠실3사거리 교차로]

구분	Φ1	Φ2	Φ3	Φ4	Φ5	주기(초)
현황	65(3)	27(3)	31(3)	10(3)	22(3)	170

- 횡단보도 설치(L=41.8m)
- 차량 및 보행 신호기 설치
- 자전거 횡단도 설치
- 횡단보도 집중조명 설치
- 가로수 이설(2EA)
- 가로등 이설(1EA)
- 중앙분리대/화단 철거
- 보행자용 방호울타리 철거

[교통량(차량)] (단위: 대/시)

← 잠실새내역	1,876/1,255/1,671	→ 잠실역
←	1,211/1,224/1,482	→

[교통량(보행)] 보행량: (인/시)

← 잠실새내역	1,355/693/1,122	→ 잠실역
←	1,263/421/450	→

구분	Φ1	Φ2	-	주기(초)
현황	단일로			
개선	118(3)	49	-	2현시

\* 오전첨두시(08:00~09:00)기준

[분석결과]

구분	현황	개선	증감
평균통행속도(km/시)	24.8	23.4	-1.5
서비스수준(LOS)	D	D	D→D

- <설계내용>
1. 횡단보도 설치 : 1개소
  2. 차량 및 보행 신호기 설치 : 2개소
  3. 자전거 횡단도 설치
  4. 가로수(2개소)/가로등(1개소) 이설
  5. 중앙분리대/화단 철거
  6. 보행자용 방호울타리 철거
  7. 횡단보도 집중조명(투광기) 설치 [범례]
- |   |   |   |
|---|---|---|
| — | 현 | 황 |
| — | 신 | 설 |
| — | 제 | 거 |
| — | 이 | 전 |

