


2018년 한강교량 일상유지 보수공사-1공구
(24차 암사대교)

2018 년 11월





서울특별시 교량안전과

암사대교

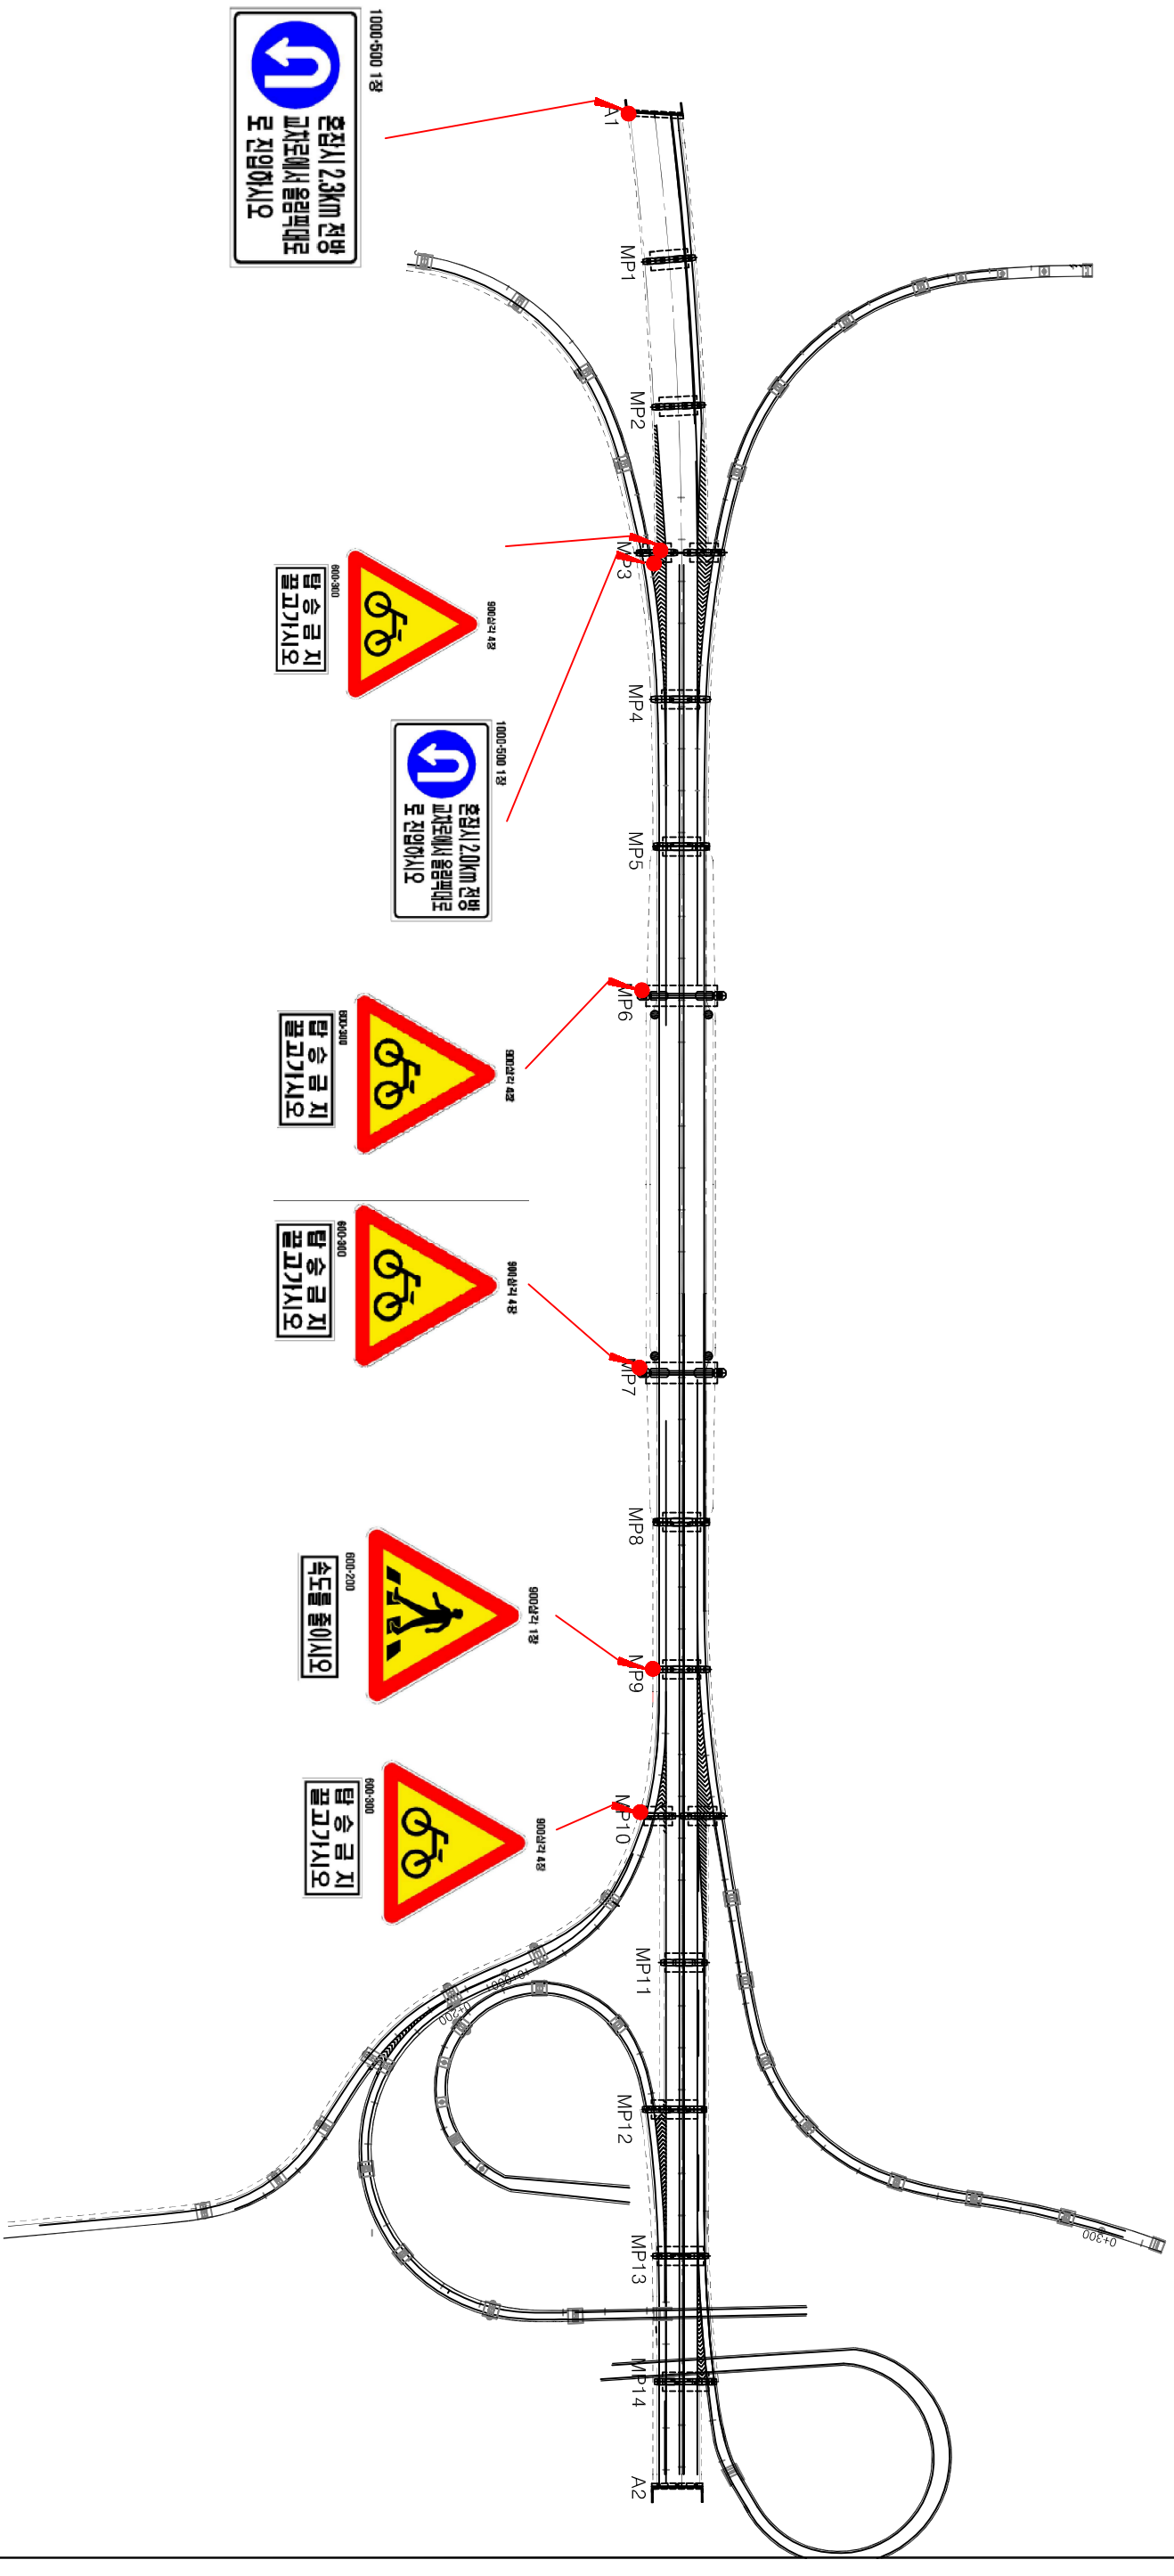

위치	공종	규격	수량	합계
하행-A1 MP3	교통안내표지판설치	1000*500	1 + 1 =	2 개소
MP3, 6, 7, 9, 10	교통안내표지판설치	900삼각:600*300	5 =	5 개소

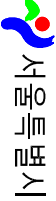 서울특별시  성진엔지니어링(주)	사업명	2018년 한강교량 일상유지 보수공사(연간단기)-1공구	위치정보	
	시설/공구	구리암사대교	축척	NONE
건설분야	시설물유지보수	건설단계	도면번호	편철번호
			2018.06	1공구
			날짜	구리암사대교
			개정내용	
			김종수	
			정호영	
			작성자	
			검토자	
			이용성	
			확인자	