


청과시장동 화물차 추돌사고에 의한 파손된 건축구조물 복구 계획

차장	팀장	건설안전본부장
고정일	정우철	김승호

2018년 9월 30일(일) 18:30경 화물차 추돌사고로 파손된 청과시장동 1층 통로 천장보 긴급안전점검 결과 및 복구공사 계획에 대해 아래와 같이 보고합니다.

1 사고 현황

- 사고일시 : 2018년 9월 30일(일) 18:30경
- 사고장소 : 청과시장동 지상1층 남북통로 중 중앙청과 사무동(엘리베이터 부근)
- 사고자(사고차량) : 최찬영
- 사고내용 : 청과배송차량으로 중앙청과 경매장 상품 하차후 청과동 밖으로 나가다 화물칸의 높이가 통로 통행제한높이(3.8m) 보다 높아, 4.1m 높이에 있는 천장보를 추돌함

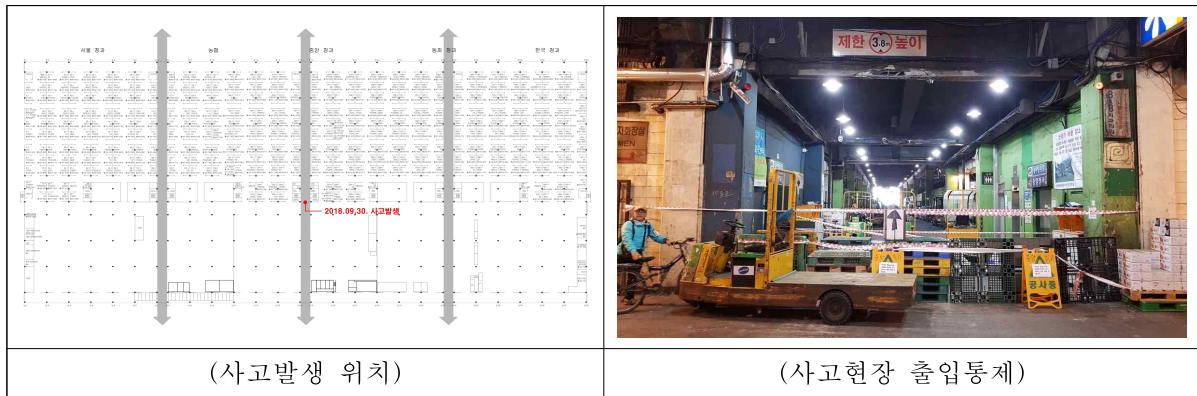

(사고발생 위치)

(사고현장 출입통제)

2 사고복구관련 업무관계자

- 공 사 : 시설안전팀 고정일 차장, 02-3435-0322
- 복구공사 : 세종건설 김세철 사장,
- 안전점검 : 예정엔지니어링건축사사무소 우경섭 상무,
- 손해사정 : 새날손해사정 장용석 차장,
- 청과법인 : 중앙청과 김경대 팀장,

3 조치현황

- 2018.09.30. (19:30) 통합안전센터 사고 접수 및 현장 확인
- 2018.09.30. (19:40) 보험 접수 (화물공제 조합 보험접수번호 : 218069911)
- 2018.09.30. (20:45) 사고수습 및 현장 정리
 - 공사 : 현장 정리 완료 후 차량 및 보행자 통제 요청
 - 중앙청과 : 현장 임시 조치(잔석 제거), 차량 및 보행자 통제

- 2018.10.01. (10:00) 잭서포트 설치 (세종건설 _ 보험사 시설복구팀)
- 2018.10.02. (14:00) 안전진단업체(예정엔지니어링건축사사무소) 및 손해사정사(새날손해사정) 사고현장 확인,점검
- 2018.10.05. (14:00) 공사 관련부서 업무담당자 화물차 추돌사고 재발방지를 위한 公社 관련부서 업무담당자 회의 개최
 - 청과시장동 남북통로(3개소) 사무동 진입,진출 방향 전단에 차량통과높이제한대 설치
 - 차량통과높이제한대 설치비용은 견적수령후 해당구역을 사용하고 있는 청과법인(농협,중앙,동화)과 논의 예정
- 2018.10.08. (16:00) 안전점검결과 복구방안 및 공사일정 협의
 - 건설안전본부장, 시설안전팀장, 고정일 차장, 세종건설 김세철 사장, 예정엔지니어링건축사사무소 조용철 소장 외 1명



4 조치계획

- 2018.10.12. 파손된보 복구를 위한 거푸집설치, 콘크리트 타설
- 2018.10.22. ~ 2018.11.10. 거푸집철거 및 철판보강
콘크리트 양생 및 차량통과 높이제한시설 설치
- 2018.11.11. 통로 개방(가설울타리, 보양시설 철거)

- 붙 임 : 1. 청과시장동 긴급안전점검 보고서 1부
 2. 청과시장동 1층 평면도(사고현장 위치 표기) 1부
 3. 청과시장동 1층 남북통로 현황사진 1부
 4. 회의 참석자 명단(2018.10.5.) 1부. 끝.

2018년 10월 12일

성 명 : 고정일

고정일