


분할측량 성과도

토지 소재	강남구 도곡동 202번지 2 필	측척 = $\frac{1}{1200}$	용도 지역	제2종일반주거지역
측량자	2018년 10월 4일	검사자	2018년 10월 16일	
	지적기사 고정미 (인)		지적기사 송민선 (인)	

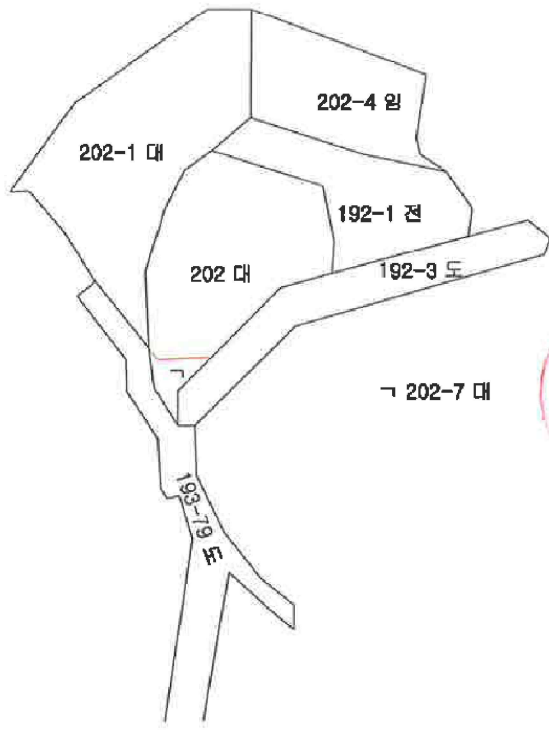

지번	지목	면적(㎡)
202	대	657
202-7	대	43
202		700
	아래빈칸	

분할측량 결과도에 따라 작성하였습니다.

2018년 10월 16일

강남구청장 인

비고 ※필지수가 많은 경우에는 지번, 지목 및 면적을 조서로 작성하여 첨부할 수 있습니다.