


당초(설계)안

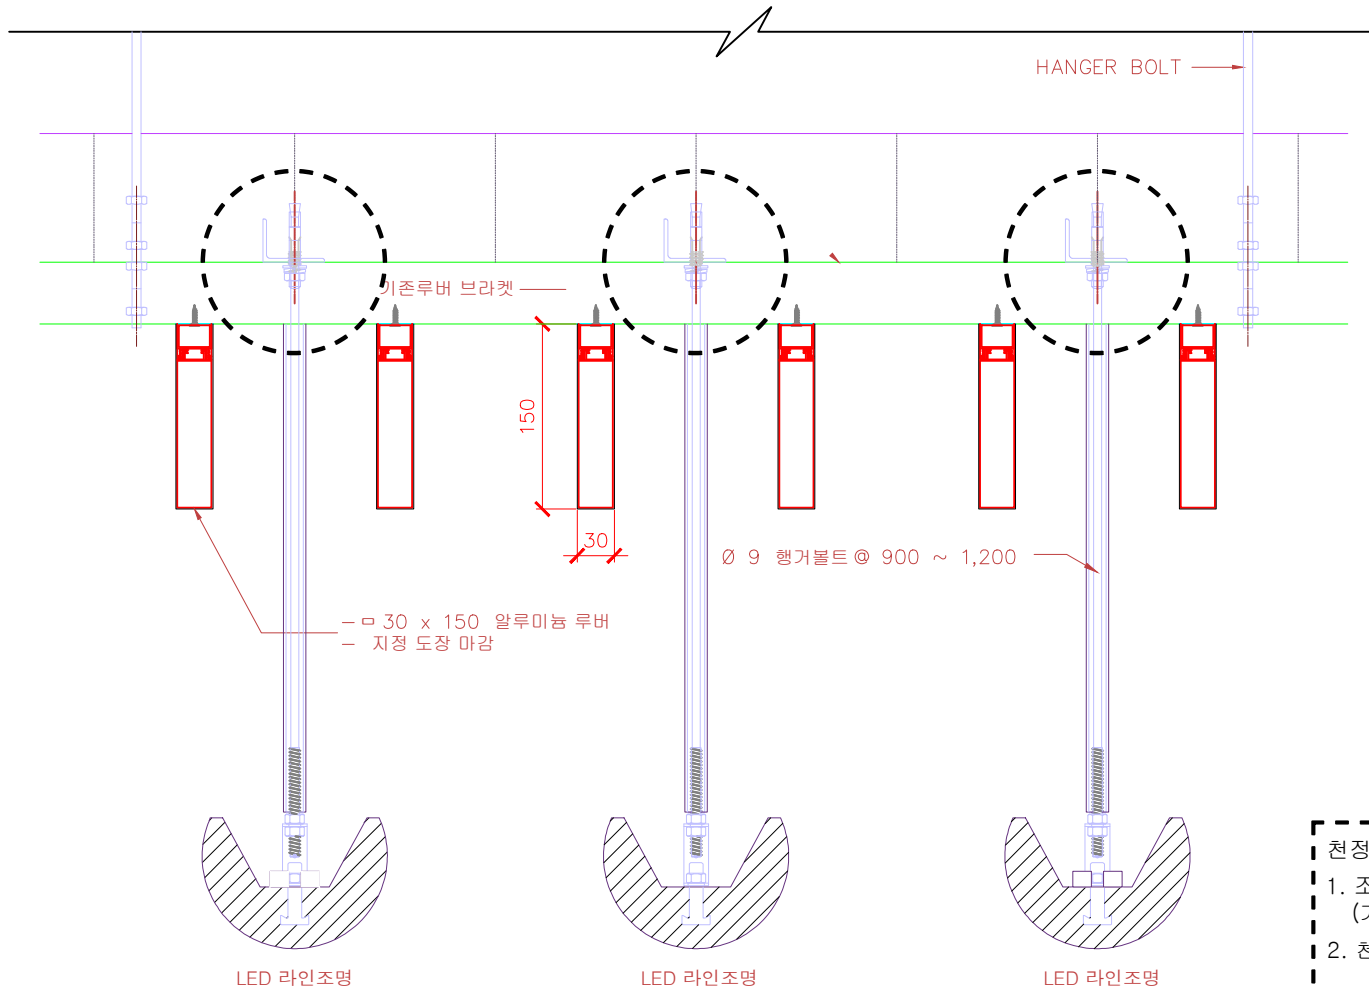


- 천정 조명기구 설치 설계안 검토
- 조명기구 고정 : 기존루버 브라켓에 연결
(기존 부재에하중부담 가중됨.)
 - 천정조명기구 좌, 우 분리됨 (2 개)
-> 배열을 일직선으로 맞추기 어려움

부장 이명철	설계자 이승재	개장번호 2018. 12.	날 짜 2018. 12.	내 용 실시설계	NOTE
-----------	------------	-------------------	------------------	-------------	------

검 토 안

천정 조명기구 상부트러스 방식

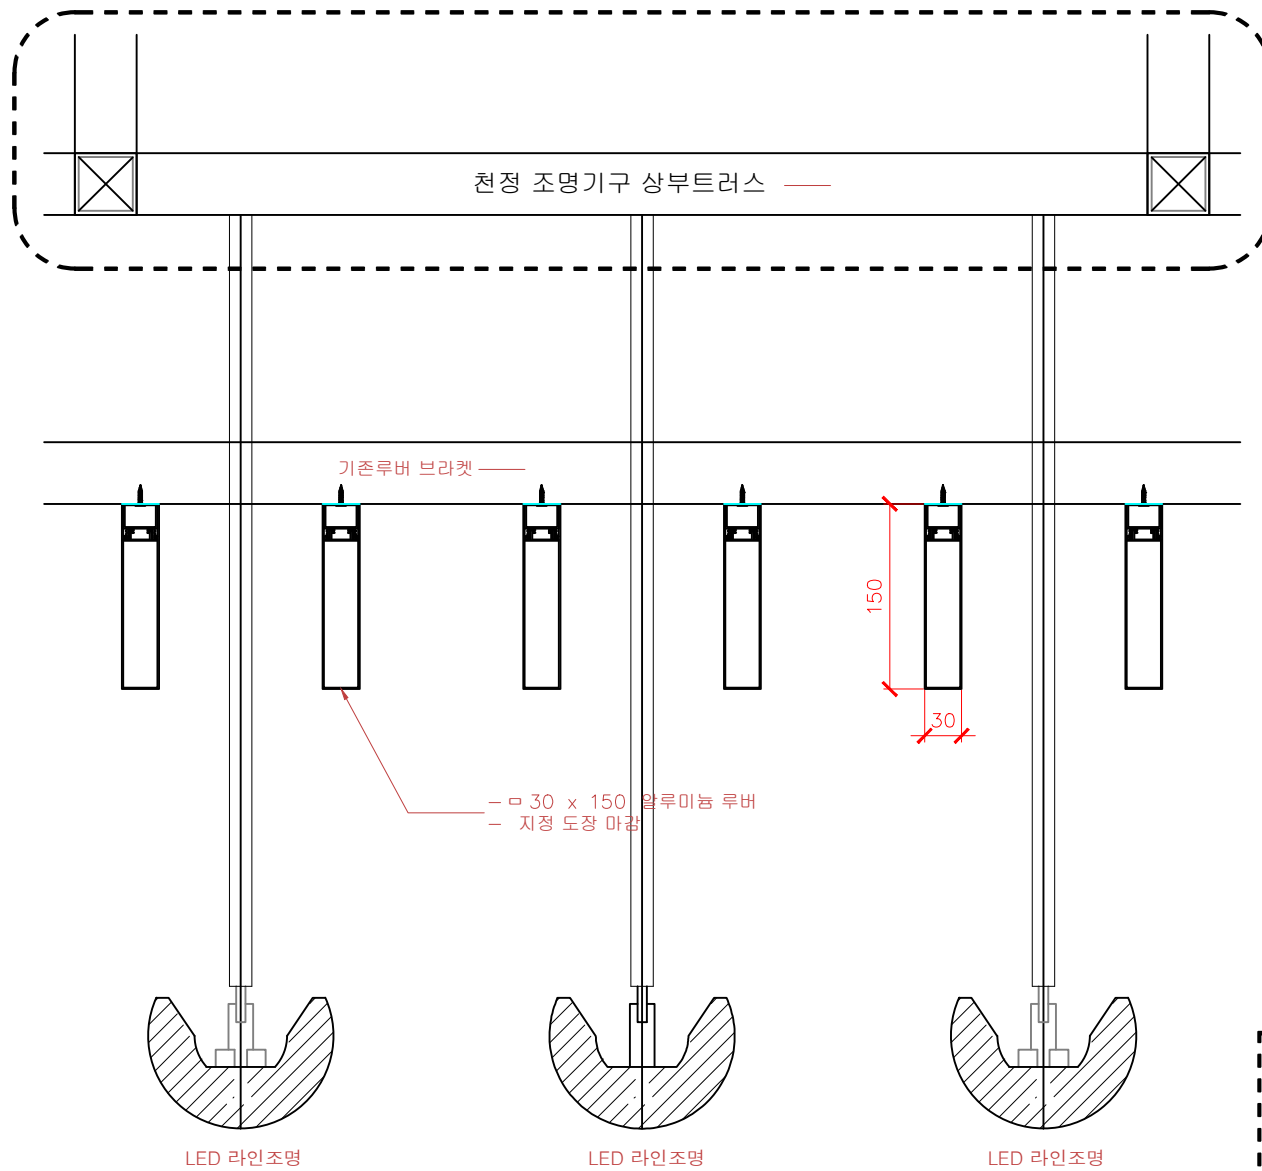

천정 조명기구 설치방안 검토

1. 기존루버 상부에 트러스로 설치한 후
행거방식으로 조명기구를 설치검토.



부장 이명철	설사자	설계자 이승재	개정번호	날 짜	내 용	NOTE
			▲ ▲ ▲	2018. 12.	실시설계	

지하철 3호선	종로 3가	안국	경복궁
---------	-------	----	-----

축척	1 : 5
----	-------

계약명	안국역 독립운동 테마역사 조성 2단계 사업 실시 설계용역
출처	원안용 : 천정 간접 조명 디테일
