

시내버스 6611번 노선 변경 검토자료

〈요청요지〉


시내버스 6611번의 운행방안 변경으로 지역 주민들의 이동 편의 제공

□ 노선 현황 및 변경(안)

○ 6611번 현황 : 신도림역~우성아파트 구간을 운행하는 노선

회사명	노선번호	기·종점	인가대수	운행거리	운행시간	배차간격	운행횟수
태진운수	6611	신도림역~우성아파트	6(1)	11	53	11~20	82

※ 노선변경 시, 운행계통 일부 변경 가능(운행횟수, 운행시간, 배차간격 등)

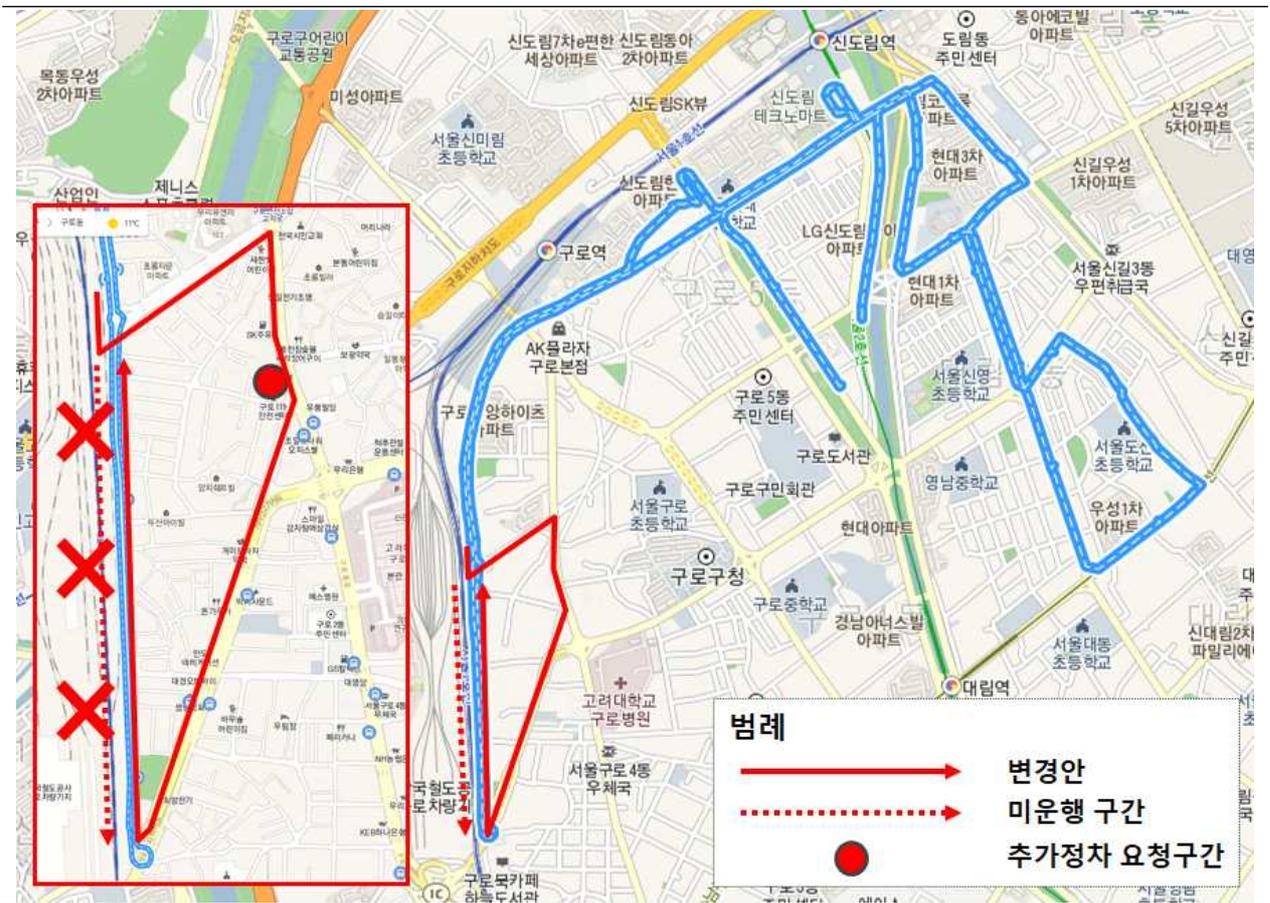

□ 노선 변경 검토 사유

○ 벚꽃로 내 무정차 구간 운행 경로변경을 통한 효율적 노선 운행

- 벚꽃로 내 하행방향인 한국철도공사 구로차량기지 외벽으로 약 800m 구간이 무정차 운행되고 있는 실정으로,
 - 운행구간의 변경으로 다수 승객의 승·하차 편의 증진 및 구로동로, 가마산로 주민들의 구로역·신도림역 연계 편의를 증진
- ※ 마을버스 구로10, 구로11번 운행 중(대림역, 개봉역 등 연계)

○ 구로동로 내 추가정차로 지역주민의 시내버스 이용 편의 증진

- 구로119 안전센터 인근의 추가정차를 통해 인근 지역 주민들의 이동 및 시내버스 이용 편의 증진을 통한 서비스 개선