


# 현 장 조 사 서

- ▣ 공 사 명 : 2019년 교통신호기 설치 및 보수 공사(연간단가-북부)
- ▣ 작업지시 : 1차 작업지시 예정 ▣ 업체명 : 주식회사 신안전설
- ▣ 교 차 로 : 방천시장입구 ▣ 관련근거 : 규제 교통관리과-16414(2017.06.15)

## 교통 처리 계획도 및 현황도

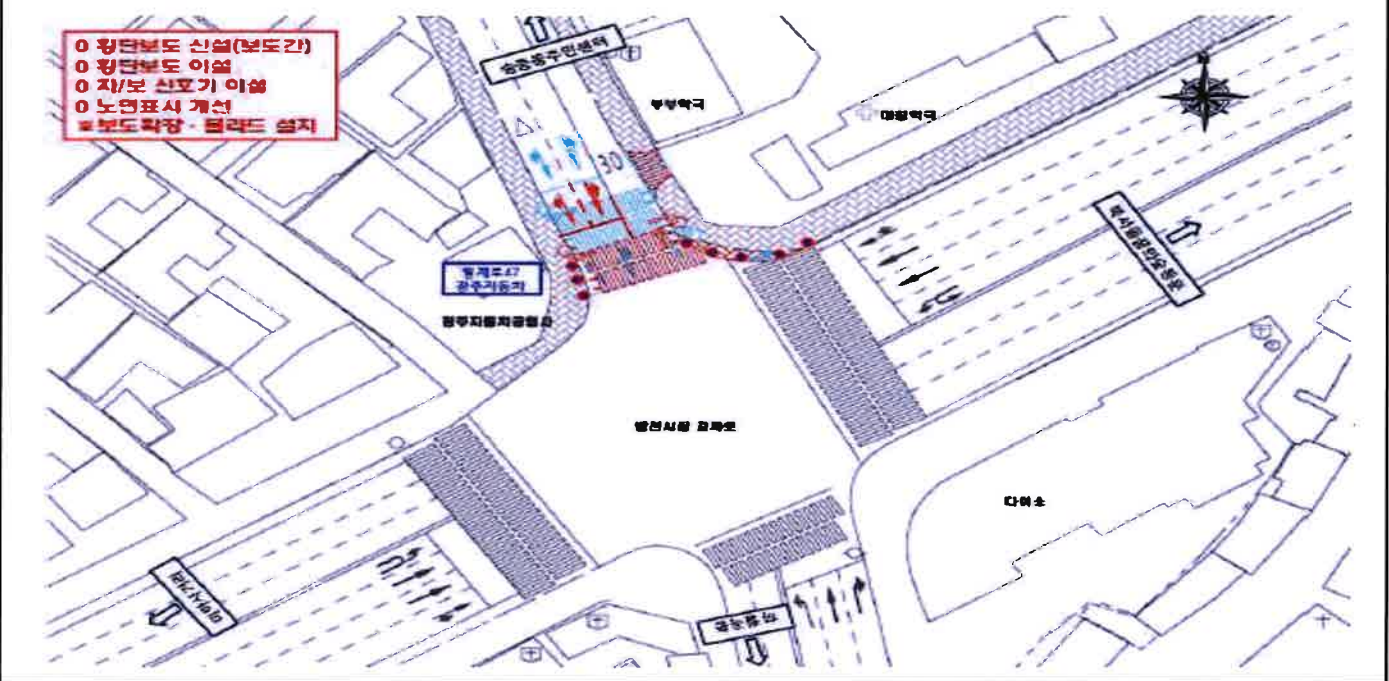

## 현 장 사 진



--	--

## 현장 조사 결과

지 장 물	보도턱낮춤, 사설표지, 그늘막천막	협의사항	관할구청 토목공사 진행에 따라 시행 필요
통합형 철주	협의진행	기타의견	통합형 철주 설치 고려