

시내버스 171, 271번 회차방안 변경 의견조회

〈요 청 요 지〉


마포구 가양대로 일대 일부 노선의 회차방안 변경을 통한 개선 시행

□ 시내버스 노선변경 방안 검토

○ (도원·경성)시내버스 171, 271번 회차방안 변경

- 현재 두 노선 모두 가양대로 구룡사거리 인근에서 유턴을 통한 회차
- 가양대로의 상승적인 지·정체 및 반복적으로 발생하는 유턴사고 등으로 안정적인 시내버스 노선운행을 위해 회차방안 변경 검토

※ 월드컵파크7단지 정류소(14271)번의 누락되나, 710, 7011, 7016번 등 대체노선 이용 가능

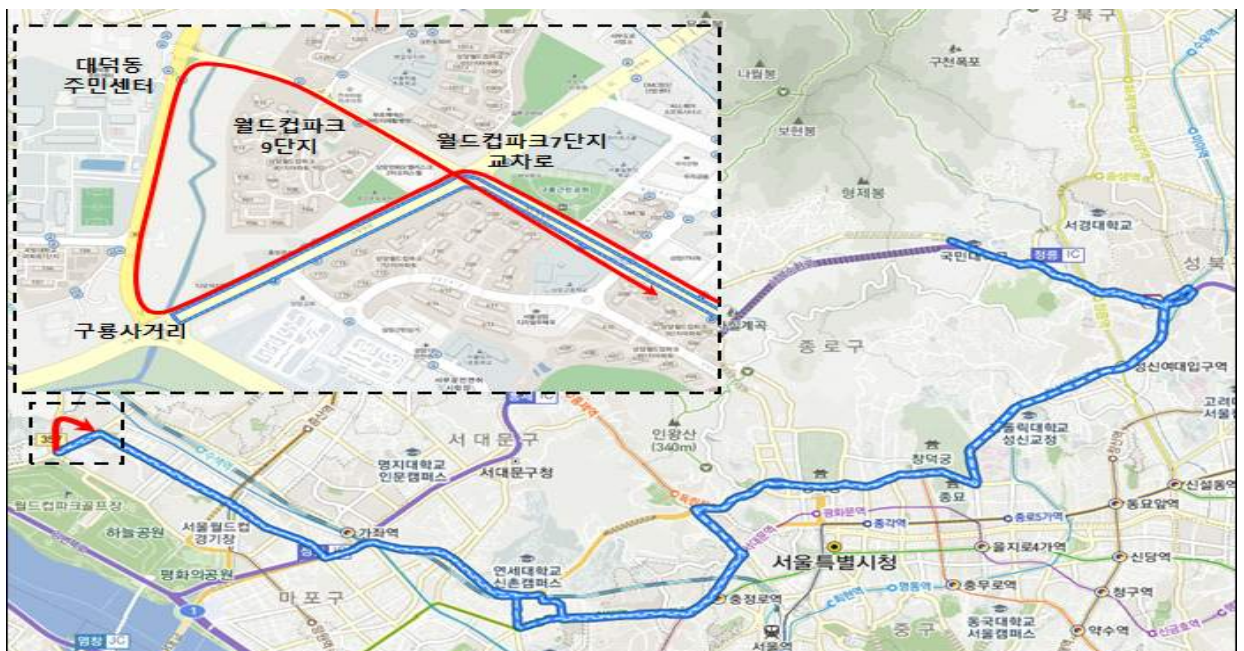

171, 271번 회차방안 변경