


어린이보호구역 개선안

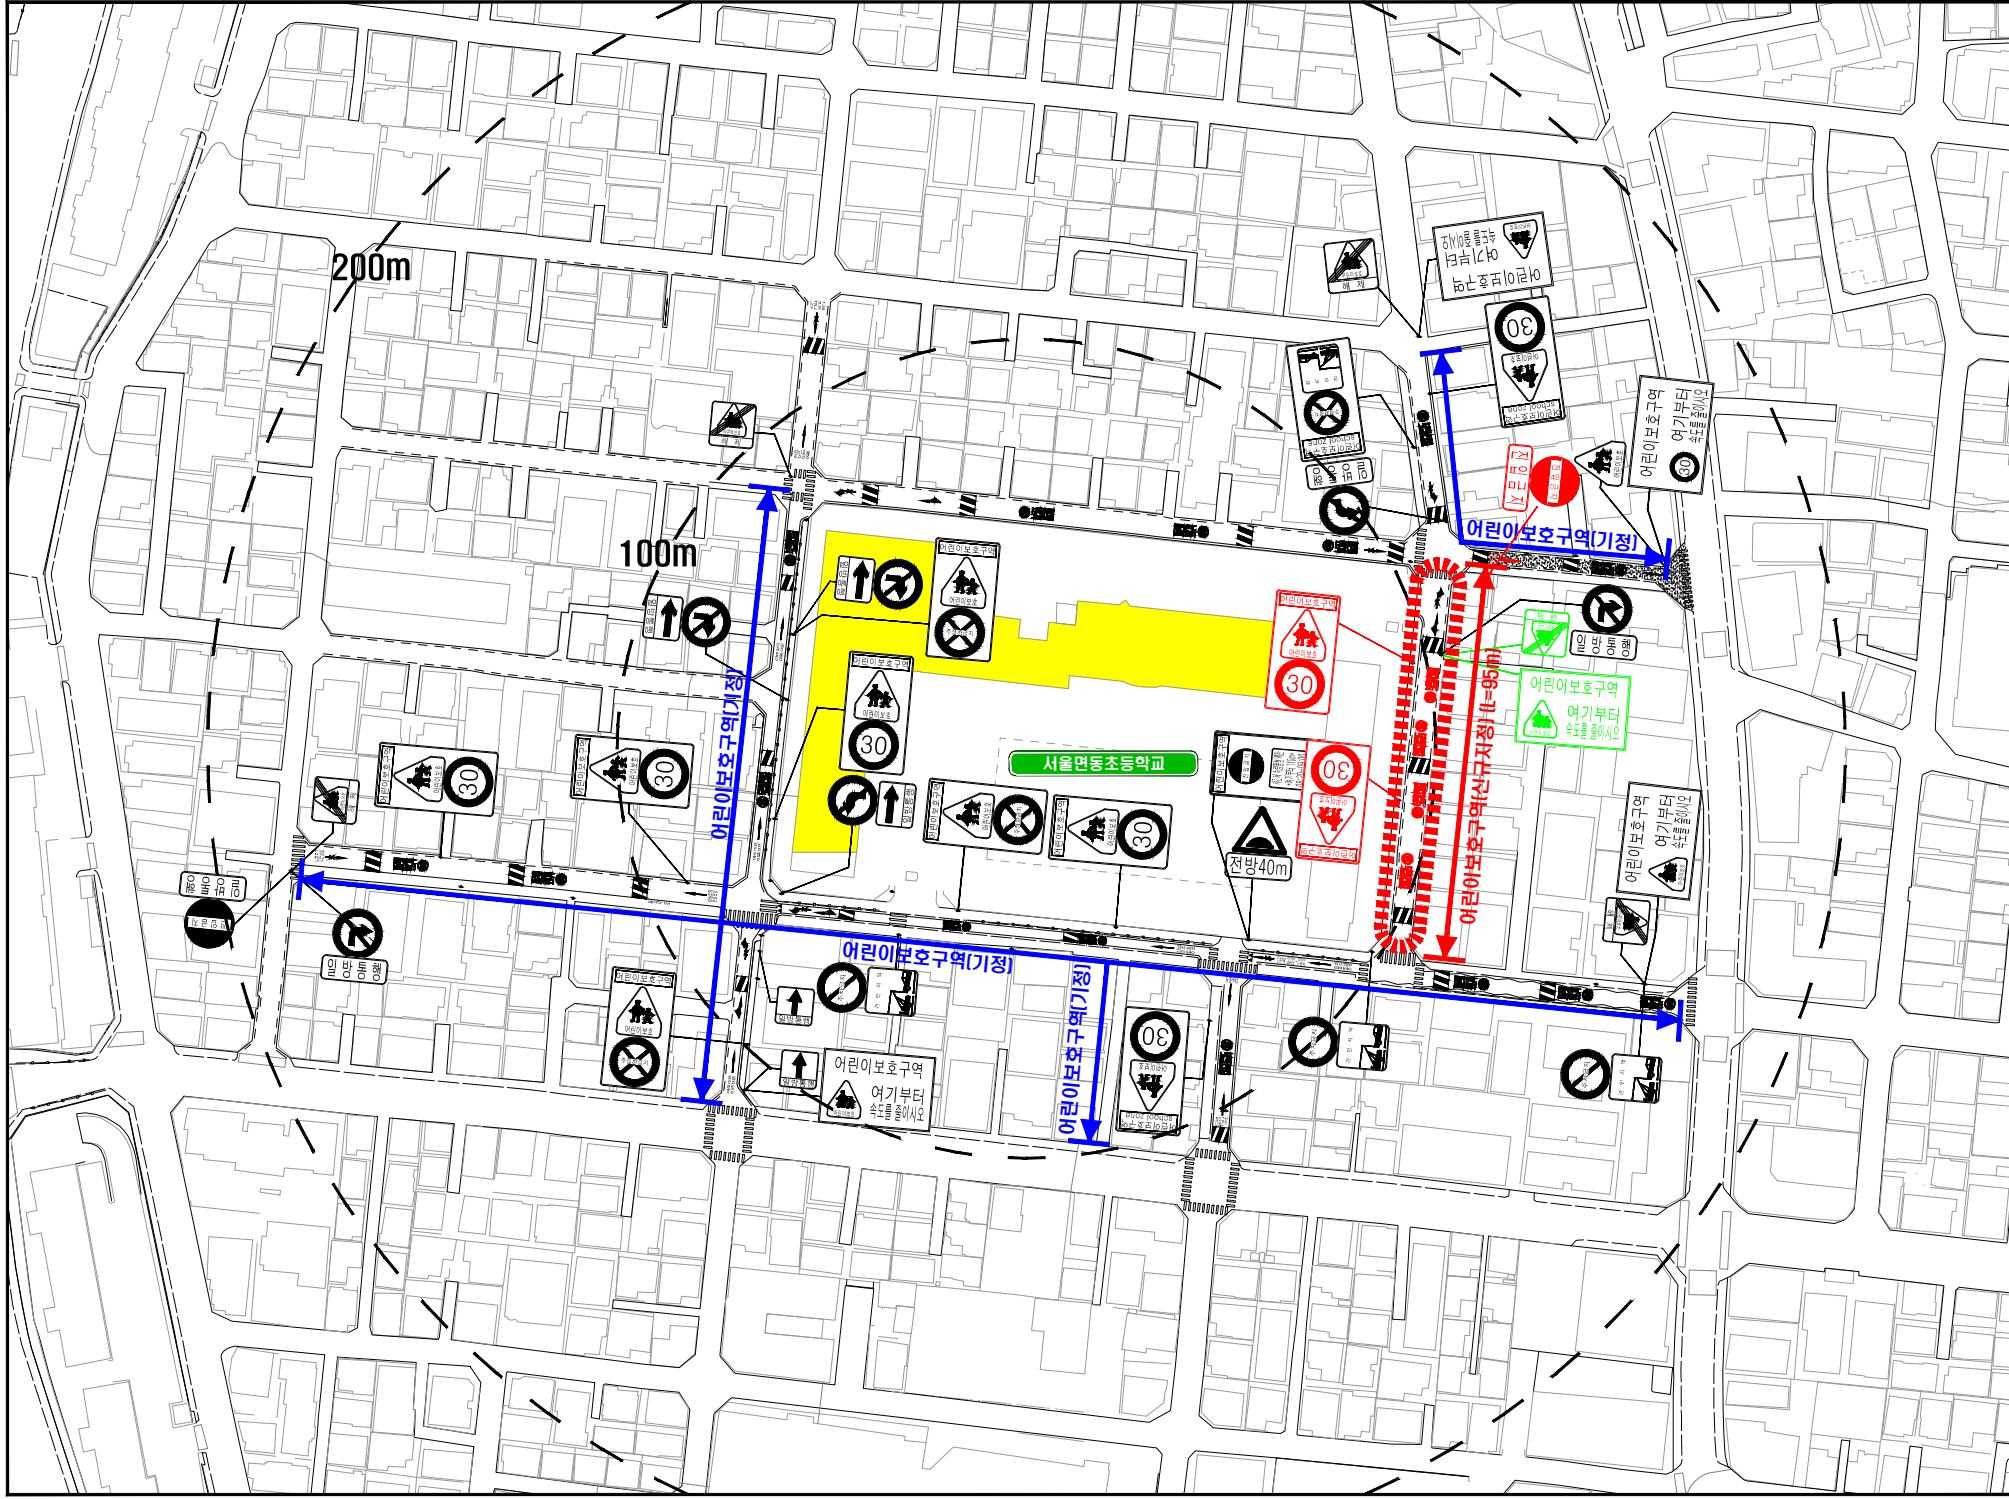

시설명	서울면동초등학교(중랑구 면목본동 551)
-----	------------------------



구분		항목	단위	수량		
현황	개선			신설	교체	제거
구분	현황 - 검정색		개	21		
	신설 - 빨강색		개			
	교체 - 하늘색		개			
	제거 - 초록색		개			
안	<129>	<211>	개			
	<213>	<214>	개	1		
	<219>	<324>	개	1	1	
	<326>	어린이보호	개	4		
	<328>	<327>	개	2		
	<428>	<422>	개	3		
	<324.402.415>	<324.218>	개	1		
	<324.224>	<211.406>	개	3		
	<224.402.415>	<324.427>	개	6	1	
	<418.428>		개	1		
	<518>	<536>	개	1		
	<519>	어린이보호구역	개	4		1
	천천히	<520>	개	4		
	<보안등(구)>	<과속방지턱>	개	12	4	
	<보안등(신)>	<방호울타리>	개	12	4	
	<반사경>	<미끄럼방지포장>	개	1		
	소계	소계	개	24		
	518	518	개	12	4	
	536	536	개	12	4	
512	512	개	1			
소계	소계	개	44			
보안등(구)	보안등(구)	개	2			
보안등(신)	보안등(신)	개	27			
과속방지턱	과속방지턱	개	15			
방호울타리	방호울타리	M	190.27			
적색미끄럼 방지포장	적색미끄럼 방지포장	m ²	137.73			

(현장조사일 : 2018년 12월)

공사명	시행청	설계업체	축척	설계일자	과업책임자	주요담당자	설계자	도면명	도면번호
중랑구 안전한 통학로 만들기 기본 및 실시설계	서울특별시 중랑구	-	NONE	2019.02.	-	-	-	개선안 [서울면동초등학교]	-