어 린 이 보 호 구 역

개 선 안

시설명	서울묵동초등학교(중랑구 중화1동 277-1 동일로140길 33)

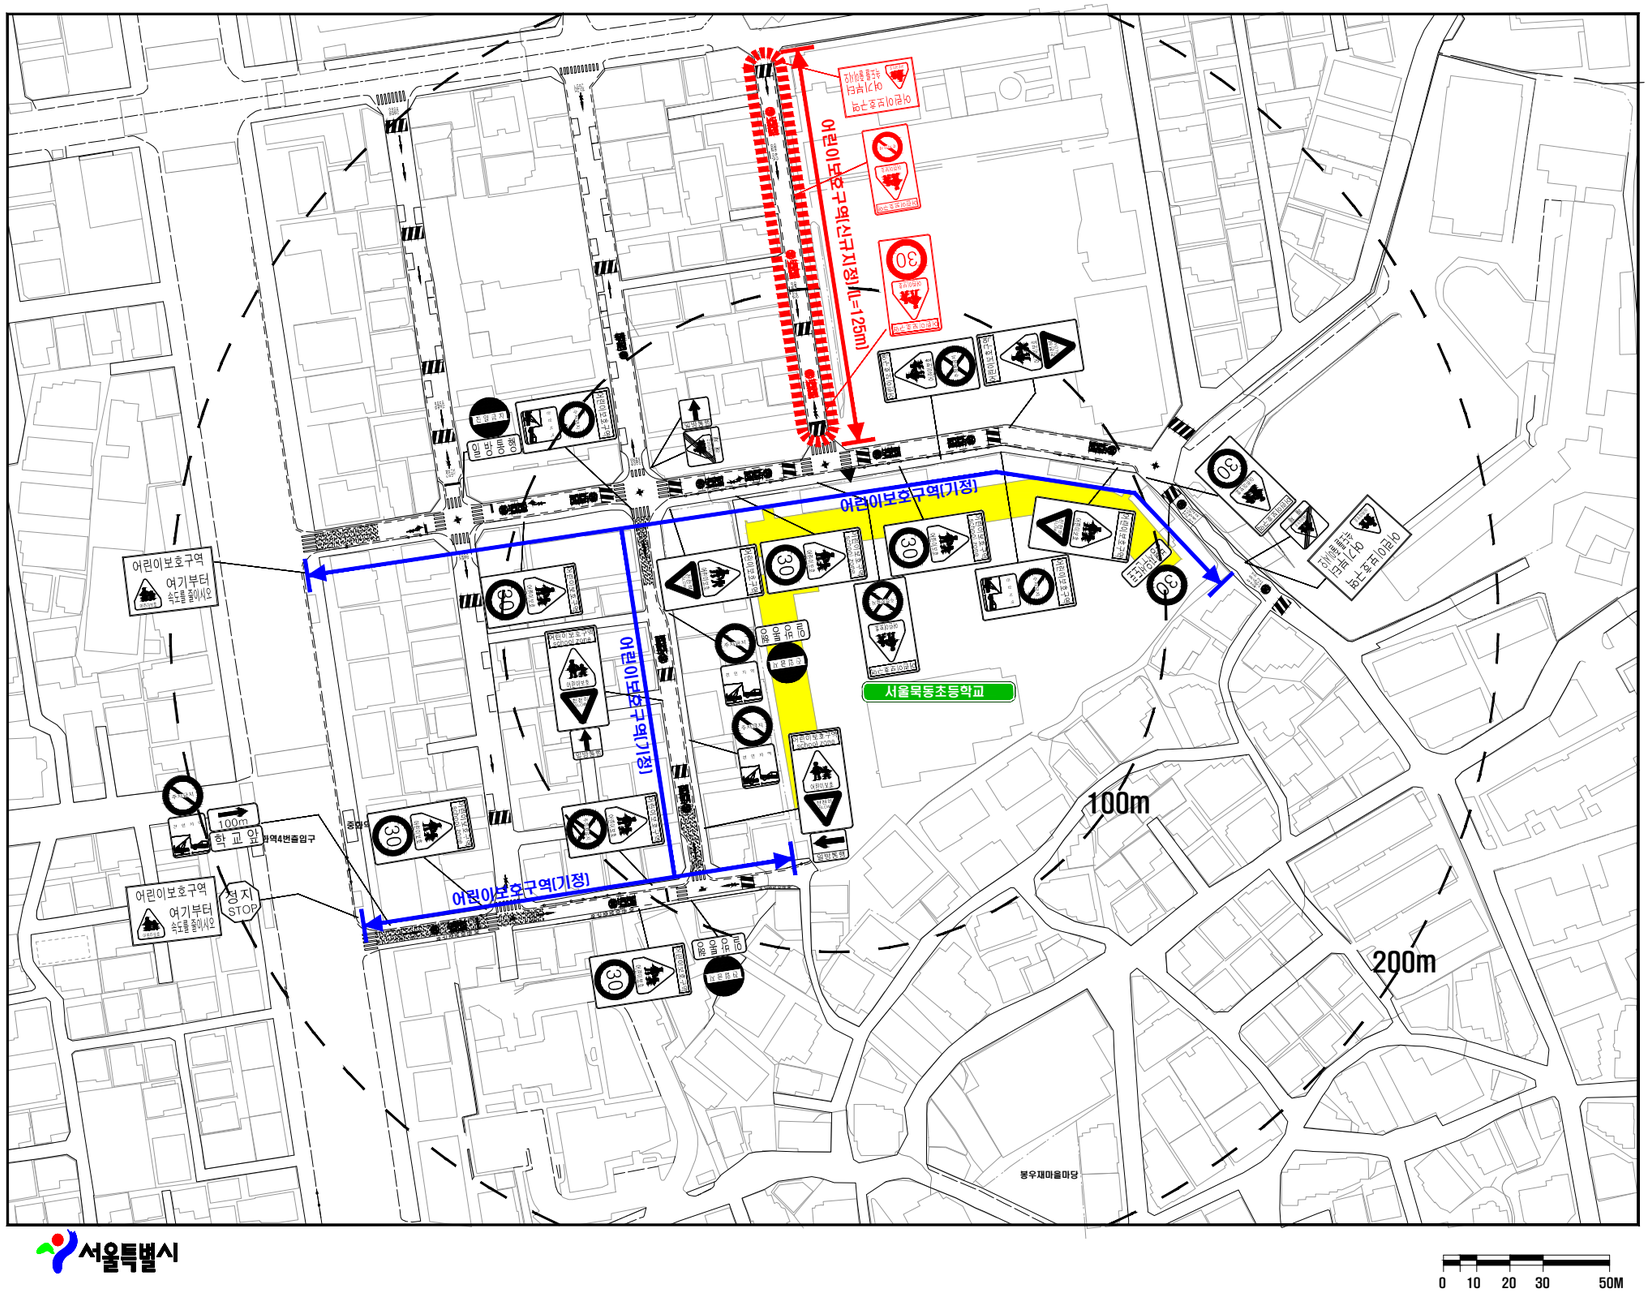

서울특별시

0 10 20 30 50M

- 범 례 -

구분	
	현 황 - 검정색
	신 설 - 빨강색
	교 체 - 하늘색
	제 거 - 초록색

구분	항 목	단위	수량 현 황	개선 신설	개선 교체	개선 제거
안전표지	소 계	개	14			
	219	개	3			
	221	개	3			
	224	개	1			
	227	개	1			
	327	개	1			
	328	개	2			
	428	개	3			
	<통합표지>		20			
	324 402 415	개	3	1		
	324 218	개	3			
	324 224	개	5	1		
	324 226	개	5			
	324 427	개	2			
	418 428	개	2			
	324 219	개		1		
노면표시	소 계	개	23			
	518	개	12	3		
	520	m	99.54			
	536	개	11	3		
	소 계	개	24			
	보안등(구)	개	-			
	보안등(신)	개	12			
	과속방지턱	개	9			
	반 사 경	개	3			
	방호울타리	M	166.0			
	적색미끄럼방지포장	m^2	407.4			

(현장조사일 : 2018년 12월)

공 사 명	시 행 청	설 계 업 체	축 척	설 계 일 자	과업참여자 과업책임자	과업참여자 분야별책임자	과업참여자 설 계 자	도 면 명	도 면 번 호
중랑구 안전한 통학로 만들기 기본 및 실시설계	서울특별시 중 랑 구	-	NONE	2019.01.	-	-	-	개 선 안 [서울묵동초등학교]	-