


# 어린이보호구역 개선안

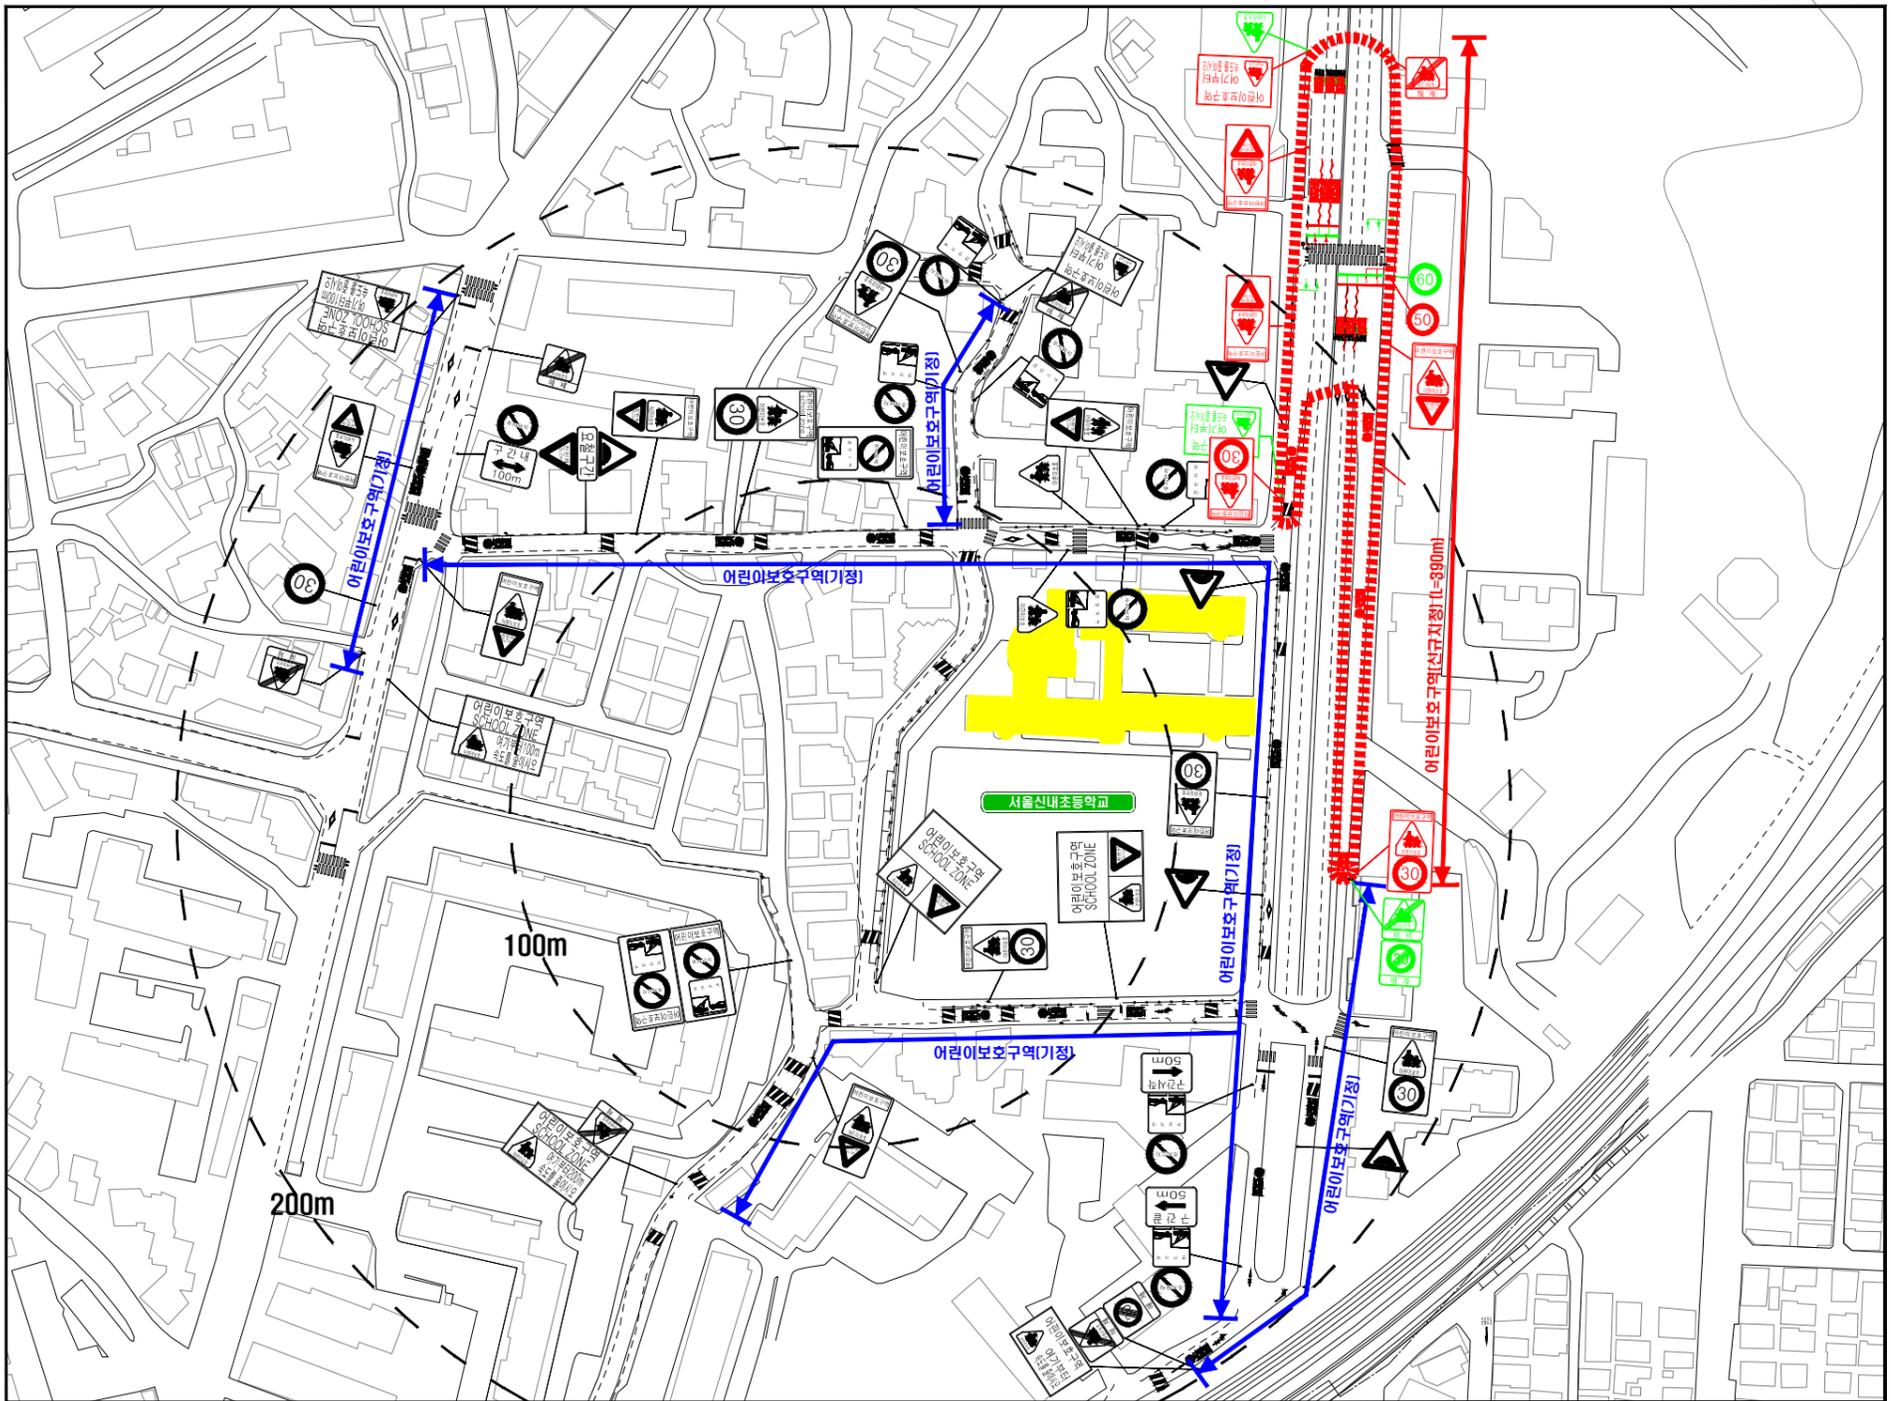

**시설명** 서울신내초등학교(중랑구 신내1동 444, 용마산로125나길)



- 범례 -		구분	항목	단위	현황	수량		
현황 - 검정색						신설	교체	제거
신설 - 빨강색		구	소계	개	25			
교체 - 하늘색			129	개	4			
제거 - 초록색			219	개	8			
			224	개	1	1		1
		안	226	개	1			
			324	개	2			
			417	개	1			
			418	개	1			
			419	개	1			
			428	개	6			
			133	개	2			1
			표	<통합표지>	26			
				224	개	1		
			427	개				
			324	개	6	1	1	
			402	개				
			415	개	5	3		
			324	개	6	4		
			224	개	5	1	1	
			324	개	5	1	1	
			427	개	3	1	1	
			224	개				
			427	개				
		노	소계	개	36			
			518	개	17	4		
			519	개	2	3		
			520	개		4		
			536	개		13		
			529	개	3			
		시	530	개	2		2	
			학교앞	개	6		6	
			소계	개	52			
			보안등(구)	개	-			
			보안등(신)	개	25			
			과속방지턱	개	19			
			반사경	개	8			
			차량신호주	주	2	2	2	
			방호울타리	M	334.72			
			적색미끄럼	m <sup>2</sup>	708.53			
			방지포장					

(현장조사일 : 2018년 12월)

공사명	시행청	설계업체	축척	설계일자	과업책임자	과업참여자	검계자	도면명	도면번호
중랑구 안전한 통학로 만들기 기본 및 실시설계	서울특별시 중랑구	-	NONE	2019.01.	-	-	-	개선안 [서울신내초등학교]	-

