

시내버스 271번 계통분리 관련 의견조회


〈요청요지〉

마포구 서강로 주민들의 요청으로 271번 노선의 계통분리 방안 의견조회

□ 시내버스 노선변경 방안 검토

○ (경성)시내버스 271번 계통분리 요청(지역주민 등)

- 서강로 일대 노선 중 종로·광화문 등 도심을 경유하는 노선 부재
 - 지역주민 등 민원사항으로 시내버스 271번의 계통분리 방안에 대해 의견조회 실시하니, 유관기관(자치구·운수업체·조합 등)의 회신 요청
- ※ 계통분리 실시되는 경우, 인가대수의 비율에 따라 배차간격 변동 예정

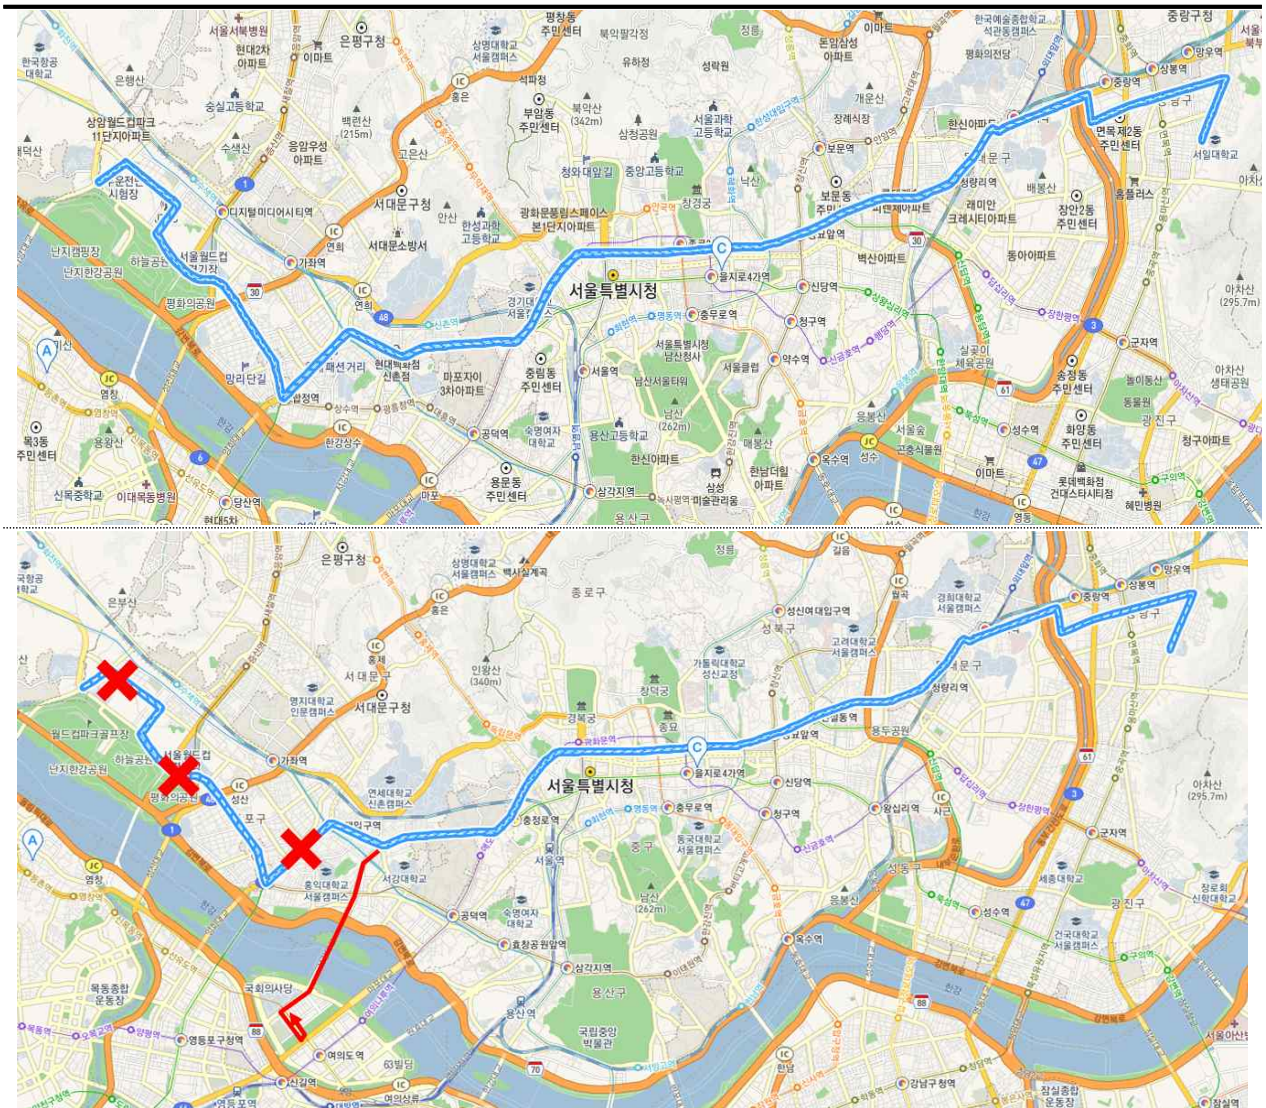

271A(현행유지), 271B(서강로경유) (안) 계통분리 방안