
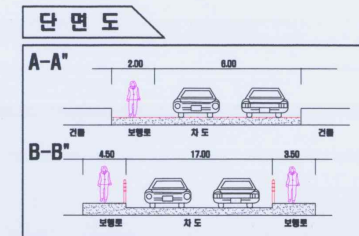


배봉초교 어린이보호구역 지정(해제) 구간 100m (한천로43길)

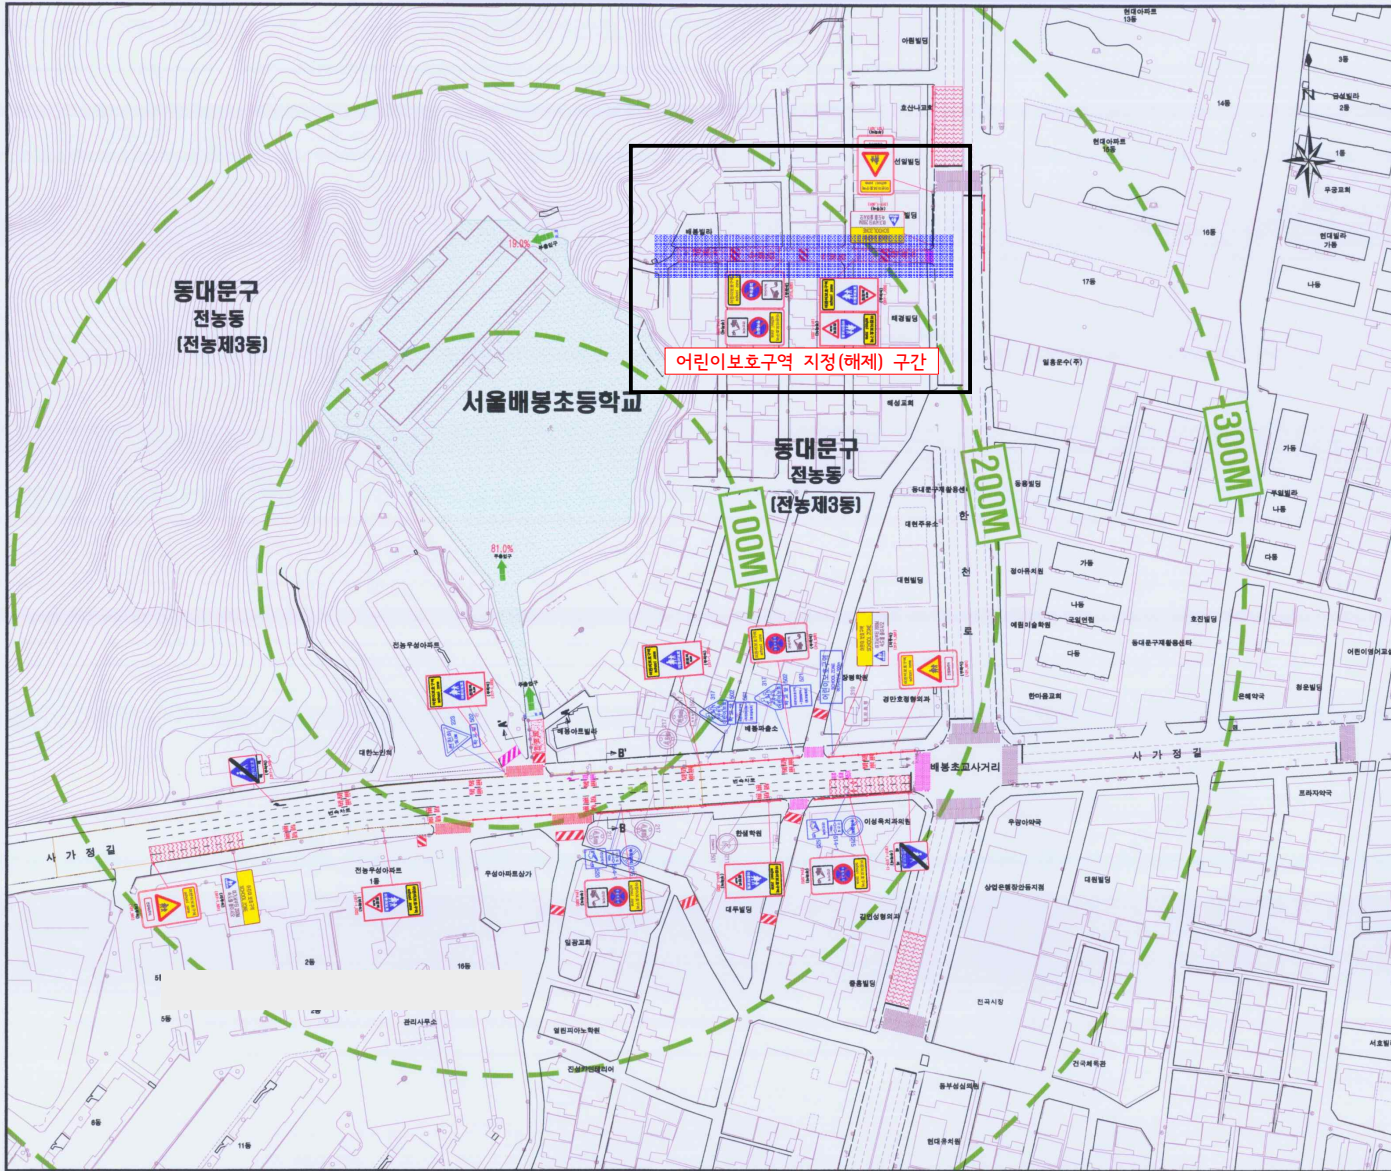

| 구분 | 내용 |
|----|---|
| 존치 | 교통 표지판 |
| | 과속방지턱 횡단보도, 노면표시 |
| 제거 | 교통 표지판, 과속방지턱 횡단보도, 노면표시 |
| | 교통 표지판 과속방지턱 (이미지) 과속방지턱 (원호형) 횡단보도, 노면표시 미끄럼방지 포장 칼라 아스콘 포장 고원식 교차로 보도블럭 포장 칼라 아스콘 보도포장 (녹색) 칼라 스펀블럭 포장 아스콘 재포장 (병사구간) 방호울타리 (폐쇄형) 방호울타리 (개방형) 블라드 반사경 |

SCALE 0 10 20 30 50M

| 시행처 | 사업명 | 공사명 | 도면명 | 종합계획평면도 | 설계 | 심사 | 확인 | 날짜 | 축척 | 도면번호 |
|------|------------------------------|-----|---------|--------------------------------|----|----|----|-----------|----------|------|
| 동대문구 | 2006년 어린이보호구역 개선사업 기본 및 실시설계 | 도면명 | 종합계획평면도 | (주)어반이엔씨 www.urbanenc.co.kr | | | | 2006. 07. | 1 : 1000 | |