
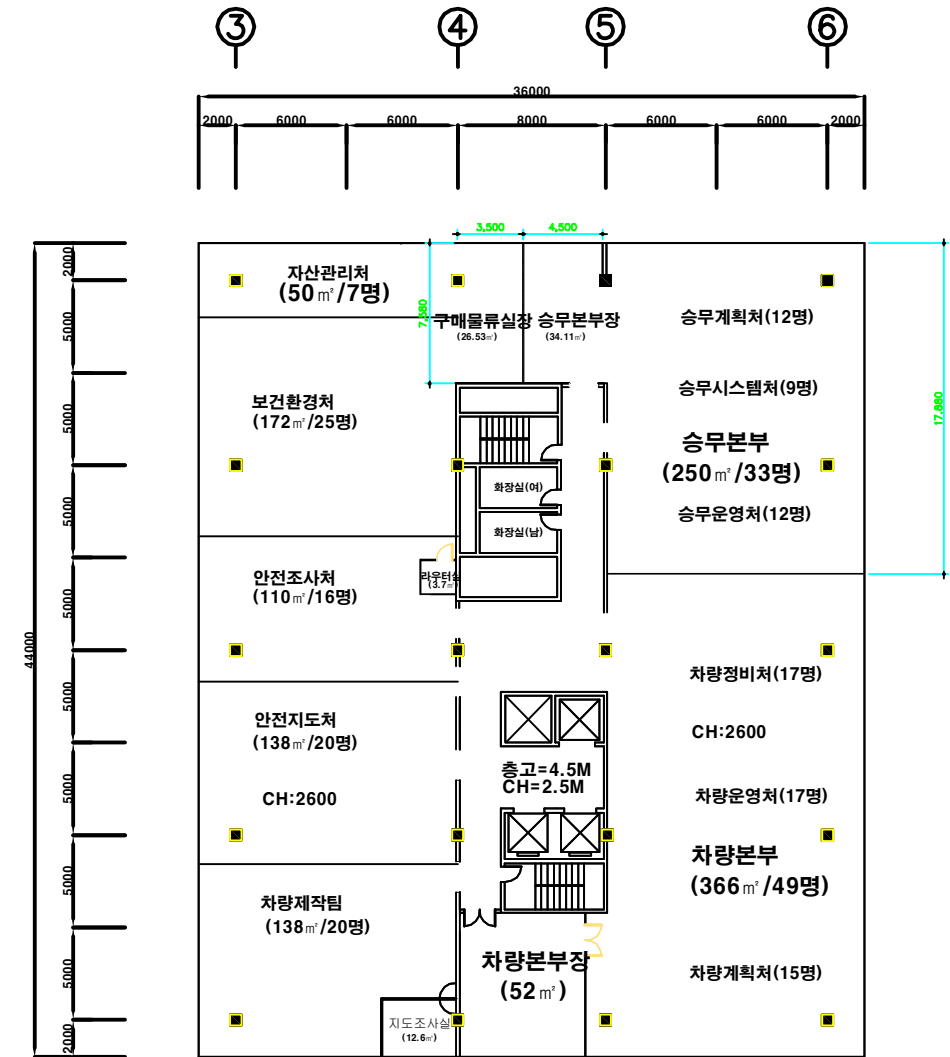


7층

부서 재배치 1단계

구 분	배 치 내 용(변경후)
7 층	승무본부장실 * 승무본부장실 축소 구매물류실 신설 * 전체면적에서 1인당 면적을 고려 사무실 배치함

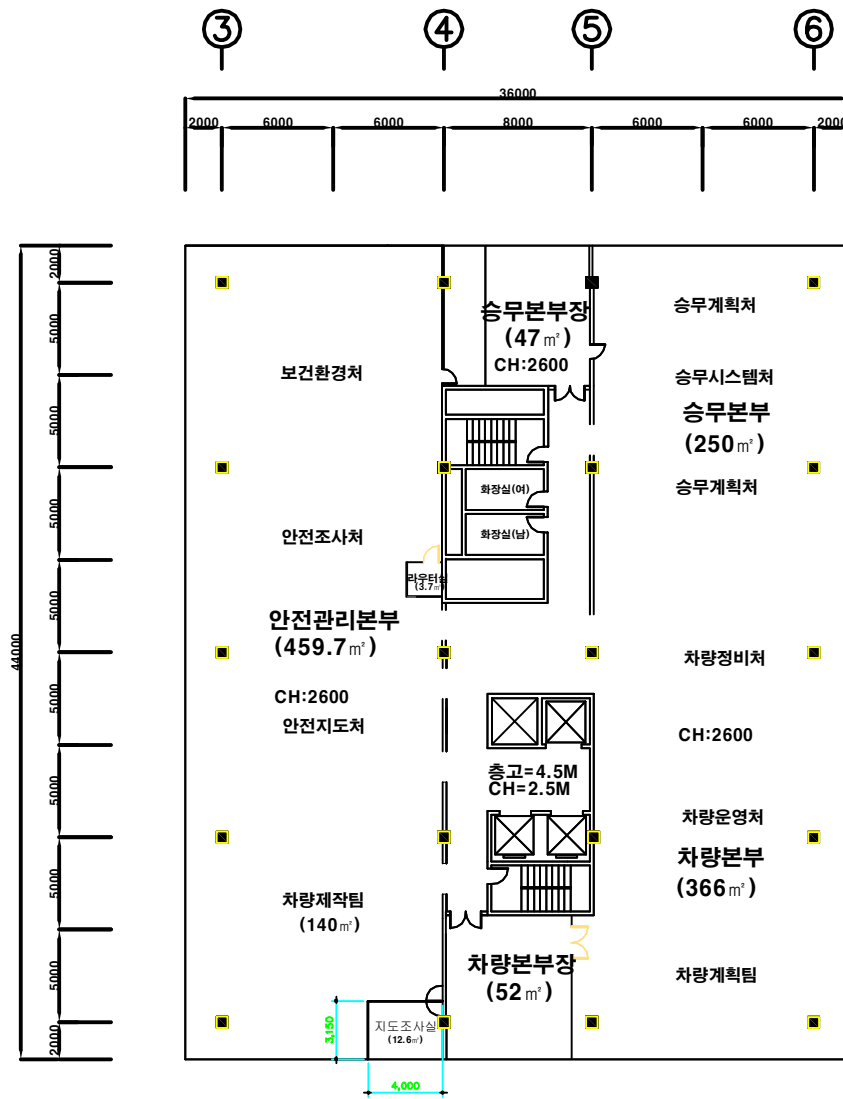

1 7층 사무실 배치전
A 07 S : NONE

2 7층 사무실 배치후
A 07 S : NONE



팀장			
설계자			

NOTE



서울교통공사	축척
본사사옥	NONE

도면명	본사사옥 7 층 평면도		
일자	도면번호	REV.	
2019 . . .	07		

7층

부서 재배치 2단계

구 분	배 치 내 용(변경후)
7 층	법무실 조성

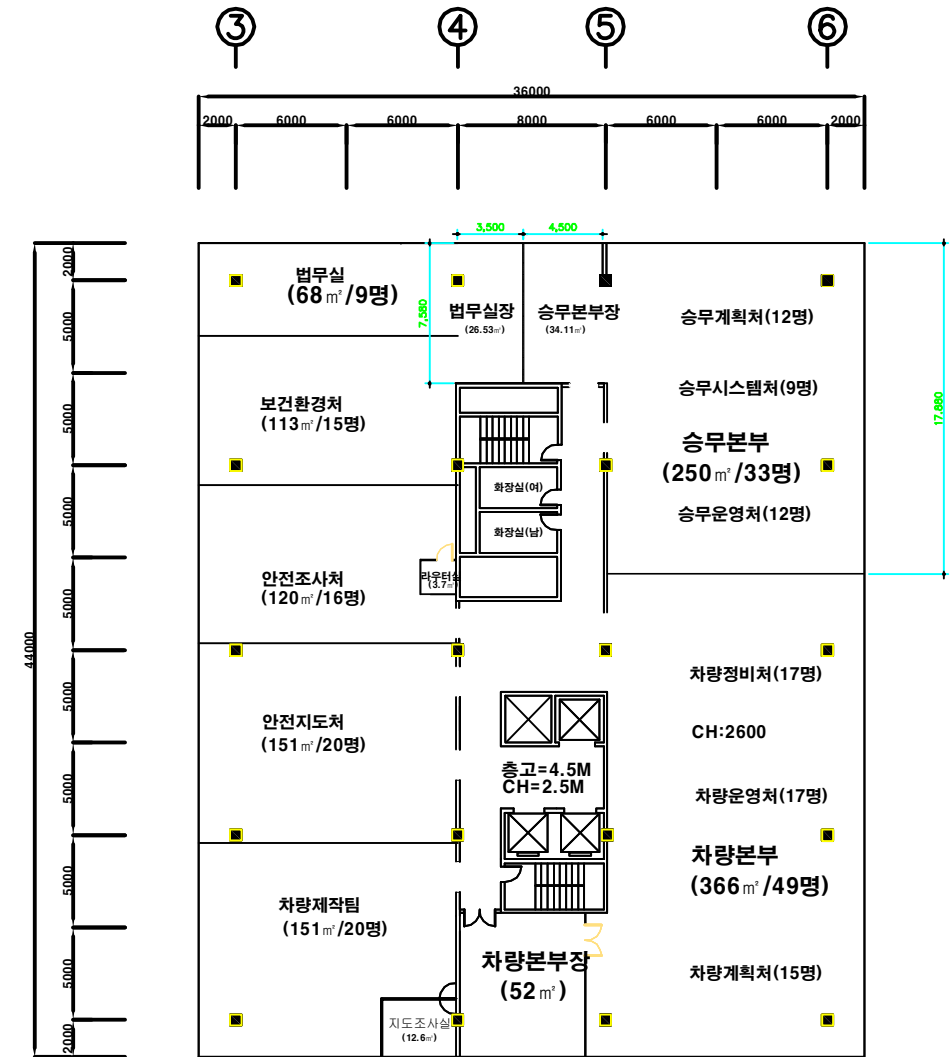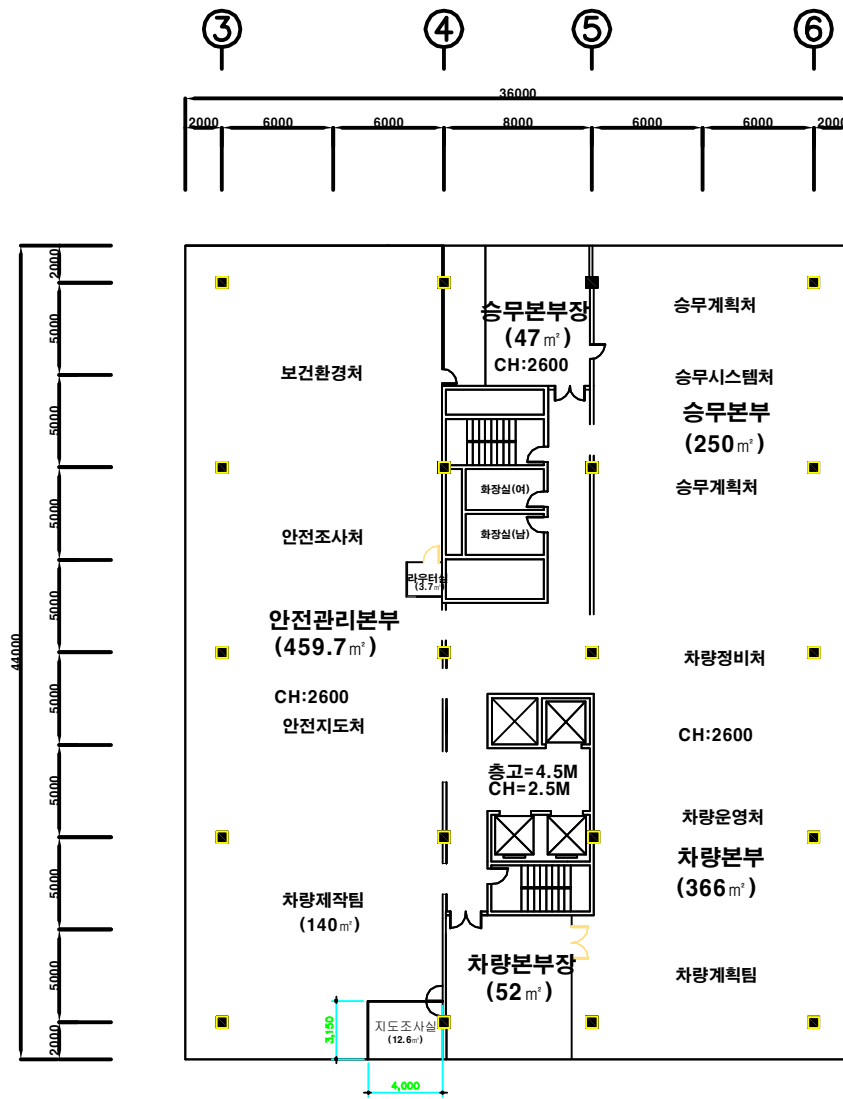

1 7층 사무실 배치전
A 07 S : NONE

2 7층 사무실 배치후
A 07 S : NONE



팀장			
설계자			

NOTE



서울교통공사	축척
본사사옥	NONE

도면명		
본사사옥 7 층 평면도		
일자	도면번호	REV.
2019 . . .	07	

5층

부서 재배치 2단계

구 분	배 치 내 용
5 층	미세먼지 개선 TF팀 배치

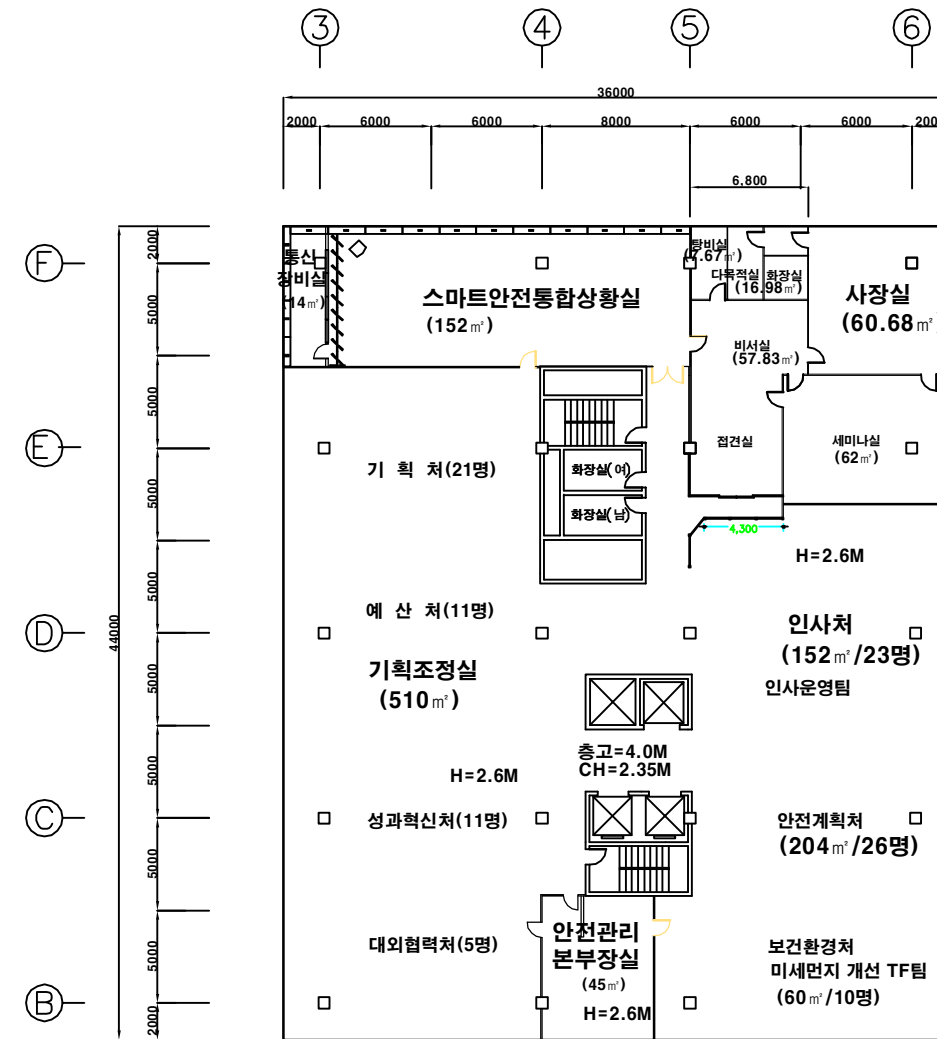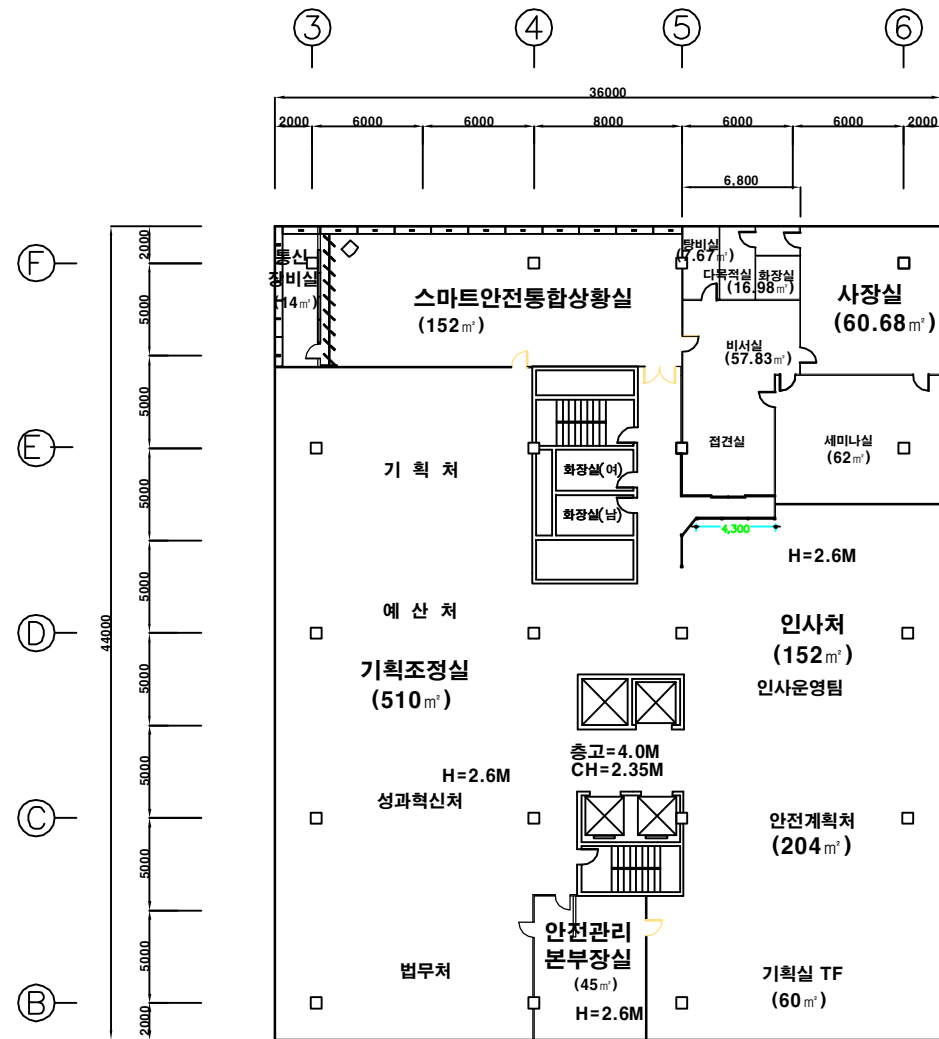

1 5층 사무실 배치전
A 05 S : NONE

2 5층 사무실 배치후
A 05 S : NONE



팀장	
설계자	

NOTE	
------	--


지하철 5,6,7,8 호선	본사사옥
축척	NONE

도면명		
본사사옥 5층 평면도		
일자	도면번호	REV.
2017 . . .	05	

1층


부서 재배치 2단계

구분	배치내용(변경후)
1층	구매물류실 조성 * 구매물류실장실 파티션 설치 * 자산관리처 배치

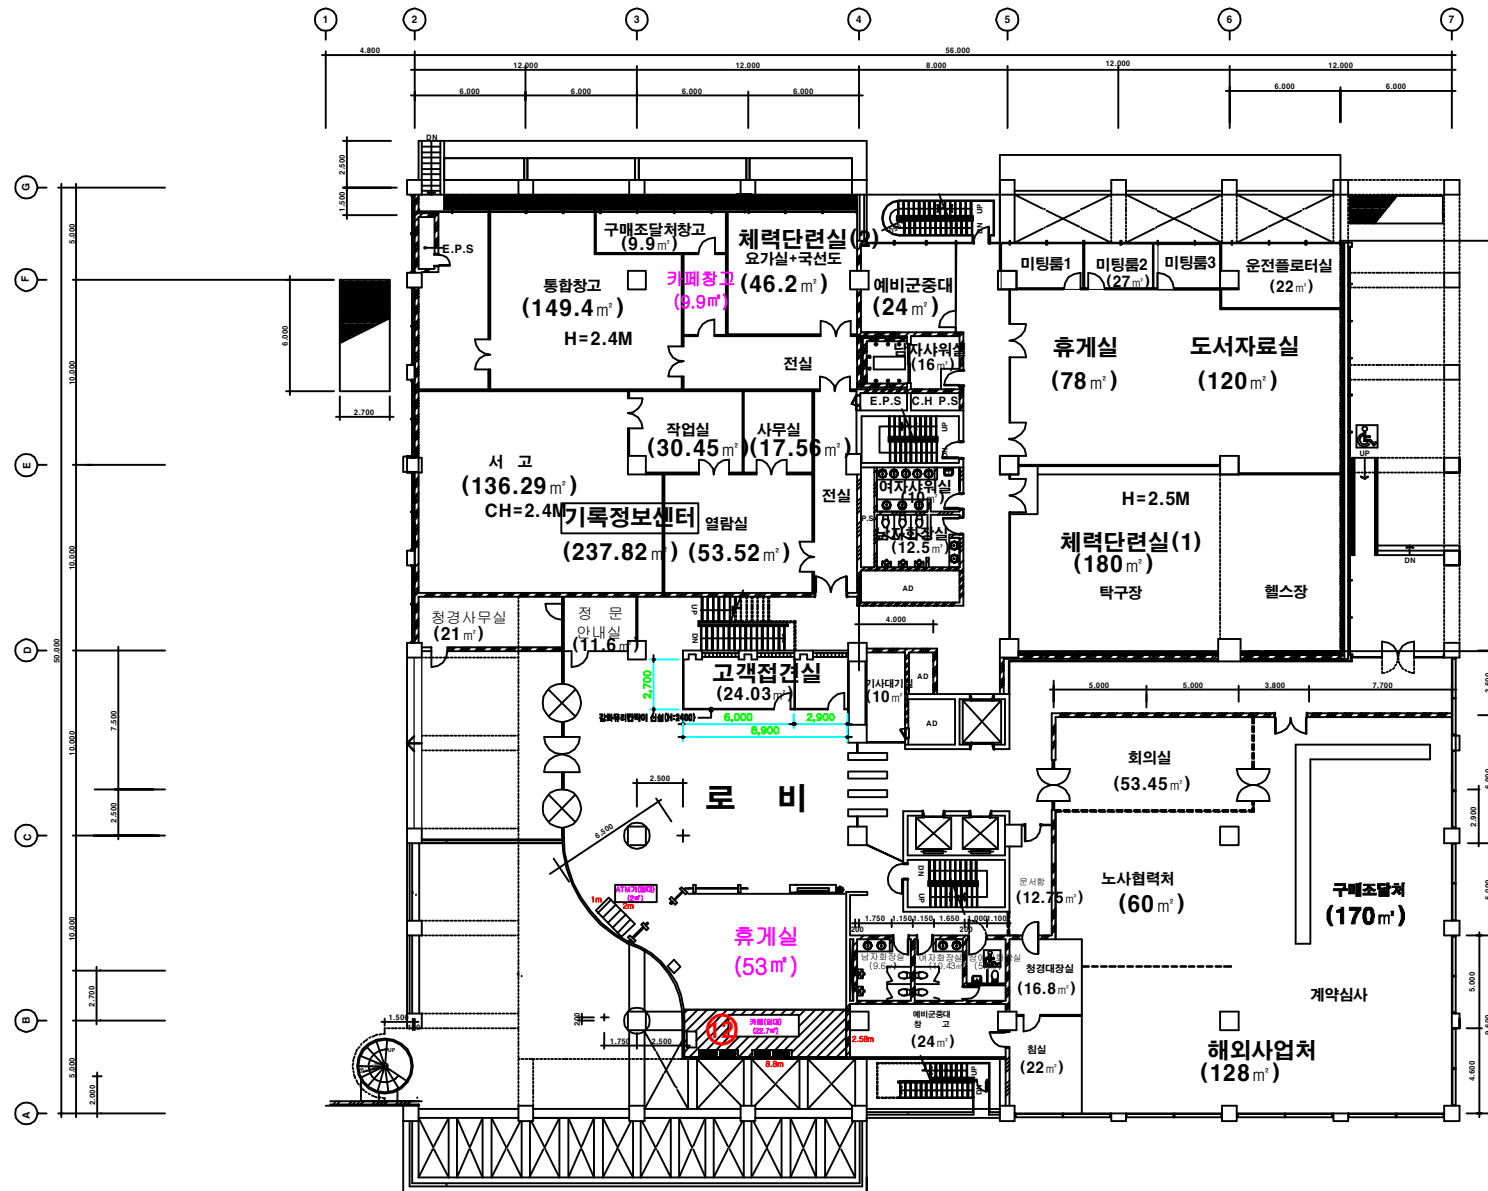

1 1층 사무실 배치전

A 01 S : NONE

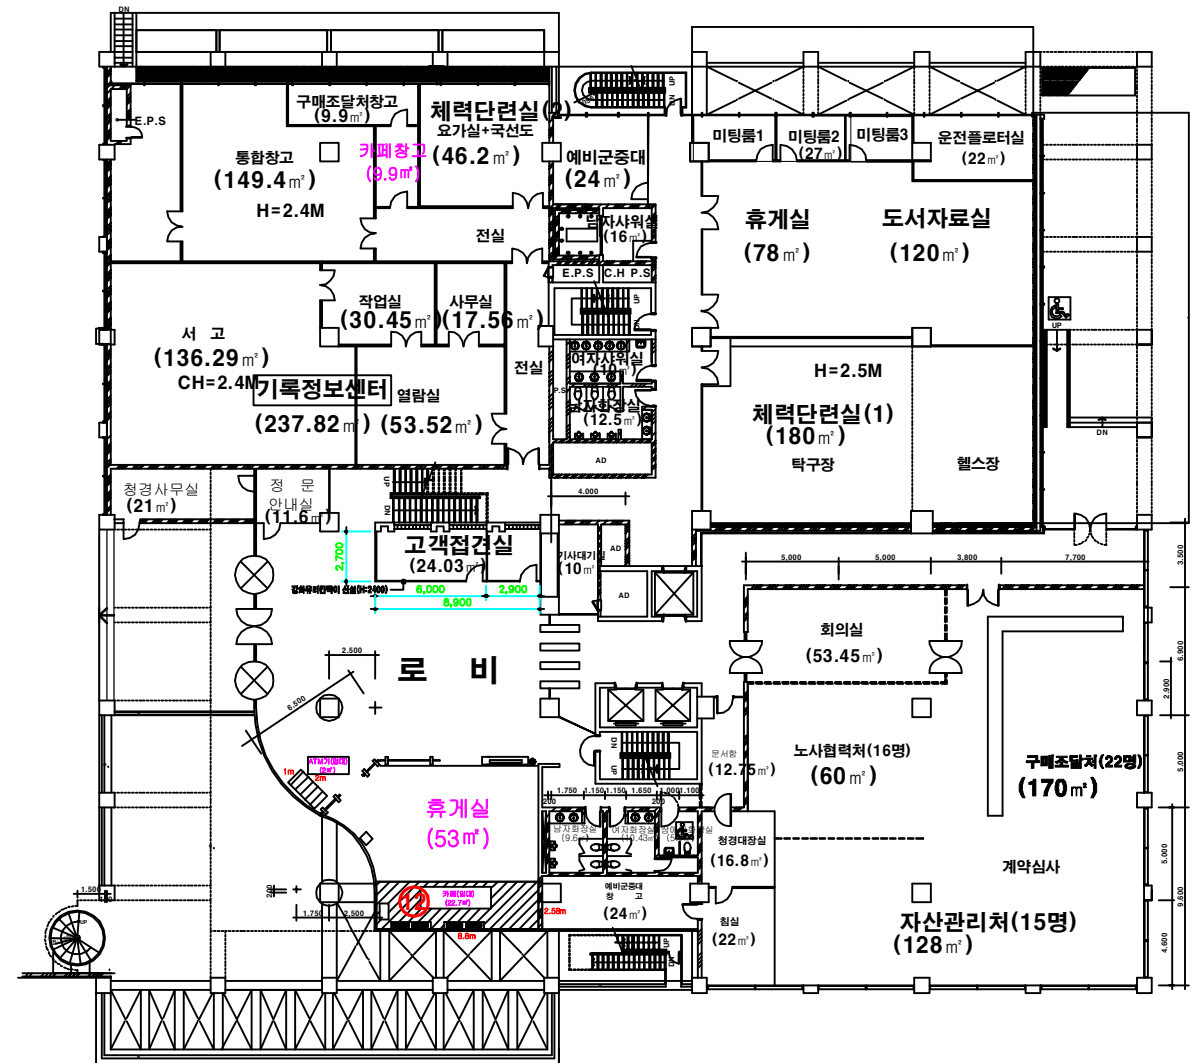

2 1층 사무실 배치후

A 01 S : NONE



팀장	
설계자	

NOTE	
------	--

서울교통공사	축척
본사사옥	NONE

도면명		
본사사옥 1층 평면도		
일자	도면번호	REV.
2019 . . .	07	