

## 복 명 서

과장	팀장	건설안전본부장
박지원	정우철	11/05 임창수

소 속 : 시설안전팀

직 급 : 4급

성 명 : 박 지 원

『가락시장 도농상생 맛있는 텃밭 조성공사』 관급자재 구매와 관련하여 도면과 현장간의 상이한 부분이 파악되어 관련 내용에 대하여 아래와 같이 복명합니다.

○ 관급자재 계약 현황


건 명	계약업체(대표자)	금 액	납품요구일자	납품기한	비 고	
1	화분(상자텃밭) 농업회사법인 지앤티주식회사 (대표자 : 김병섭)	소계	6,511,770	2019.09.24	2019.10.24	납품완료
		품대	6,476,800			
		수수료	34,970			
2	화분(상자텃밭) 고려마이카 (대표 : 김이근)	소계	840,310	2019.09.24	2019.10.24	납품완료
		품대	835,800			
		수수료	4,510			
3	금속제울타리 (트렐리스, 2종) 주식회사 백상 (대표자 : 이연화)	소계	25,758,340	2019.09.24	2019.11.13	
		품대	25,620,000			
		수수료	138,340			
4	옥외용벤치(2종) 반석에코텍(주) (대표자 : 김채진)	소계	4,049,750	2019.09.24	2019.11.23	
		품대	4,028,000			
		수수료	21,750			
5	퍼걸러(입구게이트) 반석에코텍(주) (대표자 : 김채진)	소계	3,639,540	2019.09.24	2019.11.23	
		품대	3,620,000			
		수수료	19,540			
6	안내판(텃밭안내판) 주식회사 에듀가든 (대표자 : 송수진)	소계	2,161,610	2019.09.24	2019.11.03	납품 검수중
		품대	2,150,000			
		수수료	11,610			
계		총계	42,961,320	-	-	
		품대	42,730,600			
		수수료	230,720			

○ 계약변경 해당 업체

- 계약업체 :
- 계약금액 : 25,620,000원(조달수수료 138,340원 별도)
- 계약내역 : 트렐리스(목재울타리) H1200 6경간, H1500 54경간

○ 현장 협의사항

- 내 용 : 현장 실측 결과 설계도면에서의 수량 산출 누락 부분 발견
- 상세내역 : 경계부 위치의 트래리스(목재울타리) H1500 10경간으로 누락 확인  
누락분에 대한 계약변경 필요(계약금액 및 제작기간 증가)

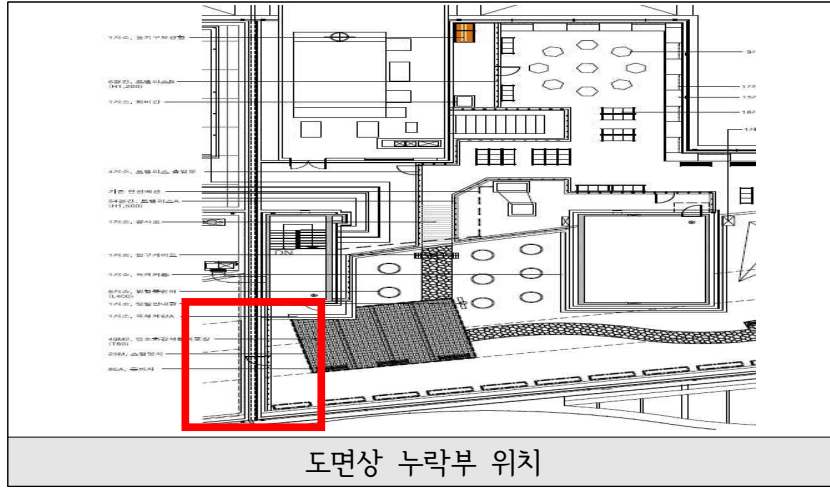

○ 계약변경 내용

구분	당 초	변 경	비 고
납품기한	'19.9.24.~ '19.11.13.(51일)	'19.9.24.~ '19.11.23.(61일)	10일 연장
계약금액	25,620,000원 (조달수수료 별도)	29,920,000원 (조달수수료 별도)	증 4,300,000원
구매내역	트래리스(울타리) H1200 6경간 트래리스(울타리) H1500 54경간	트래리스(울타리) H1200 6경간 트래리스(울타리) H1500 64경간	H1500 10경간 추가

- 누락분에 대한 금액 변경 및 제작 소요 기간 증가  
※예산 운용부서(상생협력팀, 서울시 교부금 예산)와 협의 완료

○ 향후 계획

- 구매 금액 및 제작 소요기간 증가에 대한 계약변경 추진

첨부 : 합의서 1부. 끝.

2019년 11월 4일

성 명 : 박 지 원

(인)