

"인간을 위해 창조하는 기업"



주식회사지아이지기업

우143-224 / 서울시 광진구 능동로 40길 8 정암빌딩 100호 / 전화 456-5858 / 전송458-3151

문서번호: SH 19-0294
 시행일자: 2019. 12. 12
 수신: 한강사업본부장
 참조:

선결			지시	
접수	일자 시간		결 제 * 공 람	
	번호			
	처 리 과			
	담 당 자			

제 목: 한강공원 이용안내표지판 7차 작업완료보고

1. 귀사의 일익 번창하심을 기원합니다.

2. 귀사와 계약 체결하여 시행중인 '한강공원 이용 안내표지판 정비공사(연간단가)'와 관련, 붙임과 같이 7차(지시번호 : 2019-07차 / 2019-07차 추가) 작업완료서를 제출합니다.

첨 부: 1. 작업지시서
 2. 공사완료보고서

(주) GIG기업 대표이사 이 용 기



작업지시내역(7차)

연번	구분	위치	작업내용	수량	비고
1	도로안내표지판정비	여의도한강공원 E-1 출입구	보조안내표지판 보수 	1	
2	도로안내표지판정비	여의도한강공원 E-2 출입구	보조안내표지판 보수 	1	
3	도로안내표지판정비	이촌한강공원 J-2 출입구	보조안내표지판 보수 	1	
4	노면표지판정비	당산역 10번출구	파손교체 	1	
5	노면표지판정비	당산역 8번출구	파손교체 	1	
6	노면표지판정비	당산역 8번출구	파손교체 	1	

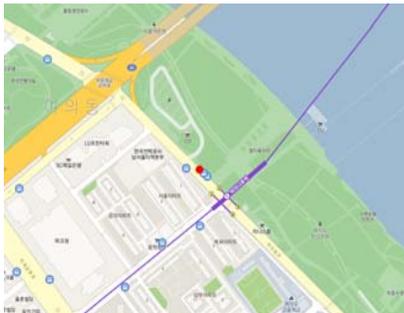
작업지시내역(7차)

연번	구분	위치	작업내용	수량	비고
7	보행안내표지판정비	서울시 마포구 희우정로 125앞	표기오류 철거 및 교체 	1	
8	내부표지판정비	독서한강공원 음악분수 부근	표지판 재도색 및 안내문구 정비 	1	
9	내부표지판정비	독서한강공원 전망문화콤플렉스 부근	표지판 철거, 재설치 	1	
10	내부표지판정비	광나루한강공원 수영장부근	표지판 재도색 및 안내문구 정비 	1	
11	내부표지판정비	독서한강공원 성수대교부근	표지판 재도색 및 안내문구 정비 	1	
12	내부표지판정비	독서한강공원 성수대교부근	표지판 재도색 및 안내문구 정비 	1	

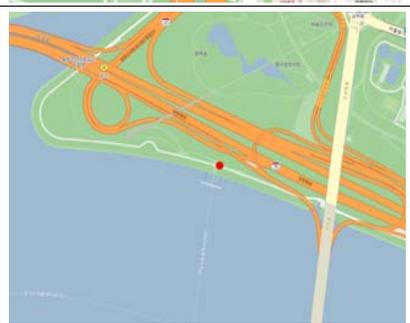
추 가 작 업 지 시 내 역(7차)

연번	구분	위치	작업내용	수량	비고
1	보행안내표지판정비	광나루한강공원 즈믄길나들목 출입구	보행안내표지판교체 	1	
2	내부표지판정비	독섬한강공원 음악분수부근	방향안내표지판교체 	1	

공사완료보고서

연 번	지시번호	종 류	공원명	세부위치	요청사항	수 량	위치도	작업전	작업후	비 고
1	2019 - 07차	도로안내표지판정비	여의도	여의도한강공원 E-1 입구	보조안내표지판보수	1				
2	2019 - 07차	도로안내표지판정비	여의도	여의도한강공원 E-2 출입구	보조안내표지판보수	1				
3	2019 - 07차	도로안내표지판정비	이촌	이촌한강공원 J-2 출입구	보조안내표지판보수	1				

4	2019 - 07차	노면표지판정비	양화	당산역 10번출구	파손교체	1 		
5	2019 - 07차	노면표지판정비	양화	당산역 8번출구	파손교체	1 		
6	2019 - 07차	노면표지판정비	양화	당산역 8번출구	파손교체	1 		
7	2019 - 07차	보행안내표지판정비	망월	서울시 마포구 희우정로 125앞	표기오류 철거 및 교체	1 		

8	2019 - 07차	내부표지판정비	독섬	독섬한강공원 음악분수부근	표지판 재도색 및 안내문구 정비	1				
9	2019 - 07차	내부표지판정비	독섬	독섬한강공원 전망문화플랫폼부근	표지판 철거, 재설치	1				
10	2019 - 07차	내부표지판정비	광나루	광나루한강공원 수영장부근	안내문구 정비	1				
11	2019 - 07차	내부표지판정비	독섬	독섬한강공원 성수대교부근	안내문구 정비	1				

12	2019 - 07차	내부표지판정비	독섬	독섬한강공원 성수대교부근	안내문구 정비	1				
13	2019 - 07차	도로안내표지판정비	난지	난지한강공원 H-1 출입구	안내문구추가설치 (난지캠핑장)	1				
추가 1	2019 - 07차 추가	보행안내표지판정비	광나루	광나루한강공원 즈문길나들목부근	보행안내표지판교체	1				
추가 2	2019 - 07차 추가	내부표지판정비	독섬	독섬한강공원 음악분수부근	방향안내표지판교체	1				