

설계명 PROJECT TITLE
정릉 공공주택지구 조성사업

주 기 NOTE

설 계 변 경
DESCRIPTION OF REVISION

일 자	설 계	검 토	심 사	승 인

설 계 DRAWN 검 토 CHECK

심 사 SUBMIT 승 인 APPROVE

축척 SCALE
A1: 1/
A3: 1/

일 자 DATE
2017. 12.


도면번호 SHEET NO.
S -

도면명 SUBJECT TITLE


전문용역

설계용역 PROJECT OFFICE
(주)원원엔지니어링
대표이사 장인환

(주)동심원건축사사무소
대표이사 이원호

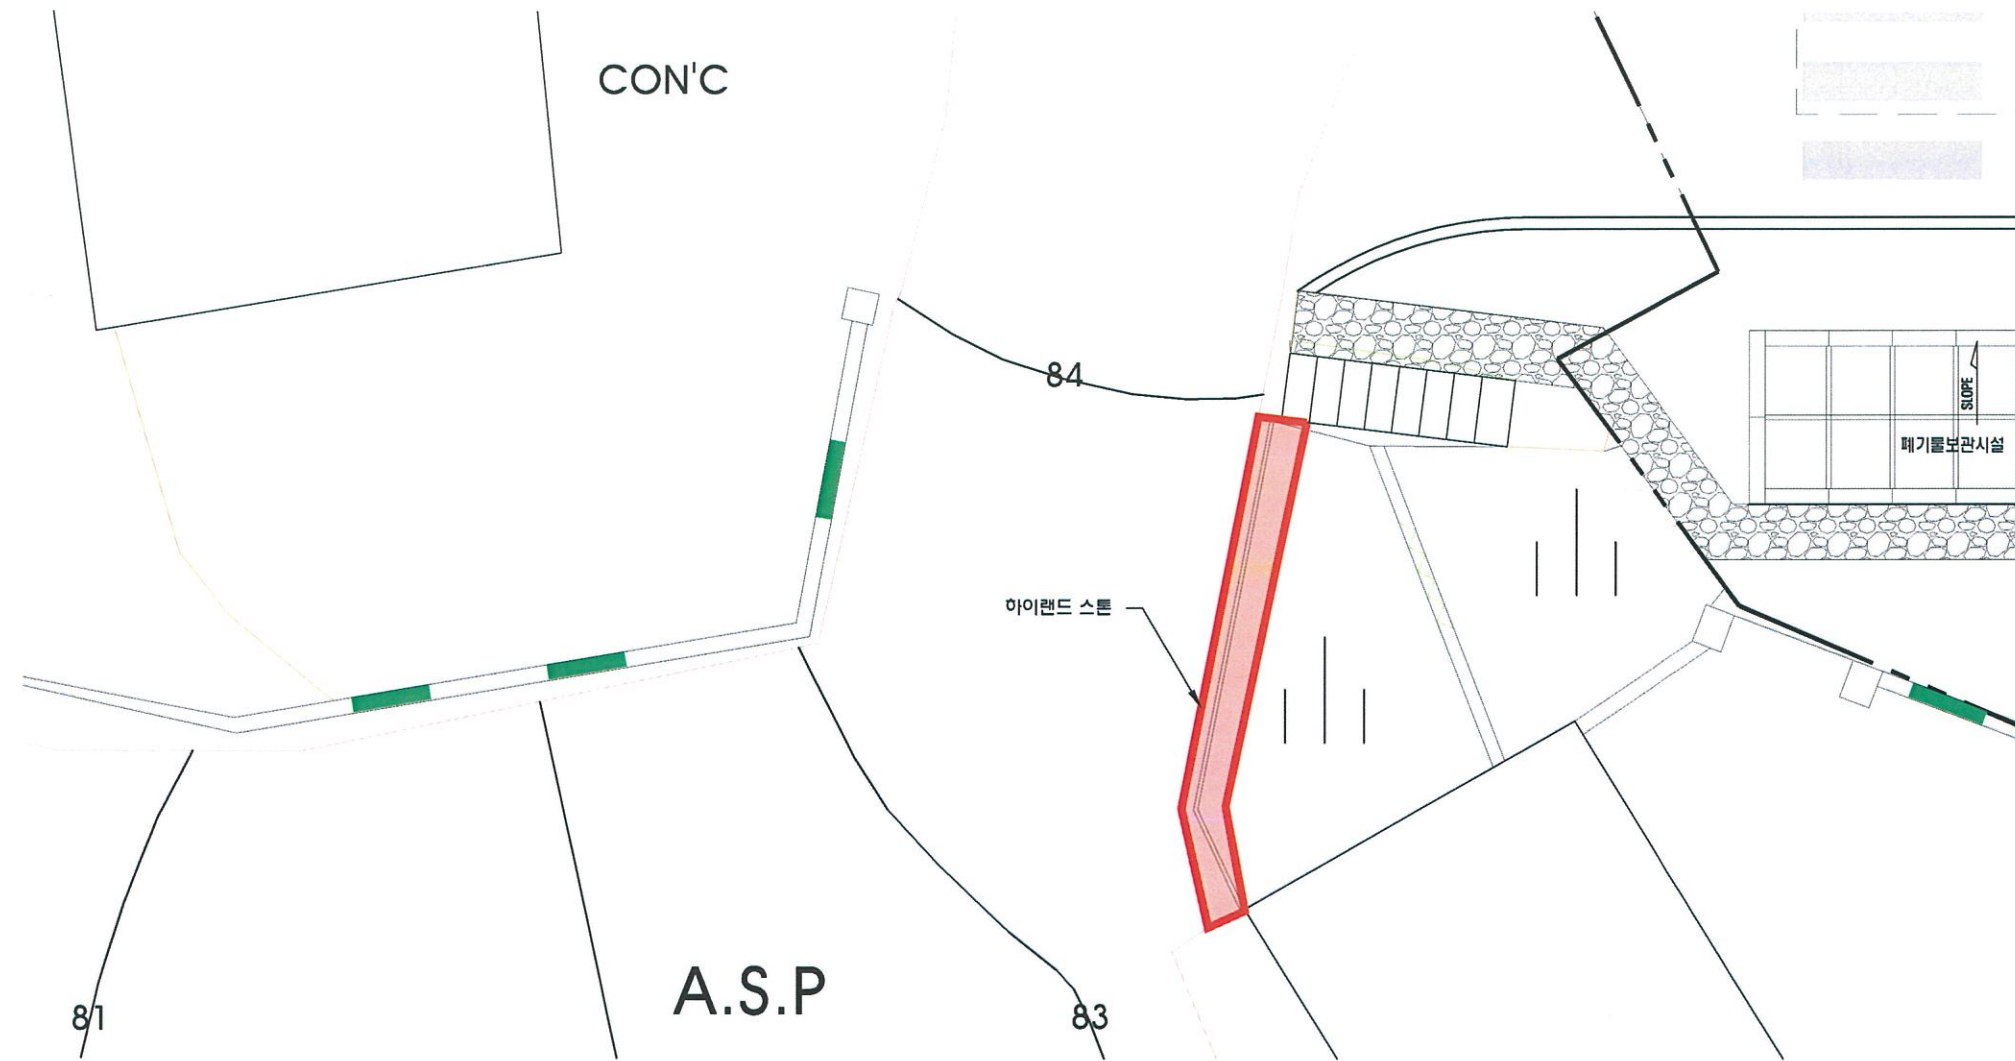

1 정문출입구측 하이랜드 스톤 평면상세도

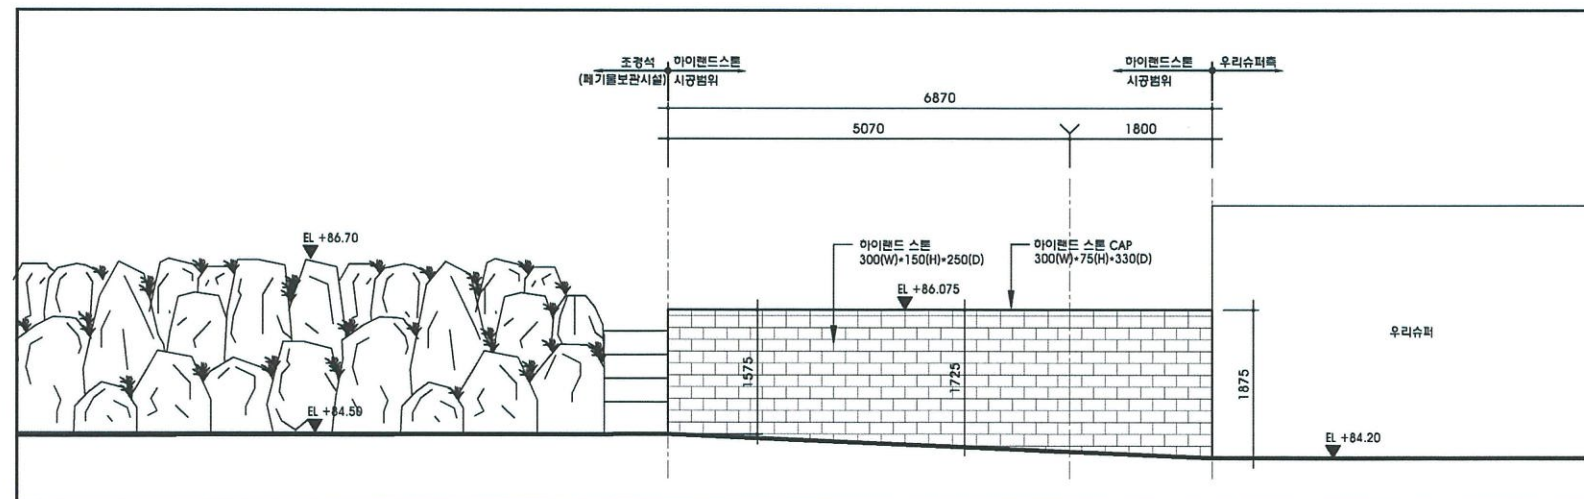

2 정문출입구측 하이랜드 스톤 쌓기 전개도



설계명 PROJECT TITLE

정릉 공공주택지구
조성사업

주 기 NOTE

설 계 변 경
DESCRIPTION OF REVISION

일 자	설 계	검 토	심 사	승 인

설 계 DRAWN	검 토 CHECK
-----------	-----------

심 사 SUBMIT	승 인 APPROVE
------------	-------------

축 려 SCALE

A1 : 1/
A3 : 1/

일 자 DATE

2017. 12.

도면번호 SHEET NO.

S -

도면명 SUBJECT TITLE

편 문 용 역


설계용역 PROJECT OFFICE

(주)원델엔지니어링

대표이사 장인환

(주)동심원건축사사무소

대표이사 이원호

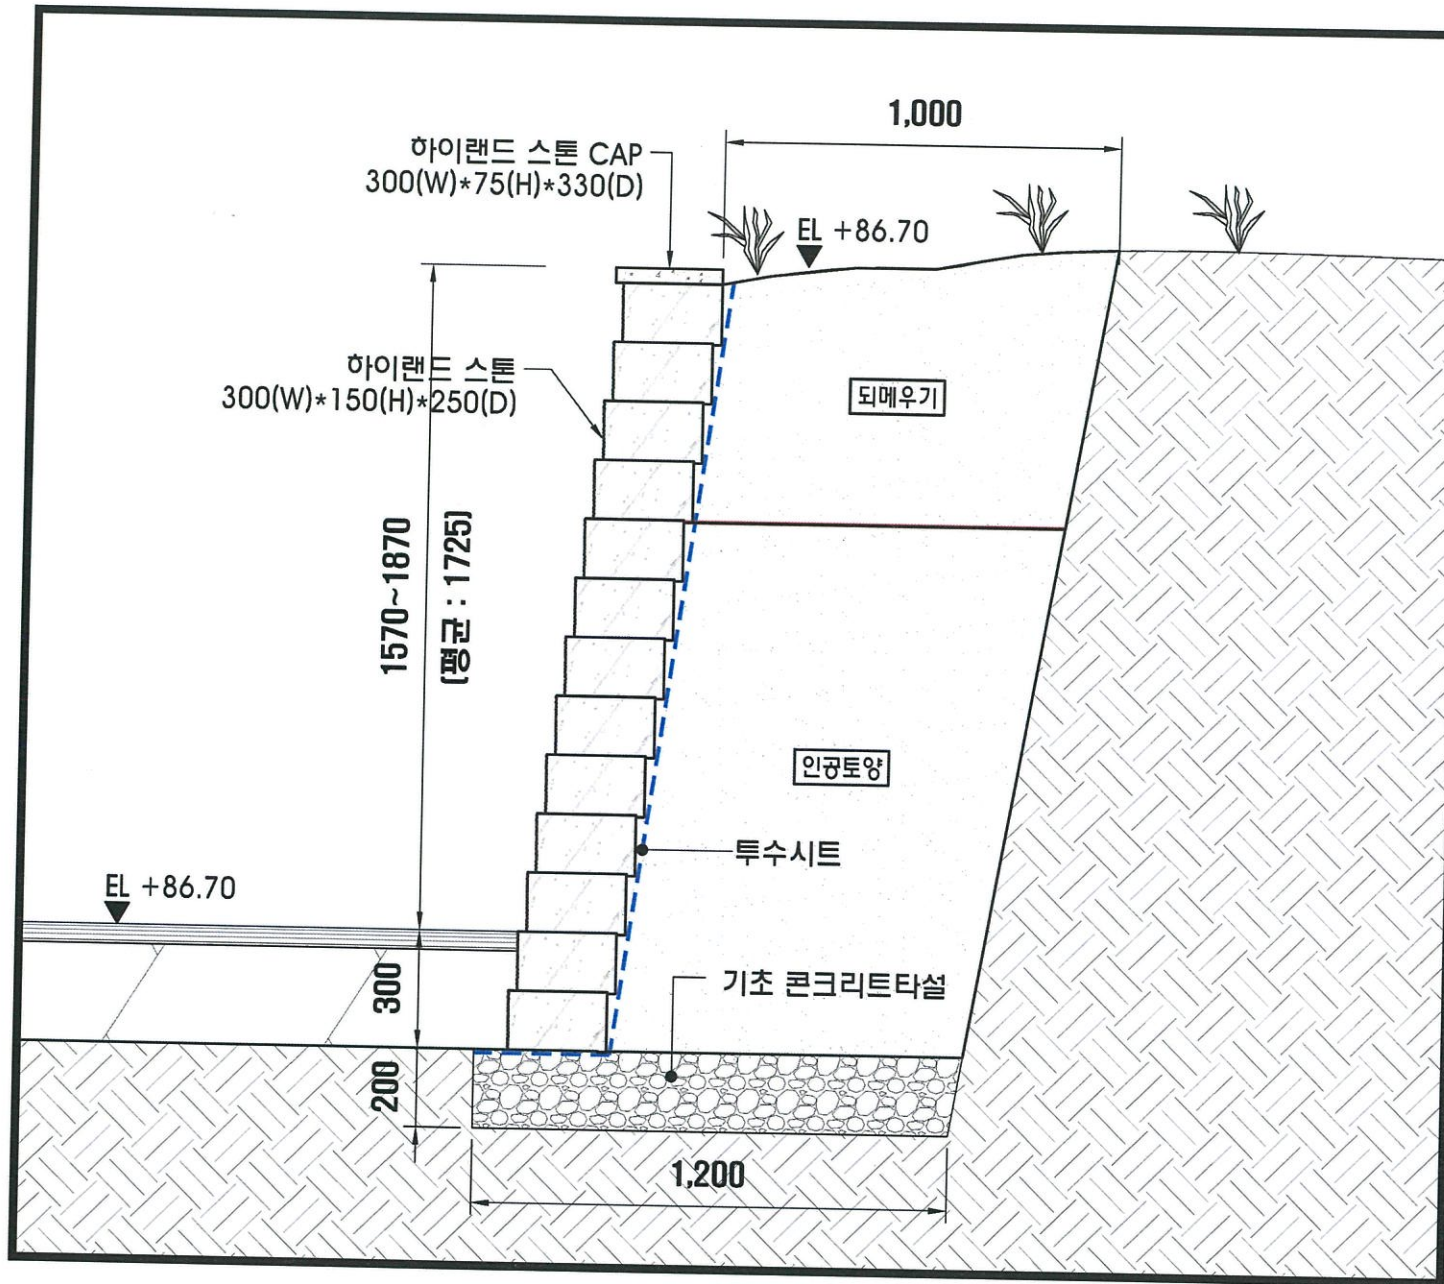

1 하이랜드 스톤 단면 상세도

품명	규격	단위	수량산출식	수량	비고
폐기물처리	콘크리트+블록	m3	$6.87(L)*0.4(W)*(1.73+0.5)(H)$	6.13	
터파기		m3	$6.87(L)*1.0(W)*(1.73+0.5)(H)$	15.32	
토사반출		m3	$(6.87(L)*1.0(W)*(1.73+0.5)(H))*(2/3)$	10.21	
기초콘크리트	25-18-80	m3	$1.2*0.2*6.87$	1.65	
하이랜드 스톤	300*150*250	m2	$6.87(L)*(1.73+0.3)(H)$	13.95	
투수시트		m2	$6.87*(0.5+0.3+1.73)$	17.38	
인공토양	파라소	m3	$((6.87(L)*1.0(W)*(1.73+0.3)(H))*(2/3)$	9.30	토입최소화
되메우기	기존토사	m3	$((6.87(L)*1.0(W)*(1.73+0.3)(H))*(1/3)$	4.65	



2 현황 사진대지



3 하이랜드 스톤 설치 사진대지-2



설계명 PROJECT TITLE

정릉 공공주택지구
조성사업

주 기 NOTE

설계 변경
DESCRIPTION OF REVISION

일자	설계	검토	심사	승인
----	----	----	----	----

설계 DRAWN	검토 CHECK
----------	----------

심사 SUBMIT	승인 APPROVE
-----------	------------

축척 SCALE

A1 : 1/
A3 : 1/

일자 DATE

2017. 12.

도면번호 SHEET NO.

S -

도면명 SUBJECT TITLE

전문용역

설계용역 PROJECT OFFICE

[주]원림엔지니어링

대표이사 장인현

[주]동심원건축사사무소

대표이사 이원호