



설계명 PROJECT TITLE

정릉 공공주택지구 조성사업

주 기 NOTE

설 계 변 경
DESCRIPTION OF REVISION

| 일 자 | 설 계 | 검 토 | 심 사 | 승 인 |
|-----|-----|-----|-----|-----|
|-----|-----|-----|-----|-----|

| | |
|----------|-----------|
| 설 계 DRAM | 검 토 CHECK |
|----------|-----------|

| | |
|------------|-------------|
| 심 사 SUBMIT | 승 인 APPROVE |
|------------|-------------|

축척 SCALE

A1 :
A3 :

일 자 DATE

2017. 12.

도면번호 SHEET NO.

C -



도면명 SUBJECT TITLE

전 문 용역

설계용역 PROJECT OFFICE

(주)동심원건축사사무소

대표이사 이원호

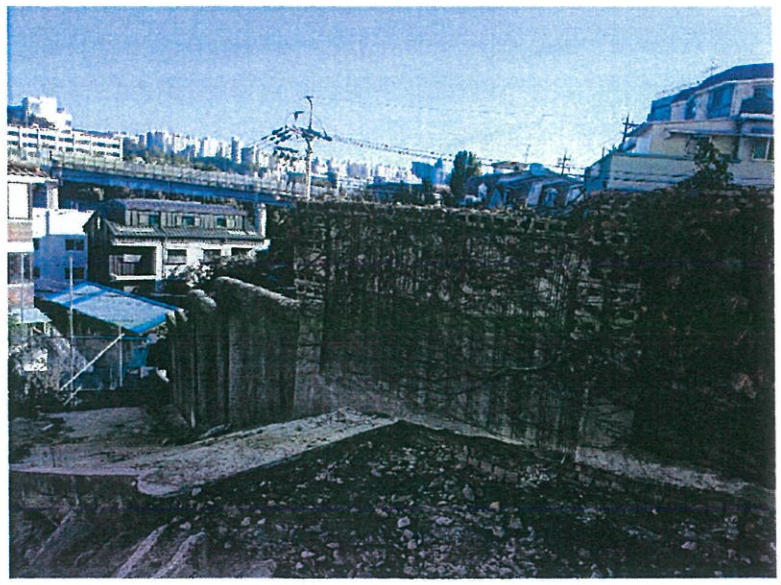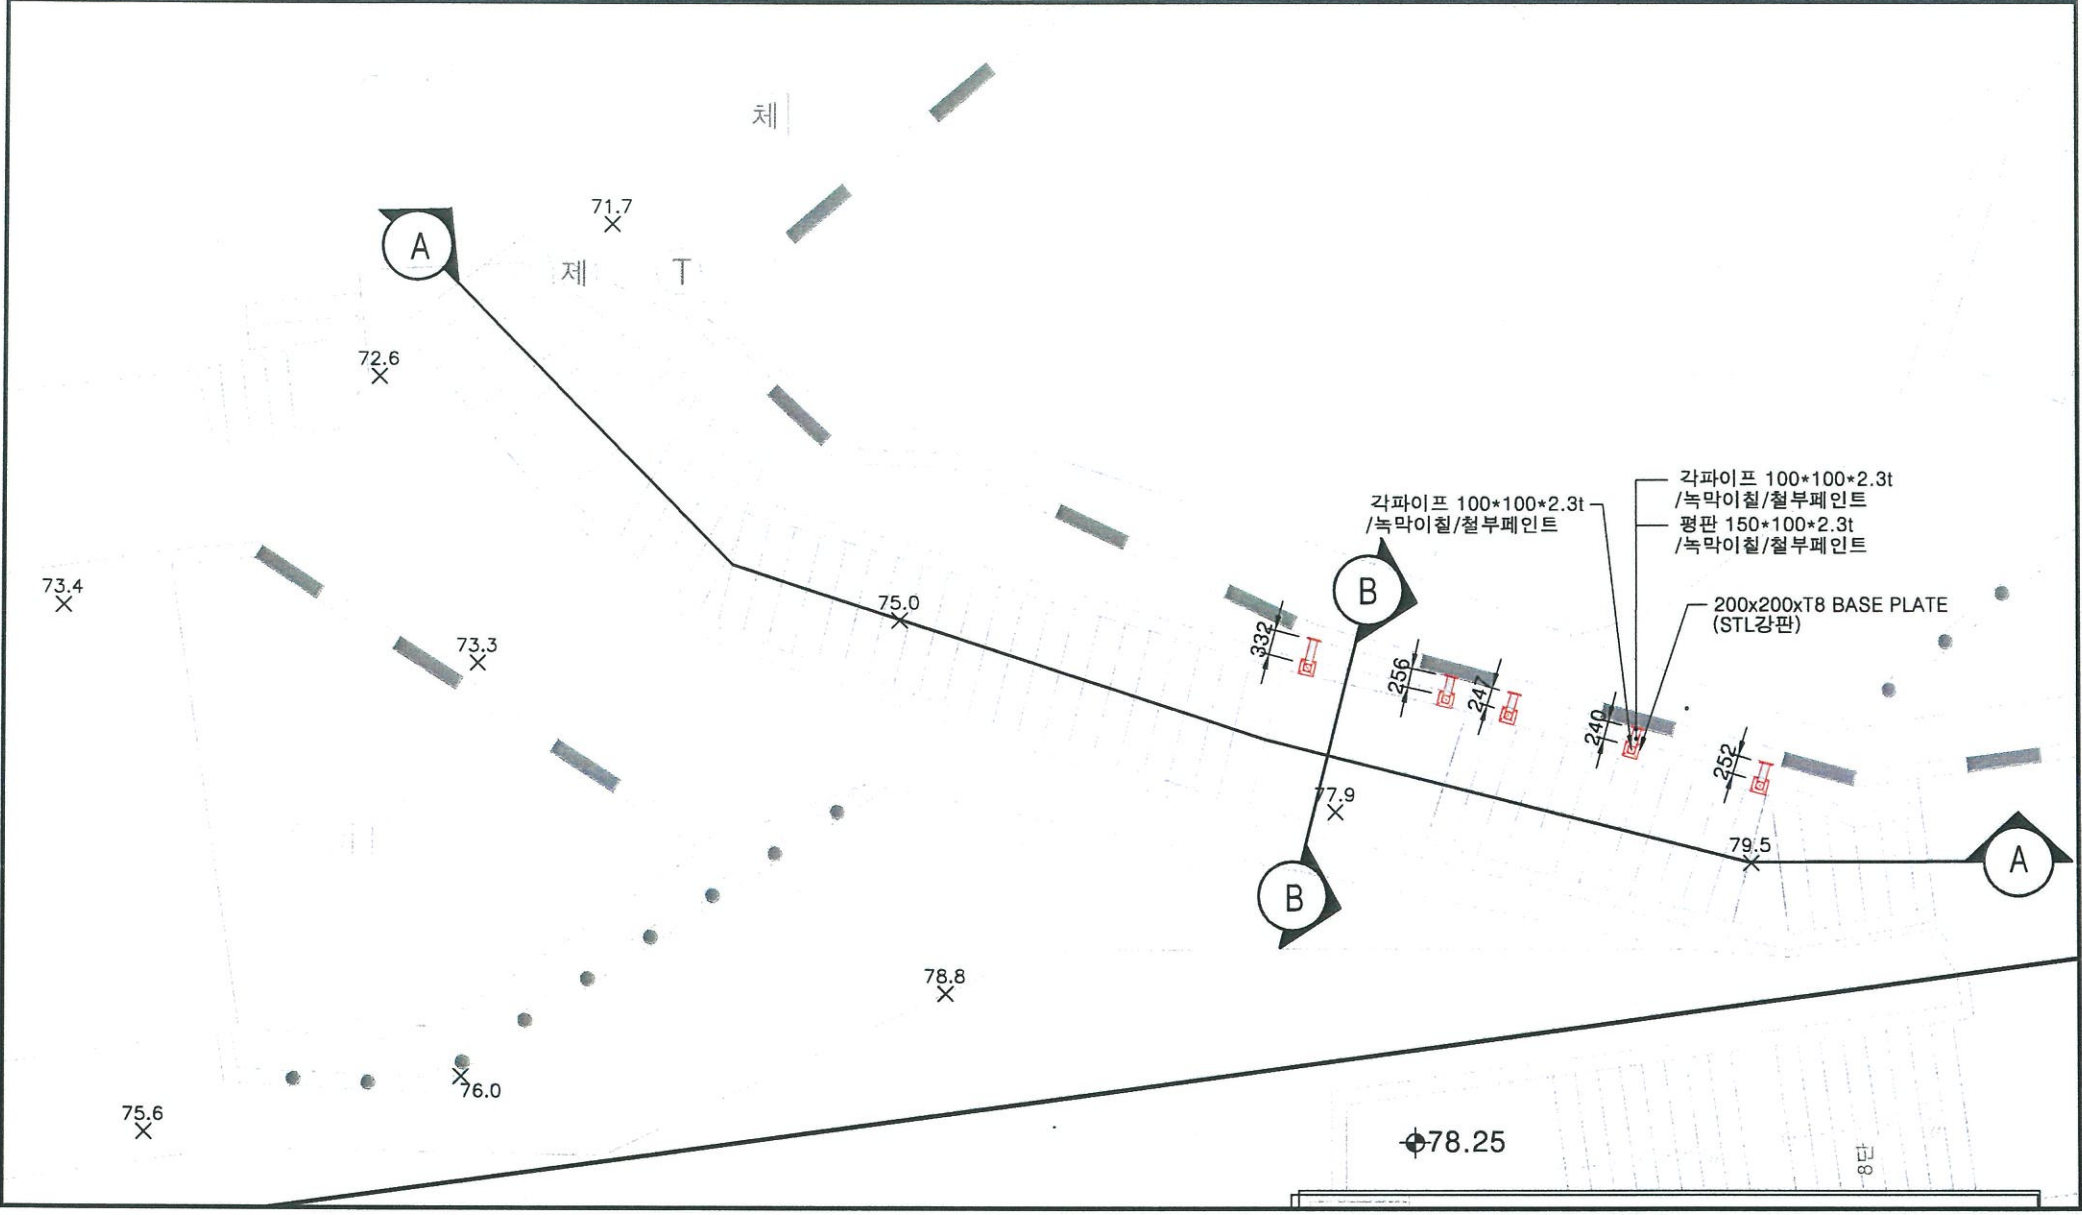

외부계단 담장 사진대지

목록

| NO. | 구분 | 위치 | 공종 | 명칭 | 규격 | 단위 | 산출식 | 수량 | 비고 |
|-----|------|------|----------|------------|--------------------|----|---------------------------------|-------|----|
| 1 | 외부계단 | 금속공사 | 담장보강(기둥) | 각파이프 | 100*100*2.3t | m | 2.34+2.06+2.19+2.05+1.75 | 10.39 | |
| | | | 담장보강(가로) | 각파이프 | 100*100*2.3t | m | (0.32+0.26+0.25+0.24+0.25)*2 | 2.64 | |
| | | | 계 | | | m | | 13.03 | |
| | | | 담장보강 | 평철 | 150(W)*VAR(H)*2.3t | m2 | (2.34+2.06+2.19+2.05+1.75)*0.15 | 1.56 | |
| | | | 기초 | BASE PLATE | 200x200xT8 | ea | 5 개소 | 5 | |
| | | | | 셋트앵커 | M12*L100mm | ea | 5*4 | 20 | |

