

(동대문) 시내버스 노선조정 관련 의견조회


〈요청요지〉

동대문구 제기로 일대 노선확보 및 지역 연계를 위한 노선조정 의견조회

□ 시내버스 노선변경(안)

○ 검토대상 노선 : 3216번

노 선	운수업체	기·종점	운행대수	거 리	배차간격	운행횟수
3216	신흥기업	오금동 - 청량리	21	34.5km	8~14	120

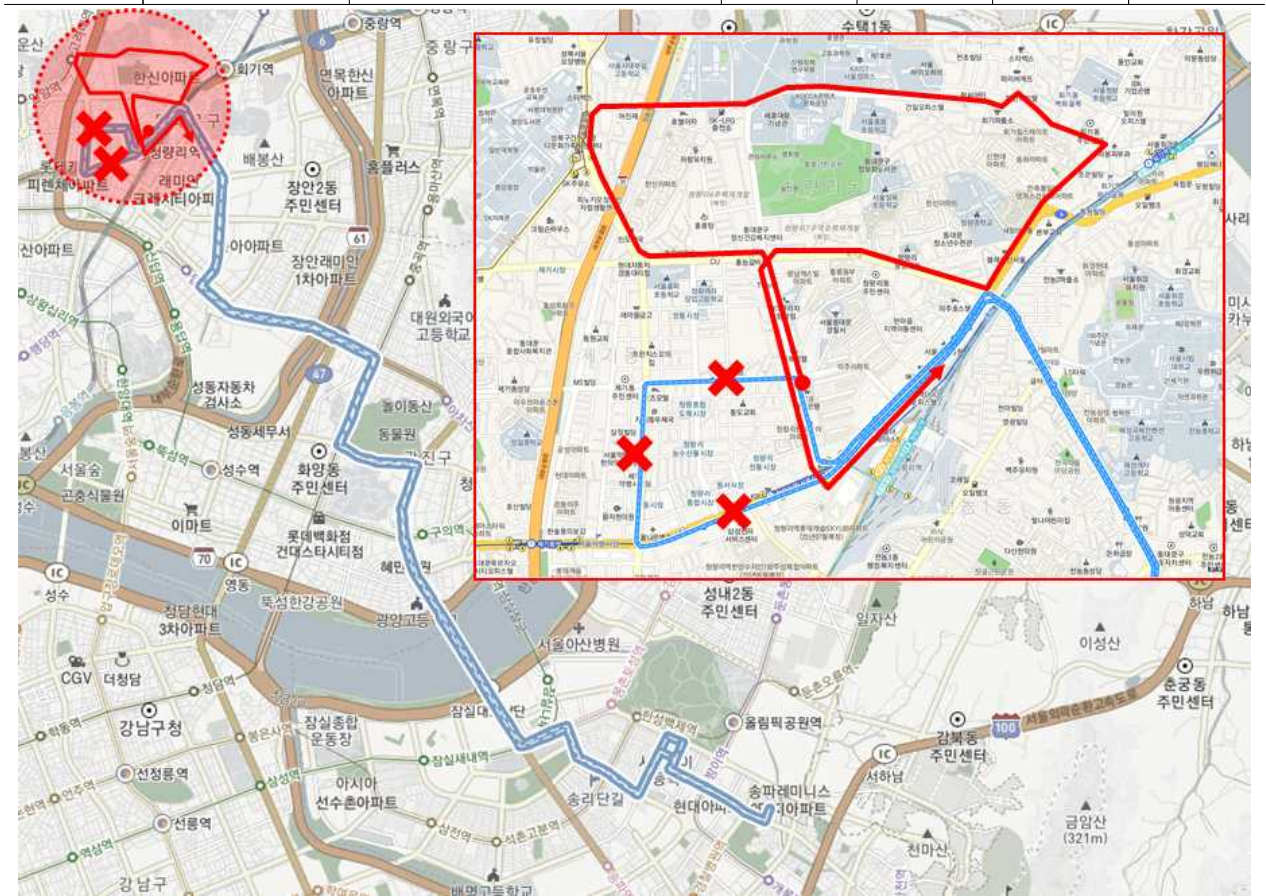

※ 노선변경시 운행계통(운행횟수, 운행거리, 운행시간 등)이 변경될 수 있음

○ 노선변경 검토사유

- 제기로 일대 주민들의 청량리역 직결노선 확보 민원 다수 발생

※ 제기로 내 다수 경기도 노선이 청량리역 경유하나, 요금인상 이후 지속 민원 발생

- 동대문구청에서 회기로, 제기로 내 시내버스 노선 확보 및 경희의료원 등 연계를 통한 시민들의 보건복지기능 향상 요청