

[도봉·노원] 시내버스 노선조정 관련 의견조회

〈요청요지〉

도봉·노원의 원활한 연계 및 민원해소를 위한 시내버스 노선조정 의견조회

□ 시내버스 노선현황

○ 검토대상 노선 : 1120, 1144번 (2개 노선)

노 선	운수업체	기·종점	운행대수	거 리	배차간격	운행횟수
1120	한성여객	하계동 - 덕성여대	9	19.8km	12~16	80
1144	한성여객	하계동-삼양동입구	18	34.3km	8~15	94




○ 노선관련 민원 및 요구사항

- 1120번 : 도봉(쌍문)에서 창동역·노원역 동시 연계 민원 및 회차구간 개선 요청(유턴이 어려운 구간 내 회차)
- 1144번 : 과소한 승객수요 대비 과도한 운행거리·시간으로 효율화
- 의견조회 시 도봉 창동인근 1120번, 1144번 노선유지 민원 발생

□ 시내버스 노선변경(안)

- 다수의 민원사항을 접수하여 1120, 1144번 간 노선조정(안) 검토

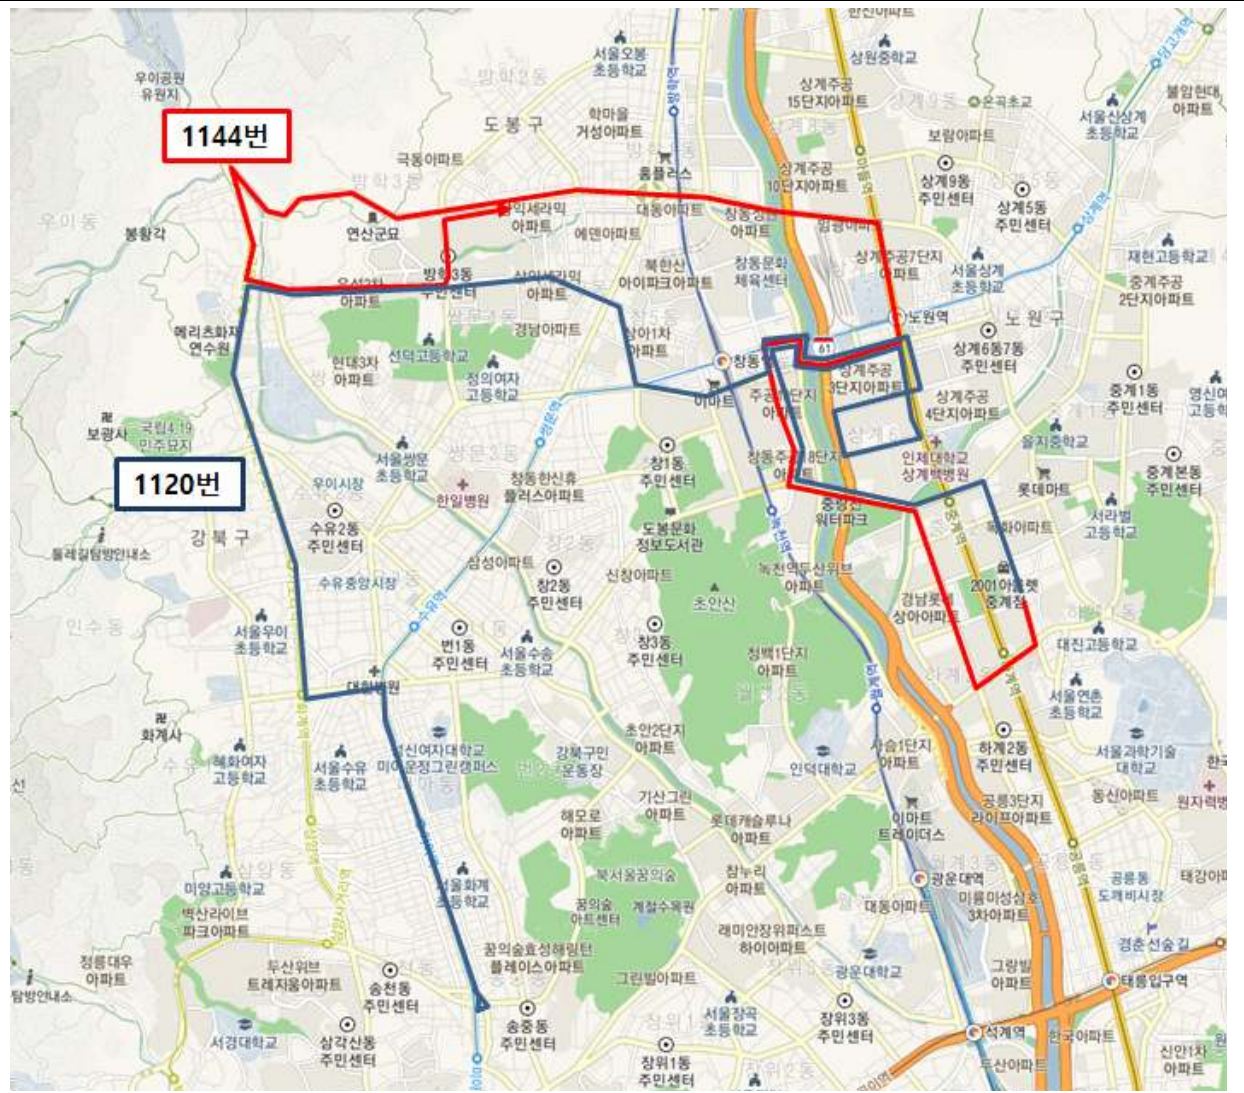

시내버스 1120, 1144번 노선조정(안)