



강 남 구



수신 **서울특별시 강남소방서장(예방과장)**

(경유)

제목 **소방법 위반사항 확인 및 조치 요청(논현동 183-8외1필지)**

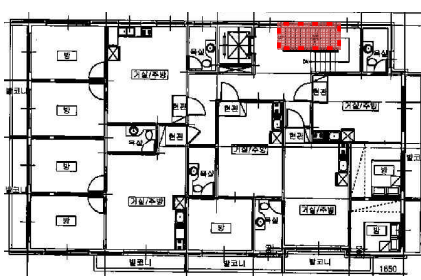
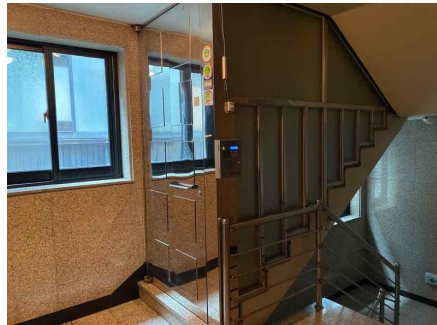

1. 귀 기관의 무궁한 발전을 기원합니다.

2. 민원현장 확인결과 아래와 같이 소방법 위반으로 판단되어 확인 및 조치요청 하오니 검토하시어 판단 처리하시기 바랍니다.

□ 위반건축물 개요

○ 대지위치 : 논현동 183-8외1필지(강남대로118길 26)

○ 확인 및 조치요청 내용 : 지상4~5층 직통계단 내 철문 설치

지상4층 도면	현장사진	
		

끝.

강 남 구 청 장



★주무관

정유진

건축디자인팀장 김철동

건축과장

전결 04/06
박중섭

협조자

시행 건축과-12891 (2020.4.6.) 접수 ()

우 06090 서울특별시 강남구 학동로 426 (삼성동) / www.gangnam.go.kr

전화 02-3423-6183 /전송 / 비공개(5)