

*도면 내 모든 치수는 현장 실측을 우선 할 것.

변경도면



가양4단지 공간복합 환경개선 실시계획


프로젝트 코드 / PROJECT CODE

1016

단계 / DESIGN PHASE

실시설계

비고 / NOTE

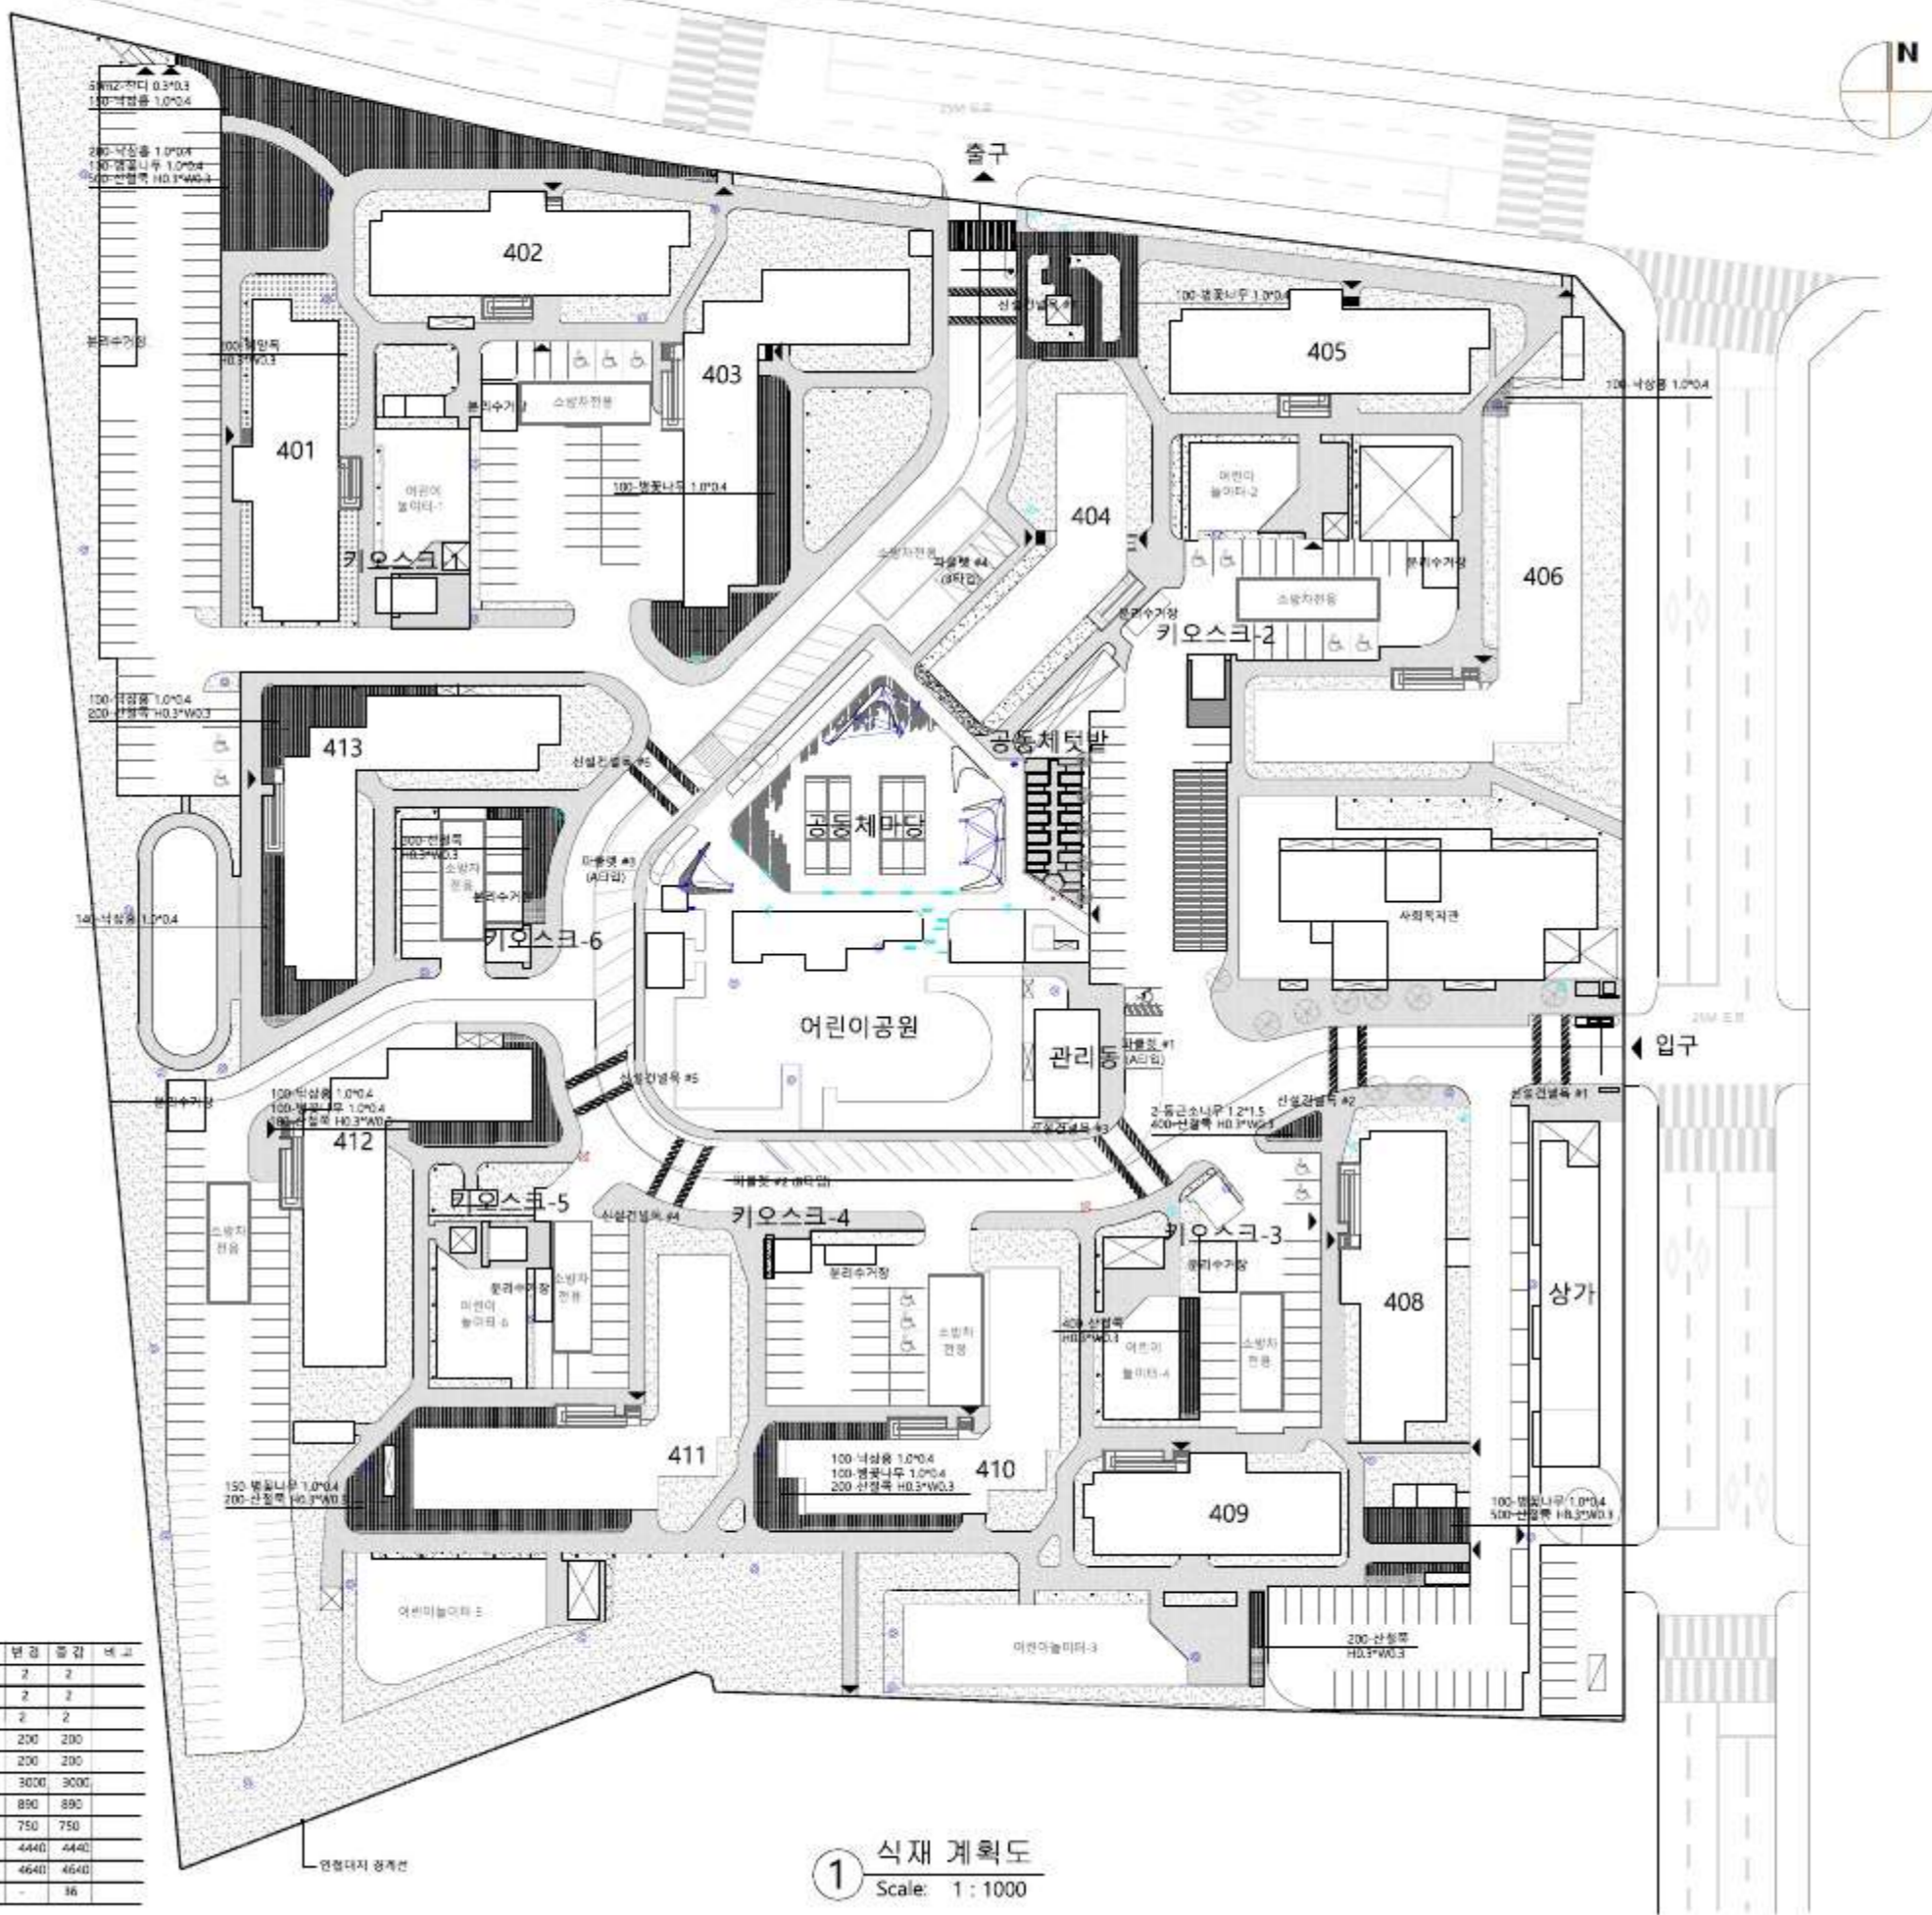

식재 수량표

구분	기호	수량	규격	단위	입고	반경	종감	비고
상록수목	동글소나무		H1.2*W1.5	주	-	2	2	
	상록교목합계			주	-	2	2	
	교목합계			주	-	2	2	
상록키목	회양목		H0.3*W0.3	수	-	200	200	
	상록연목합계			수	-	200	200	
낙엽관목	산형목		H0.3*W0.3	주	-	3000	3000	
	낙상목		H1.0*W0.4	주	-	890	890	
	병꽃나무		H1.0*W0.4	주	-	750	750	
	낙엽관목합계			주	-	4440	4440	
관목합계					-	4640	4640	
	잔디		300x300	m2	-	-	16	

1 식재 계획도
Scale: 1 : 1000

NO.	DATE	DESCRIPTION	CHE	APP

설계사무소 / DESIGN OFFICE

UTOPOS

서울시 중구 세종대로3길 36, 1506R

설계업체 / CONSULTANT

구분	번호	이름	직책
주최			
주최자			
주최자			
주최자			
주최자			

도면명 / DRAWING TITLE

공동체가로 식재계획도


속도 / SCALE
A1 : 500 A3 : 1,000

날짜 / DATE 승인 / CHECKED
2019/09/30 JNI

작성 / DRAWN 승인 / APPROVED
UHY YSH

도면번호 / SHEET NO

도면번호 / DRAWING NO REV NO
L-107-1

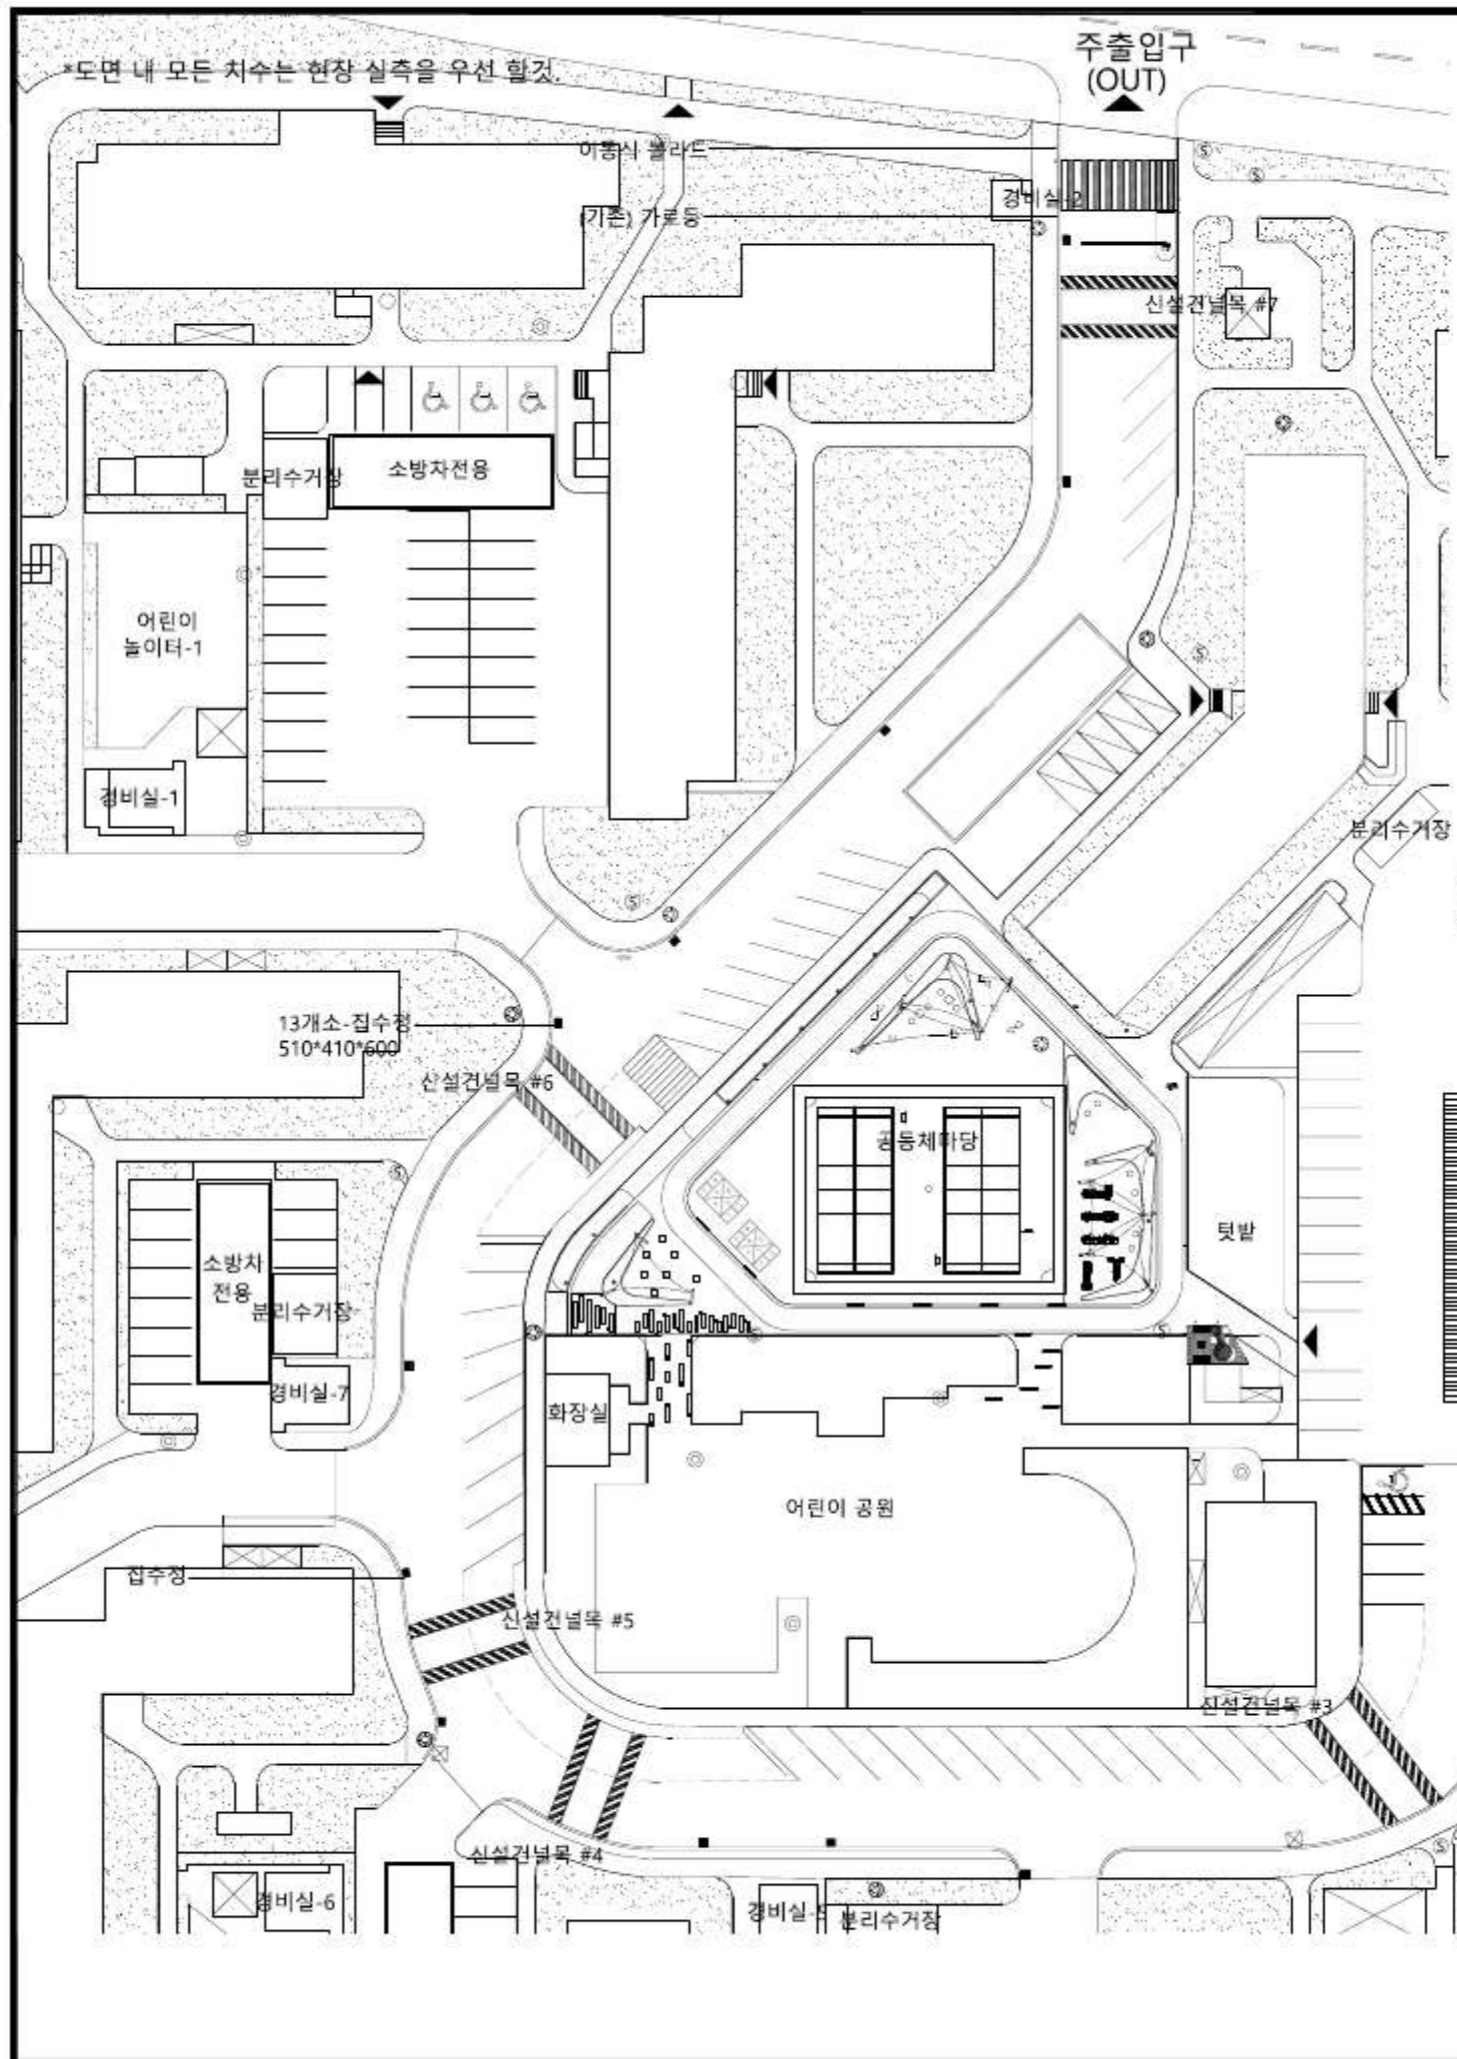

■ 시설물 수량표

구분	기호	시설명	규격	단위	당초	변경	증감	비고
시설물	↔	압 게이트	-x-x-	개소	2	0	-2	이설
	■	집수정	510x410x600	개소	13	13		
	-	이동식 블라드	φ150x900	개소	16	0	-16	
	■	고정형 사각 테이블 (장기/바독용)	600x600x600	개소	12	4	-8	제작
	◆	파클렛 벤치 - A 타입		개소	2	1	-1	
	●	파클렛 벤치 - B 타입		개소	2	0	-2	
	☐	파클렛 캐노피 & 의자	3,000x1,200x2,800	개소	4	4		
	☐	단독형 캐노피 & 의자	1,600x1,200x2,500	개소	4	4		

- 파클렛 2개소의 사이즈 및 디자인(캐노피 포함)은 개별 도면에 따름
- 캐노피 & 의자, 벤치
- 신설 건물목 (과속방지턱 + 무장애 보행자 건물목) 7개소의 디자인은 개별 도면에 따름

변경도면



가양4단지 공간복지 환경개선
실시설계

프로젝트 코드 / PROJECT CODE
1016

설계단계 / DESIGN PHASE
실시설계

주요 / NOTE

공회 공사에서 단독형 캐노피의지 4개소와 파클렛 #2, #3 부분은 제외한다.
(주주 SH공사에서 요청시 시공)

NO.	DATE	DESCRIPTION	CHK	APP

설계사무소 / DESIGN OFFICE

UTOPOS
서울시 중랑구 새문안로3길 36, 1506R

설계업체 / CONSULTANT

구분	직책	이름	직책
주최			
주무			
주도			
주도			
주도			
주도			
주도			

도면명 / DRAWING TITLE

공동체 가로 시설물 배치도

축척 / SCALE

A1 : 300 A3 : 600

날짜 / DATE

2019/09/30

검인 / CHECKED

JNI

작성 / DRAWN

UHY

승인 / APPROVED

YSH

도면번호 / DRAWING NO

L-107


1 공동체 가로 시설물 배치도
Scale: 1 : 300 (A3: 1:600)

*도면 내 모든 치수는 현장 실측을 우선 할 것.

변경도면

■ 시설물 수량표

구분	기호	시설명	규격	단위	당초	변경	총량	비고
시설물		막구조물A	4800x6000x3000	개소	1	1		
		막구조물B	4800x12000x3000	개소	-	1	1	
		막구조물C	8200x10000x1000	개소	-	1	1	
		태양광 조경등	128x128x139	개소	14	17	3	
		태양광 배립등	120x120x61	개소	17	17		
		리니어 배립등	450x60x45	개소	12	12		추가로 연장 설치 가능
배수대		음수대	850x450x1000	개소	2	1	-1	
		고정형 원형 의자	400x400x400	개소	10	10		
		고정형 사각형 의자	400x400x400	개소	7	7		
		고정형 부채꼴 의자	400x400x400	개소	10	10		
		고정형 사각형 테이블	600x600x600	개소	2	2		
화단		화단1	67x500H	M	27.58	27.58		
		화단2	67x500H	M	34.93	34.93		
		화단3	67x500H	M	20.58	20.58		
		화단4	67x500H	M	40.74	40.74		
		운동기구 (SMC-15)	2415x1235x1725	개소	1	1		
		운동기구 (SMC-19)	2780x775x1700	개소	2	2		
		운동기구 (SMC-10)	2230x890x1700	개소	1	1		
		운동기구 (SMC-08)	1875x1330x1700	개소	1	1		
기타		기타 운동기구 미연설치	-	송	4	4		
		게이트볼 시설물 일체	22000x17000	개소	1	1		
		화단 성토	혼합토	M2	-	64	64	
		파블렛 케노미/의자	3,000X1,200X2,900	개소	-	1	1	

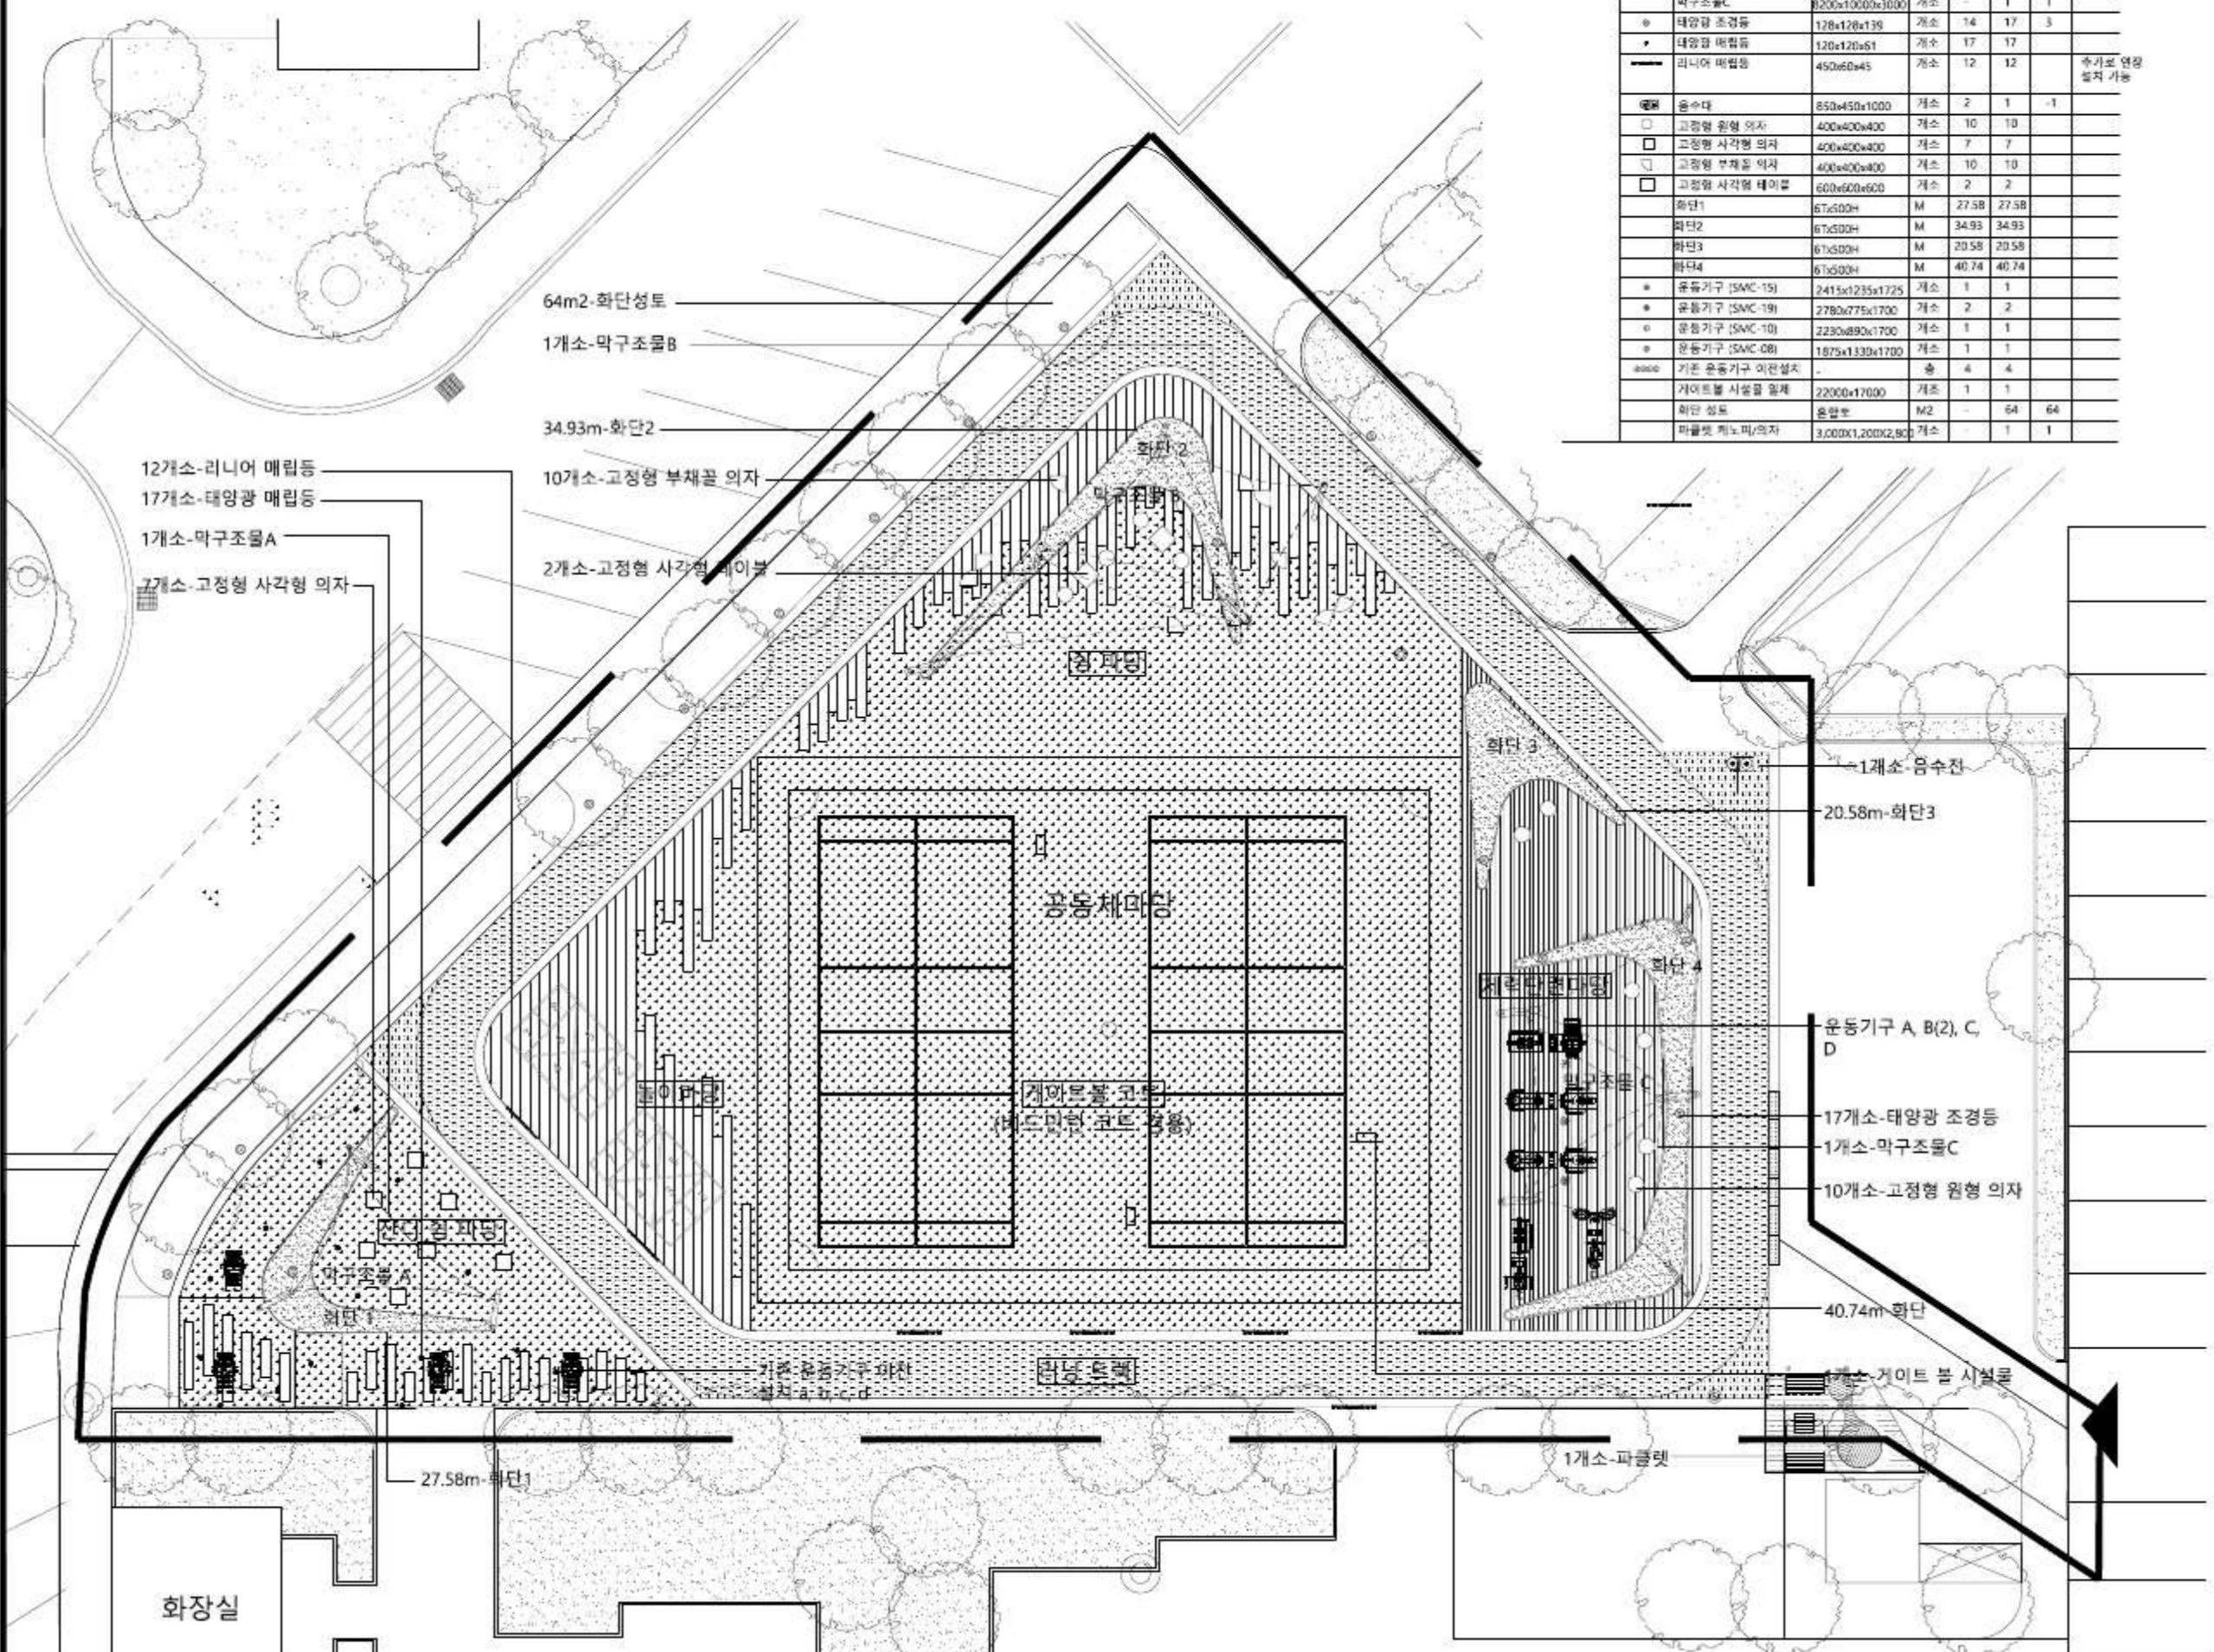

SH

가양4단지 공간복지 환경개선
실시설계

프로젝트 코드 / PROJECT CODE
1016

설계단계 / DESIGN PHASE
실시설계

비고 / NOTE
공회 공사에서 막구조물 B, C 부문의 제외한다
(후부 SH공사에서 요청시 시공)

NO.	DATE	DESCRIPTION	CHK	APP

설계사무소 / DESIGN OFFICE
UTOPOS
서울시 중랑구 새문안로3길 36, 1506R

설계인명 / CONSULTANT	
주최	
주무	
주선	
주도	
주조	
주감	
주필	
주검	

도면명 / DRAWING TITLE
공동체 마당 시설물 배치도

속초 / SCALE
A1 : 100 A3 : 200

날짜 / DATE 승인 / CHECKED
2019/09/30 JNI

작성 / DRAWN 승인 / APPROVED
UHY YSH

도면번호 / SHEET NO.
L-109

도면번호 / DRAWING NO. REV NO.

*도면 내 모든 치수는 현장 실측을 우선 할것.

변경도면



가양4단지 공간복합 환경개선
실시설계


프로젝트 코드 / PROJECT CODE
1016

설계단계 / DESIGN PHASE
실시설계

비고 / NOTE
공회 용사에서 각구조별 B, C 부부분 제외한다
(후부 SH공사에서 요청시 시공)

■ 식재 수량표

구분	기호	수목명	규격	단위	당초	변경	총량	비고
상록교목		동근소나무	H1.2*W1.5	주	-	6	6	
		상록교목합계		주	-	6	6	
		상록관목합계		주	-	197	197	
낙엽관목		낙상송	H1.0*W0.4	주	-	144	144	
		매자나무	H0.6*W0.4	주	-	144	144	
		백철쭉	H0.3*W0.3	주	-	430	430	
		산철쭉	H0.3*W0.3	주	-	370	370	
		벚꽃나무	H1.0*W0.4	주	-	286	286	
		낙엽관목합계		주	-	1500	1500	
수목제거		향나무	880이하	주	-	140	140	
지피류		떡눈동	10cm	본	-	1500		
		잔디	300x300	m2	-	36		

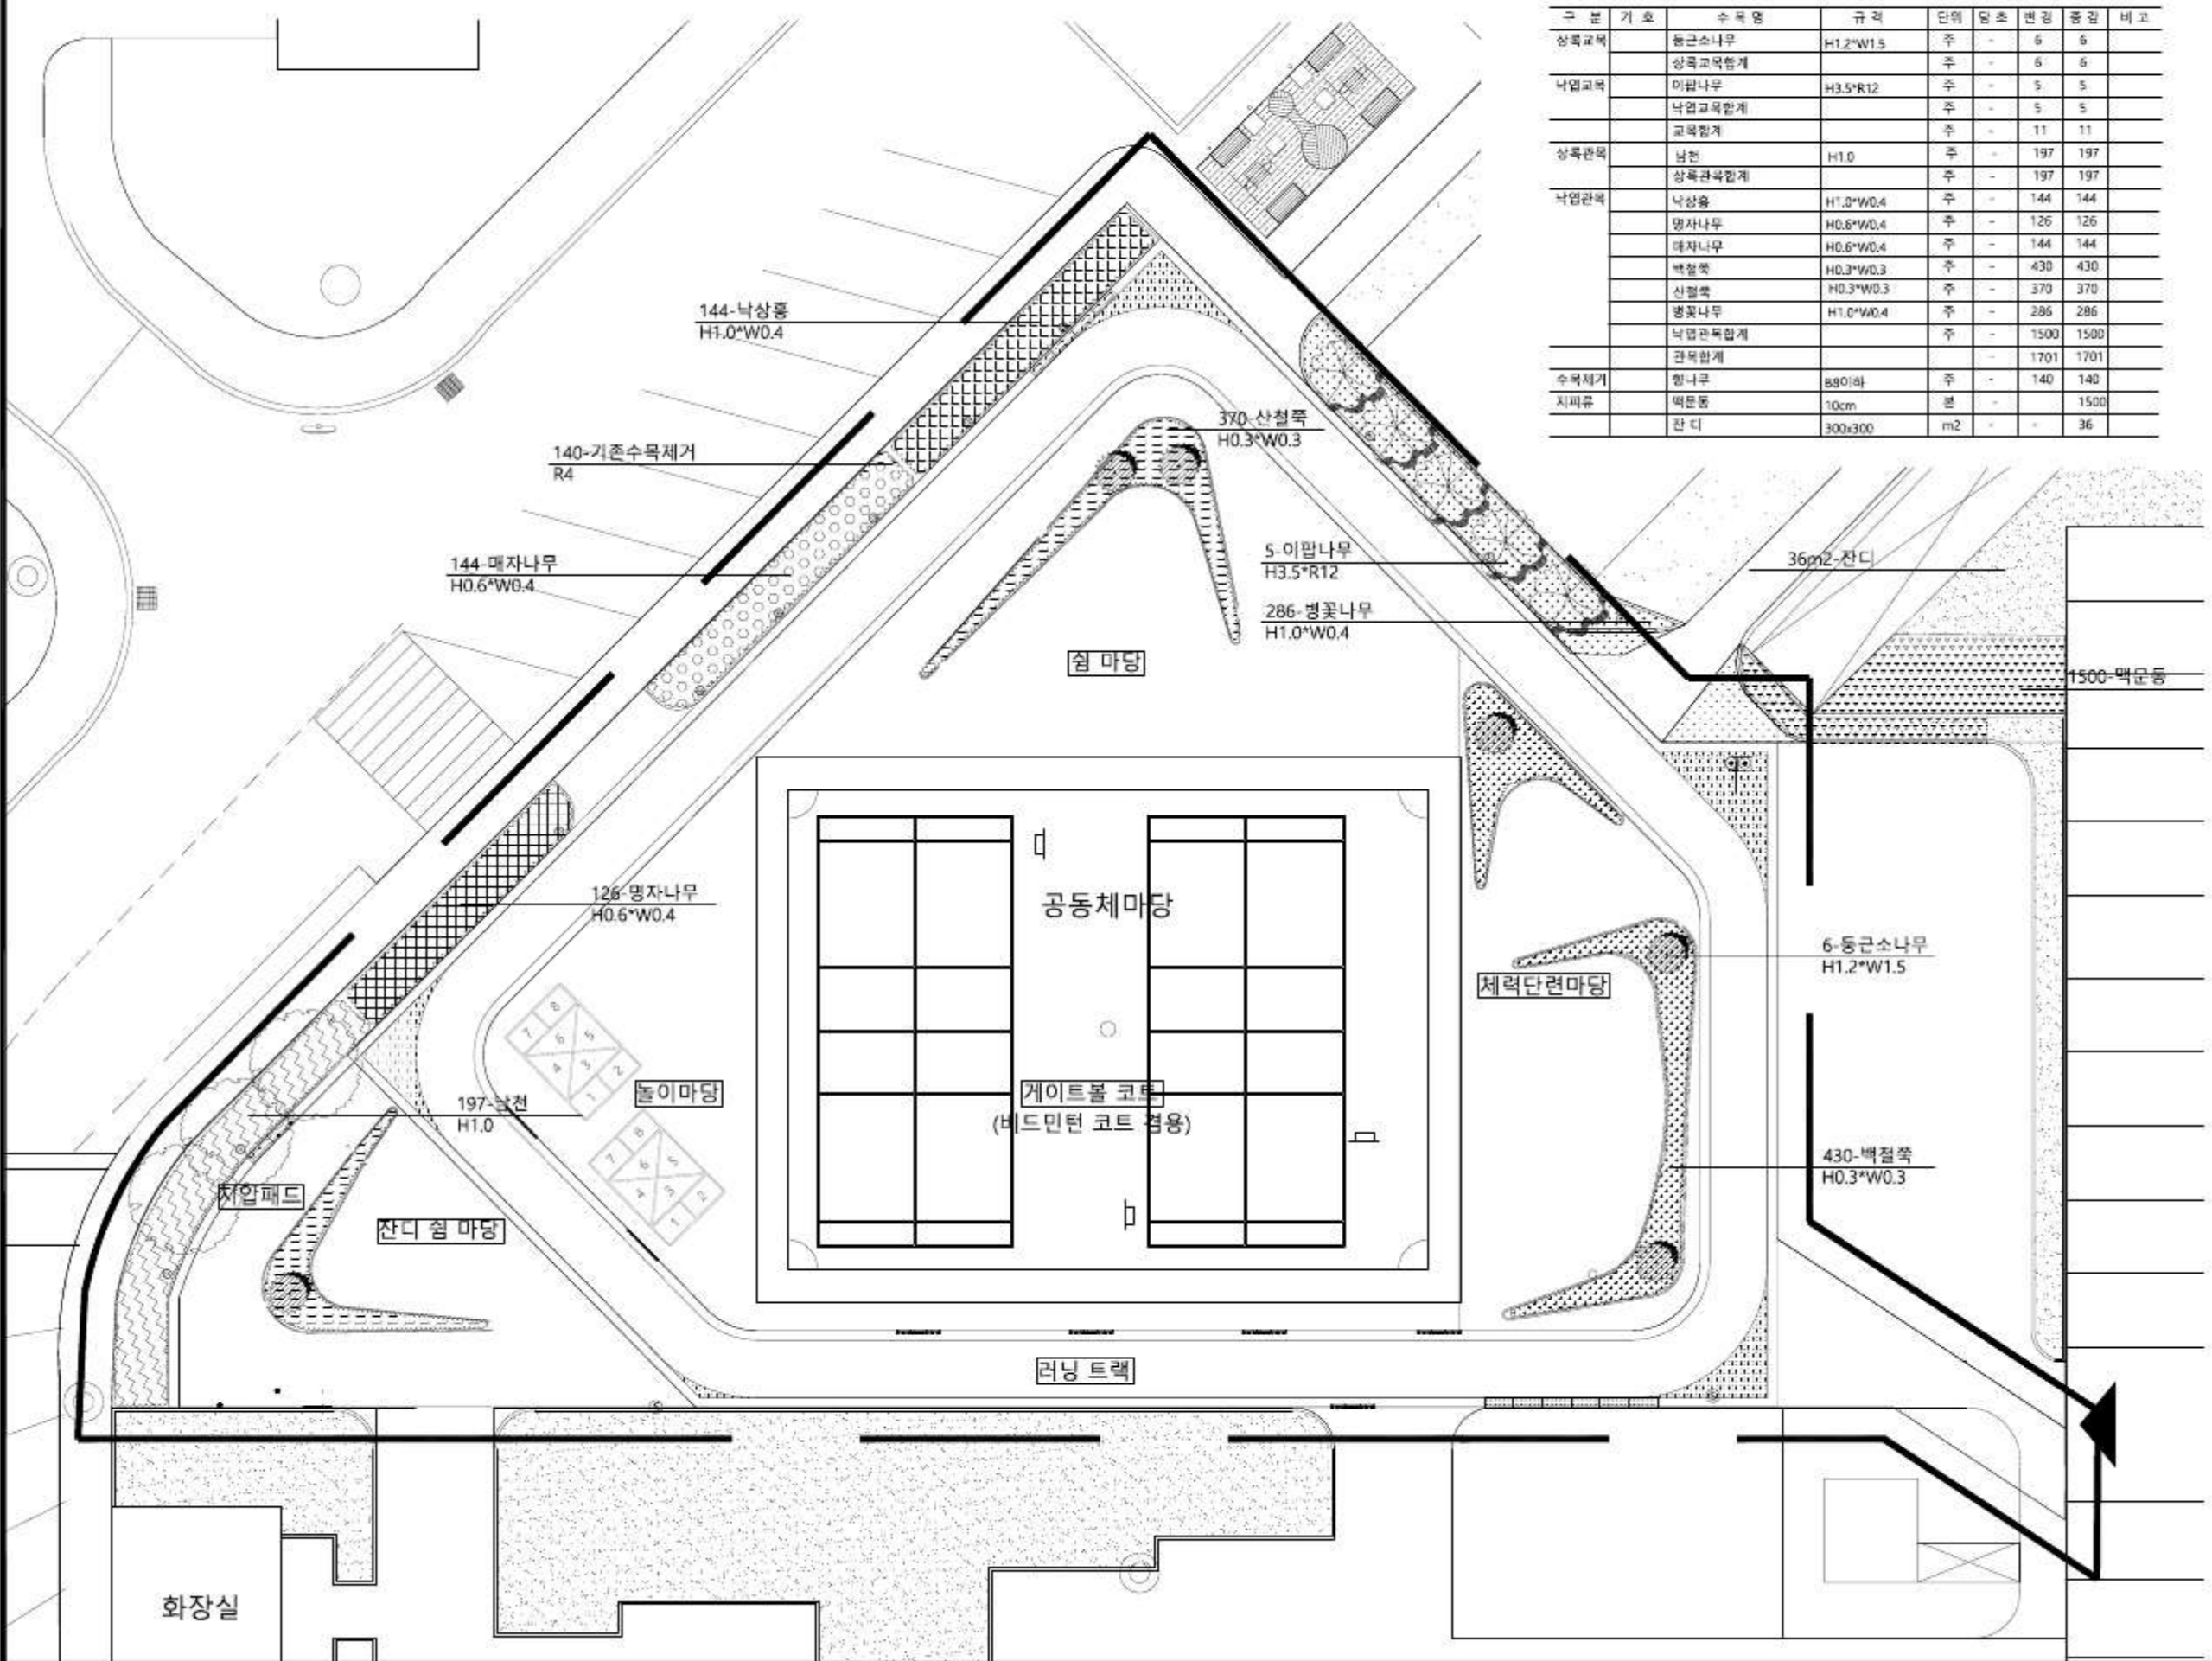

NO.	DATE	DESCRIPTION	CHE	APP

설계사무소 / DESIGN OFFICE
UTOPOS
서울시 중랑구 새문안로3길 36, 1506R

설계인명 / CONSULTANT	
주최	
주무	
주선	
주조	
주감	
주필	
주필	
주필	

도면명 / DRAWING TITLE
공동체 마당 식재 배치도

속초 / SCALE	
A1 : 100	A3 : 200
날짜 / DATE	
2019/09/30	
검核 / CHECKED	
JNI	
작성 / DRAWN	
UHY	
승인 / APPROVED	
YSH	
도면번호 / SHEET NO.	

도면번호 / DRAWING NO.	
L-109-1	
REV NO.	


*도면 내 모든 치수는 현장 실측을 우선 할것.

변경도면



■ 포장수량표

구분	기호	포장명	규격	단위	당초	변경	증감	비고
포장		인조잔디	T19	M2	640	658	18	
		익산석 (잔디돌마감)	VARIES*300*80	M2	167	167		
		익산석 드레인	900*300*80	M	144	-	-144	
		익산석 경계석	VARIES*300*80	M	1,103	-	-1,103	
		HARD-EPDM	T15	M2	227	227		
		고무칩 포장	T15	M2	131	131		
		녹지경계석	150*150	M	-	145	145	
		재료분리경계석	150*150	M	-	22	22	
		지압용 자갈		M2	18	-	-18	

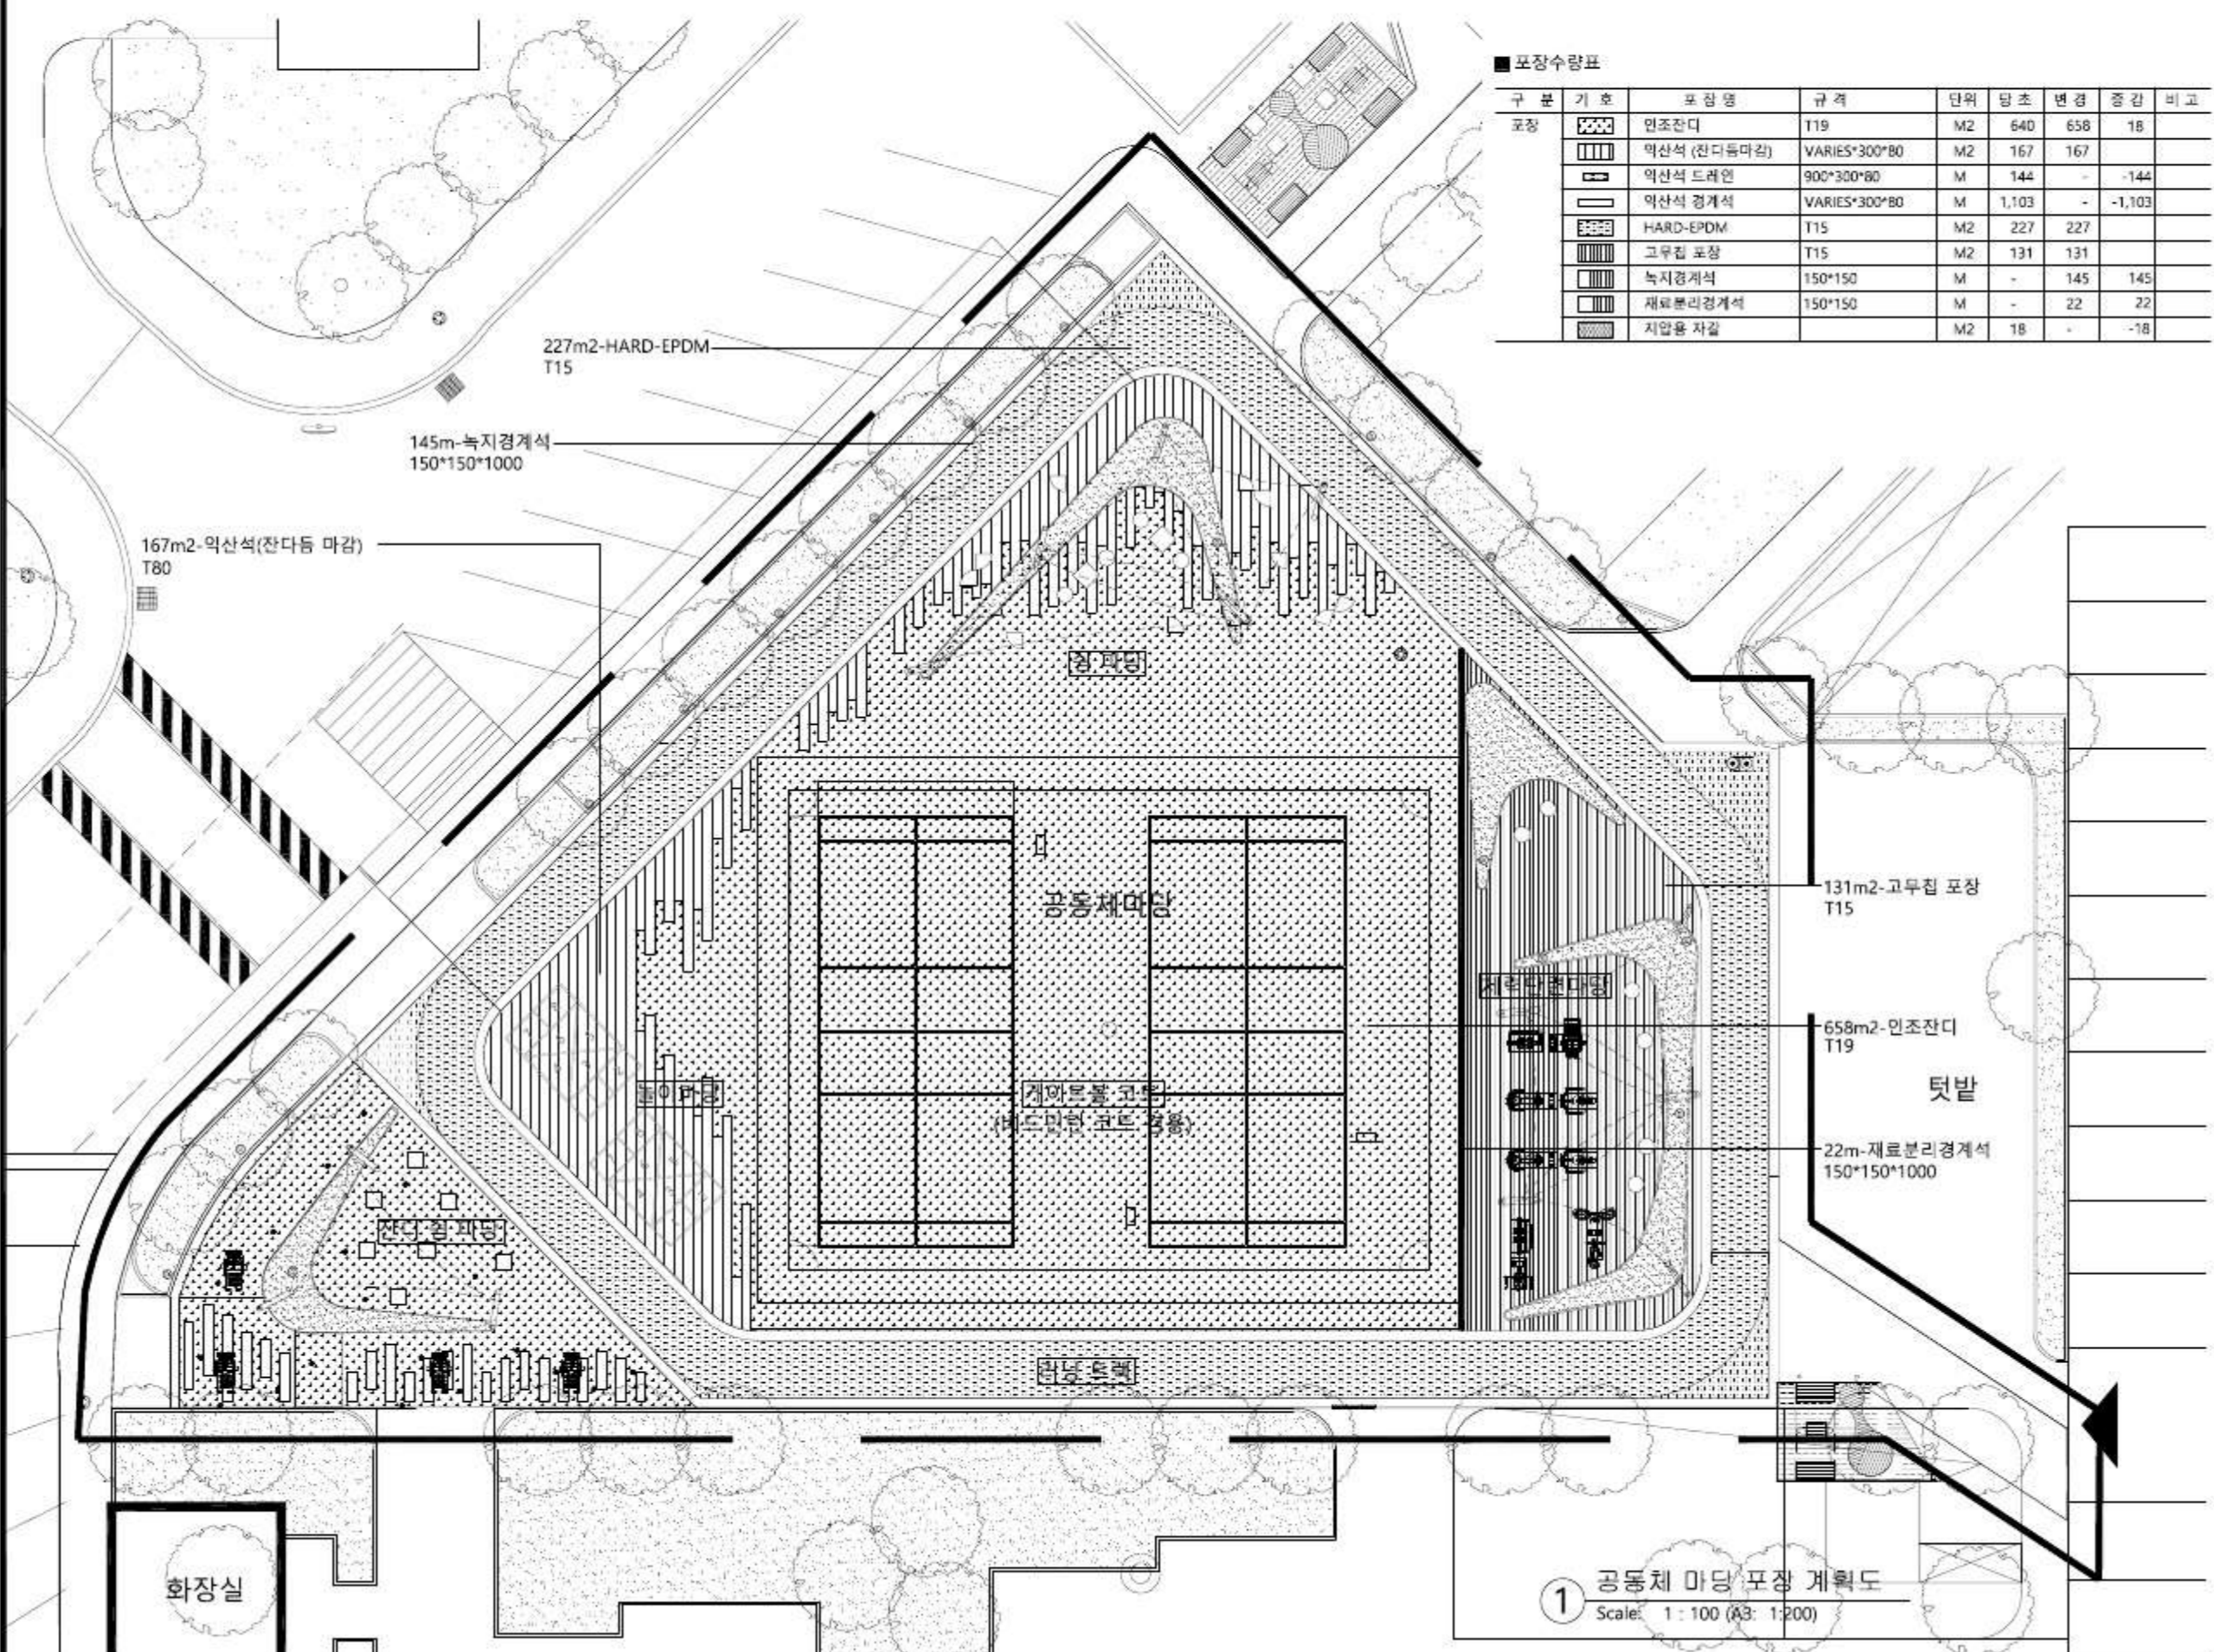

가양4단지 공간복지 환경개선
실시설계

프로젝트 코드 / PROJECT CODE
1016

설계단계 / DESIGN PHASE
실시설계

비고 / NOTE
공회 용사에서 각구조물 B, C 부부분 제외한다
(주부 SH공사에서 요청시 시공)

NO.	DATE	DESCRIPTION	CHK	APP

설계사무소 / DESIGN OFFICE

UTOPOS

서울시 중랑구 새문안로3길 36, 1506R

설계업체 / CONSULTANT

대표	
주최	
주최자명	
주최자명(가)	

도면명 / DRAWING TITLE
공동체 마당 포장 계획도

속초 / SCALE
A1 : 100 A3 : 200

날짜 / DATE
2019/09/30

검核 / CHECKED
JNI

작성 / DRAWN
UHY

승인 / APPROVED
YSH

도면번호 / SHEET NO.
L-110

1 공동체 마당 포장 계획도
Scale: 1 : 100 (A3: 1:200)

변경도면



오하

가양4단지 공간복지 환경개선
실시설계

프로젝트 코드 / PROJECT CODE
1016





설계단계 / DESIGN PHASE
실시설계

비고 / NOTE

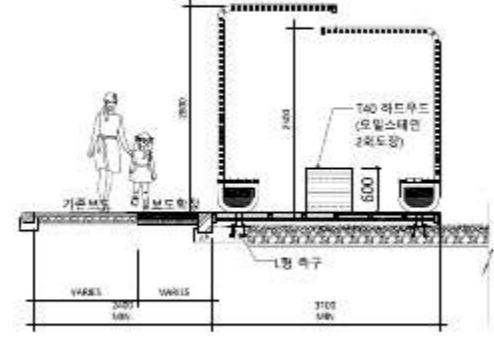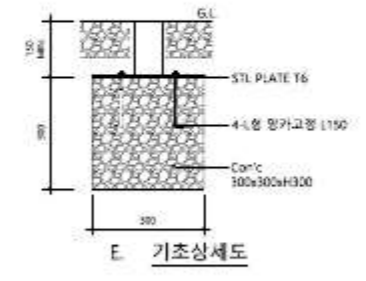

2 파클렛 단면 상세도

Scale: 1 : 10 (A3: 1:20)

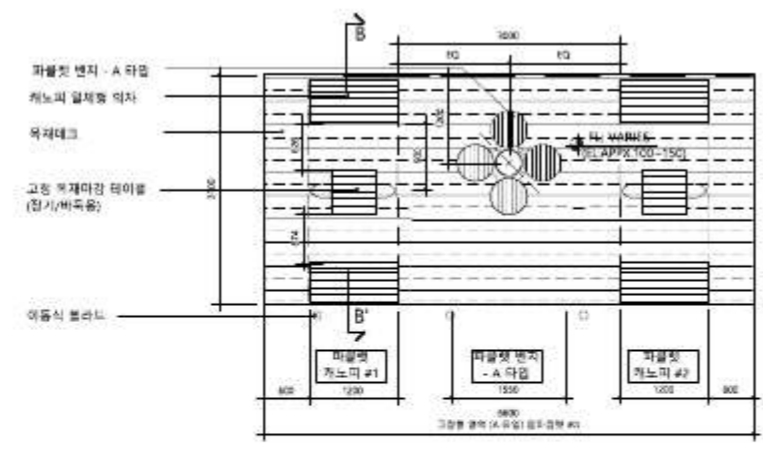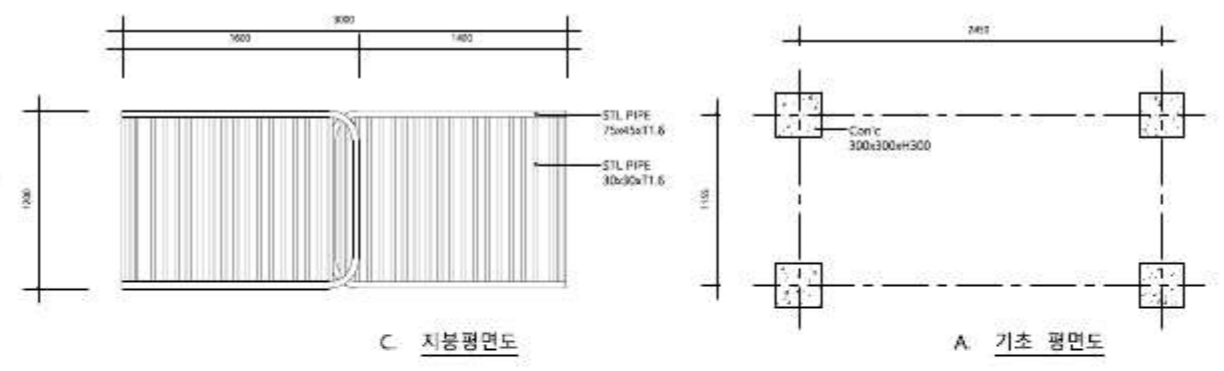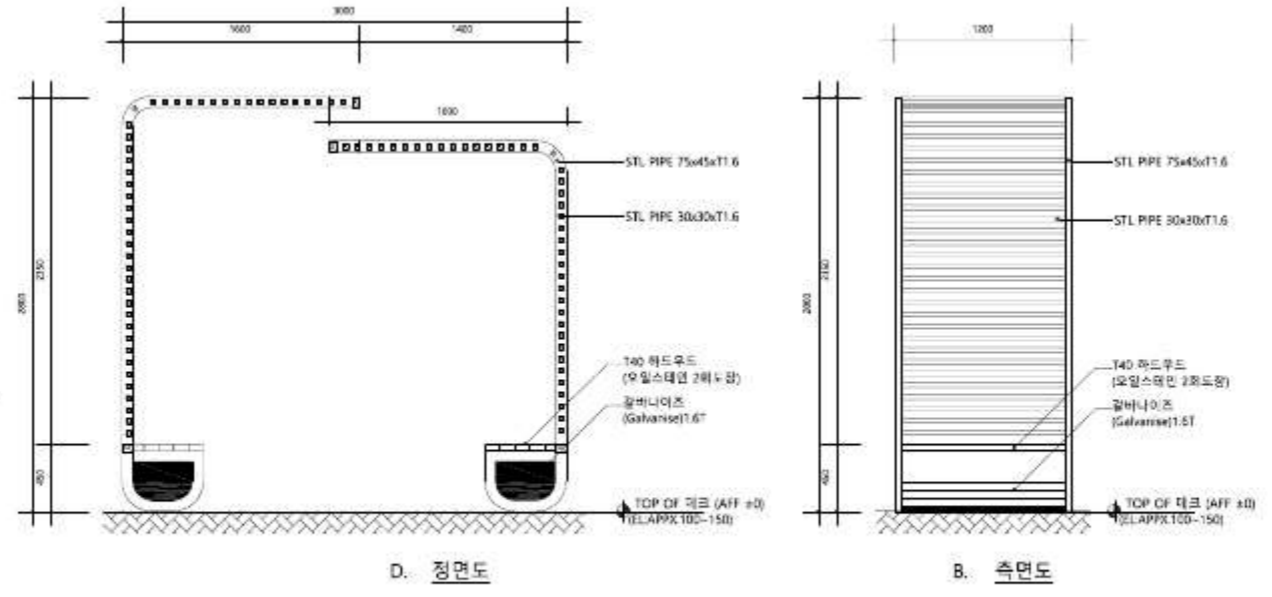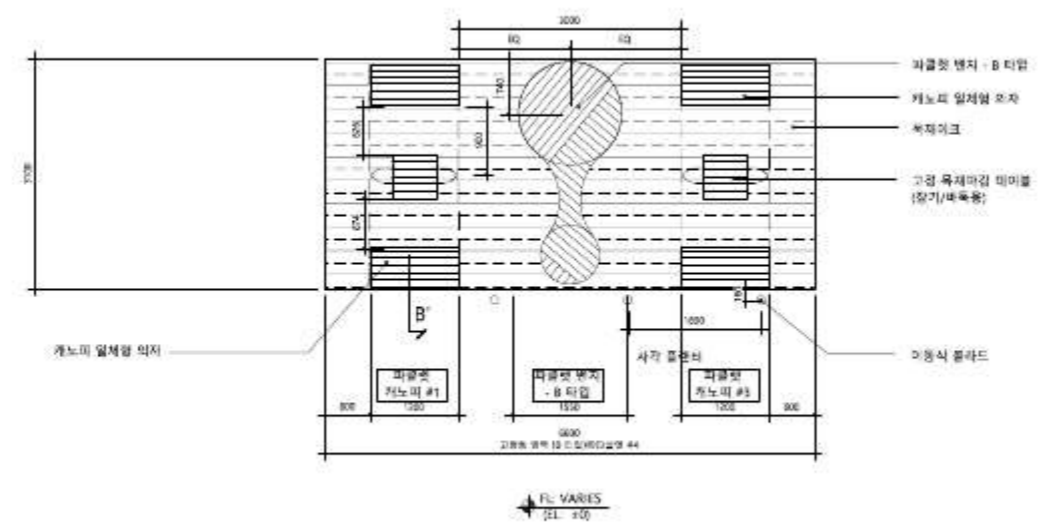

3 파클렛 캐노피 & 의자 프로토타입

Scale: 1 : 25 (A3: 1:50)

NO.	DATE	DESCRIPTION	CHE	APP
설계사무소 / DESIGN OFFICE				
UTOPOS				
서울시 중랑구 새문안로3길 36, 1506R				
설계업체 / CONSULTANT				
대표				
주최				
기안/작성				
검토/승인				
도면명 / DRAWING TITLE				
파클렛 계획도				
속초 / SCALE				
A1 : 300		A3 : 600		
날짜 / DATE		승인 / CHECKED		
2019/09/30		JNI		
작성 / DRAWN		승인 / APPROVED		
UHY		YSH		
도면번호 / SHEET NO				
도면번호 / DRAWING NO				REV NO
L-112				

*도면 내 모든 치수는 현장 실측을 우선 할것.

변경도면


■ (기존) 우배수 수량표

구분	기호	시설명	규격	단위	수량
우배수	○	(기존) 우수 맨홀	φ1200	개소	(13)
	●	(기존) 우수 맨홀	φ900	개소	(49)
	→	(기존) 우수관	φ450, φ600, φ700, φ1,000	M	(1,185), (214), (298), (19)
	—	(기존) 연결관	φ150, φ250, φ250	M	
	☒	(기존) 집수정	CB 600*600*1,500 CC 400*500*800	개소	(1) (9)
	☐	(기존) 빗물받이 집수정	PE 제품	개소	(100)

위 우배수 수량표의 (기존) 수량은 가양4단지 전체의 수량을 나타낸다.

■ 우배수 수량표

구분	기호	시설명	규격	단위	당초	변경	증감	비고
우배수	○	철거/보완 (기존) 우수맨홀	φ1200	개소	1	1	1	
	→	철거/보완 (기존) 우수관	φ450, φ600, φ700, φ1,000	M	2	2	2	
	—	철거/보완 (기존) 연결관	φ150, φ250, φ250	M	9	9	9	
	☒	철거/보완 (기존) 집수정	-	개소	1	1	1	
	⊙	신설/보완- 우수맨홀	φ1200	개소	1	0	-1	
	—	신설/보완- 연결관	기존(PE)와 동일 혹은 상급제품	M	9	59.3	50.3	
	☒	신설- 집수정	510*410*600	개소	1	1		
	—	원형수로관	W200	M	-	110.5	110.5	
	☒	원형수로관집수정	W200	개소	-	4	4	
	☐	익산석 드레인	900*300*80	M	144	-	-144	

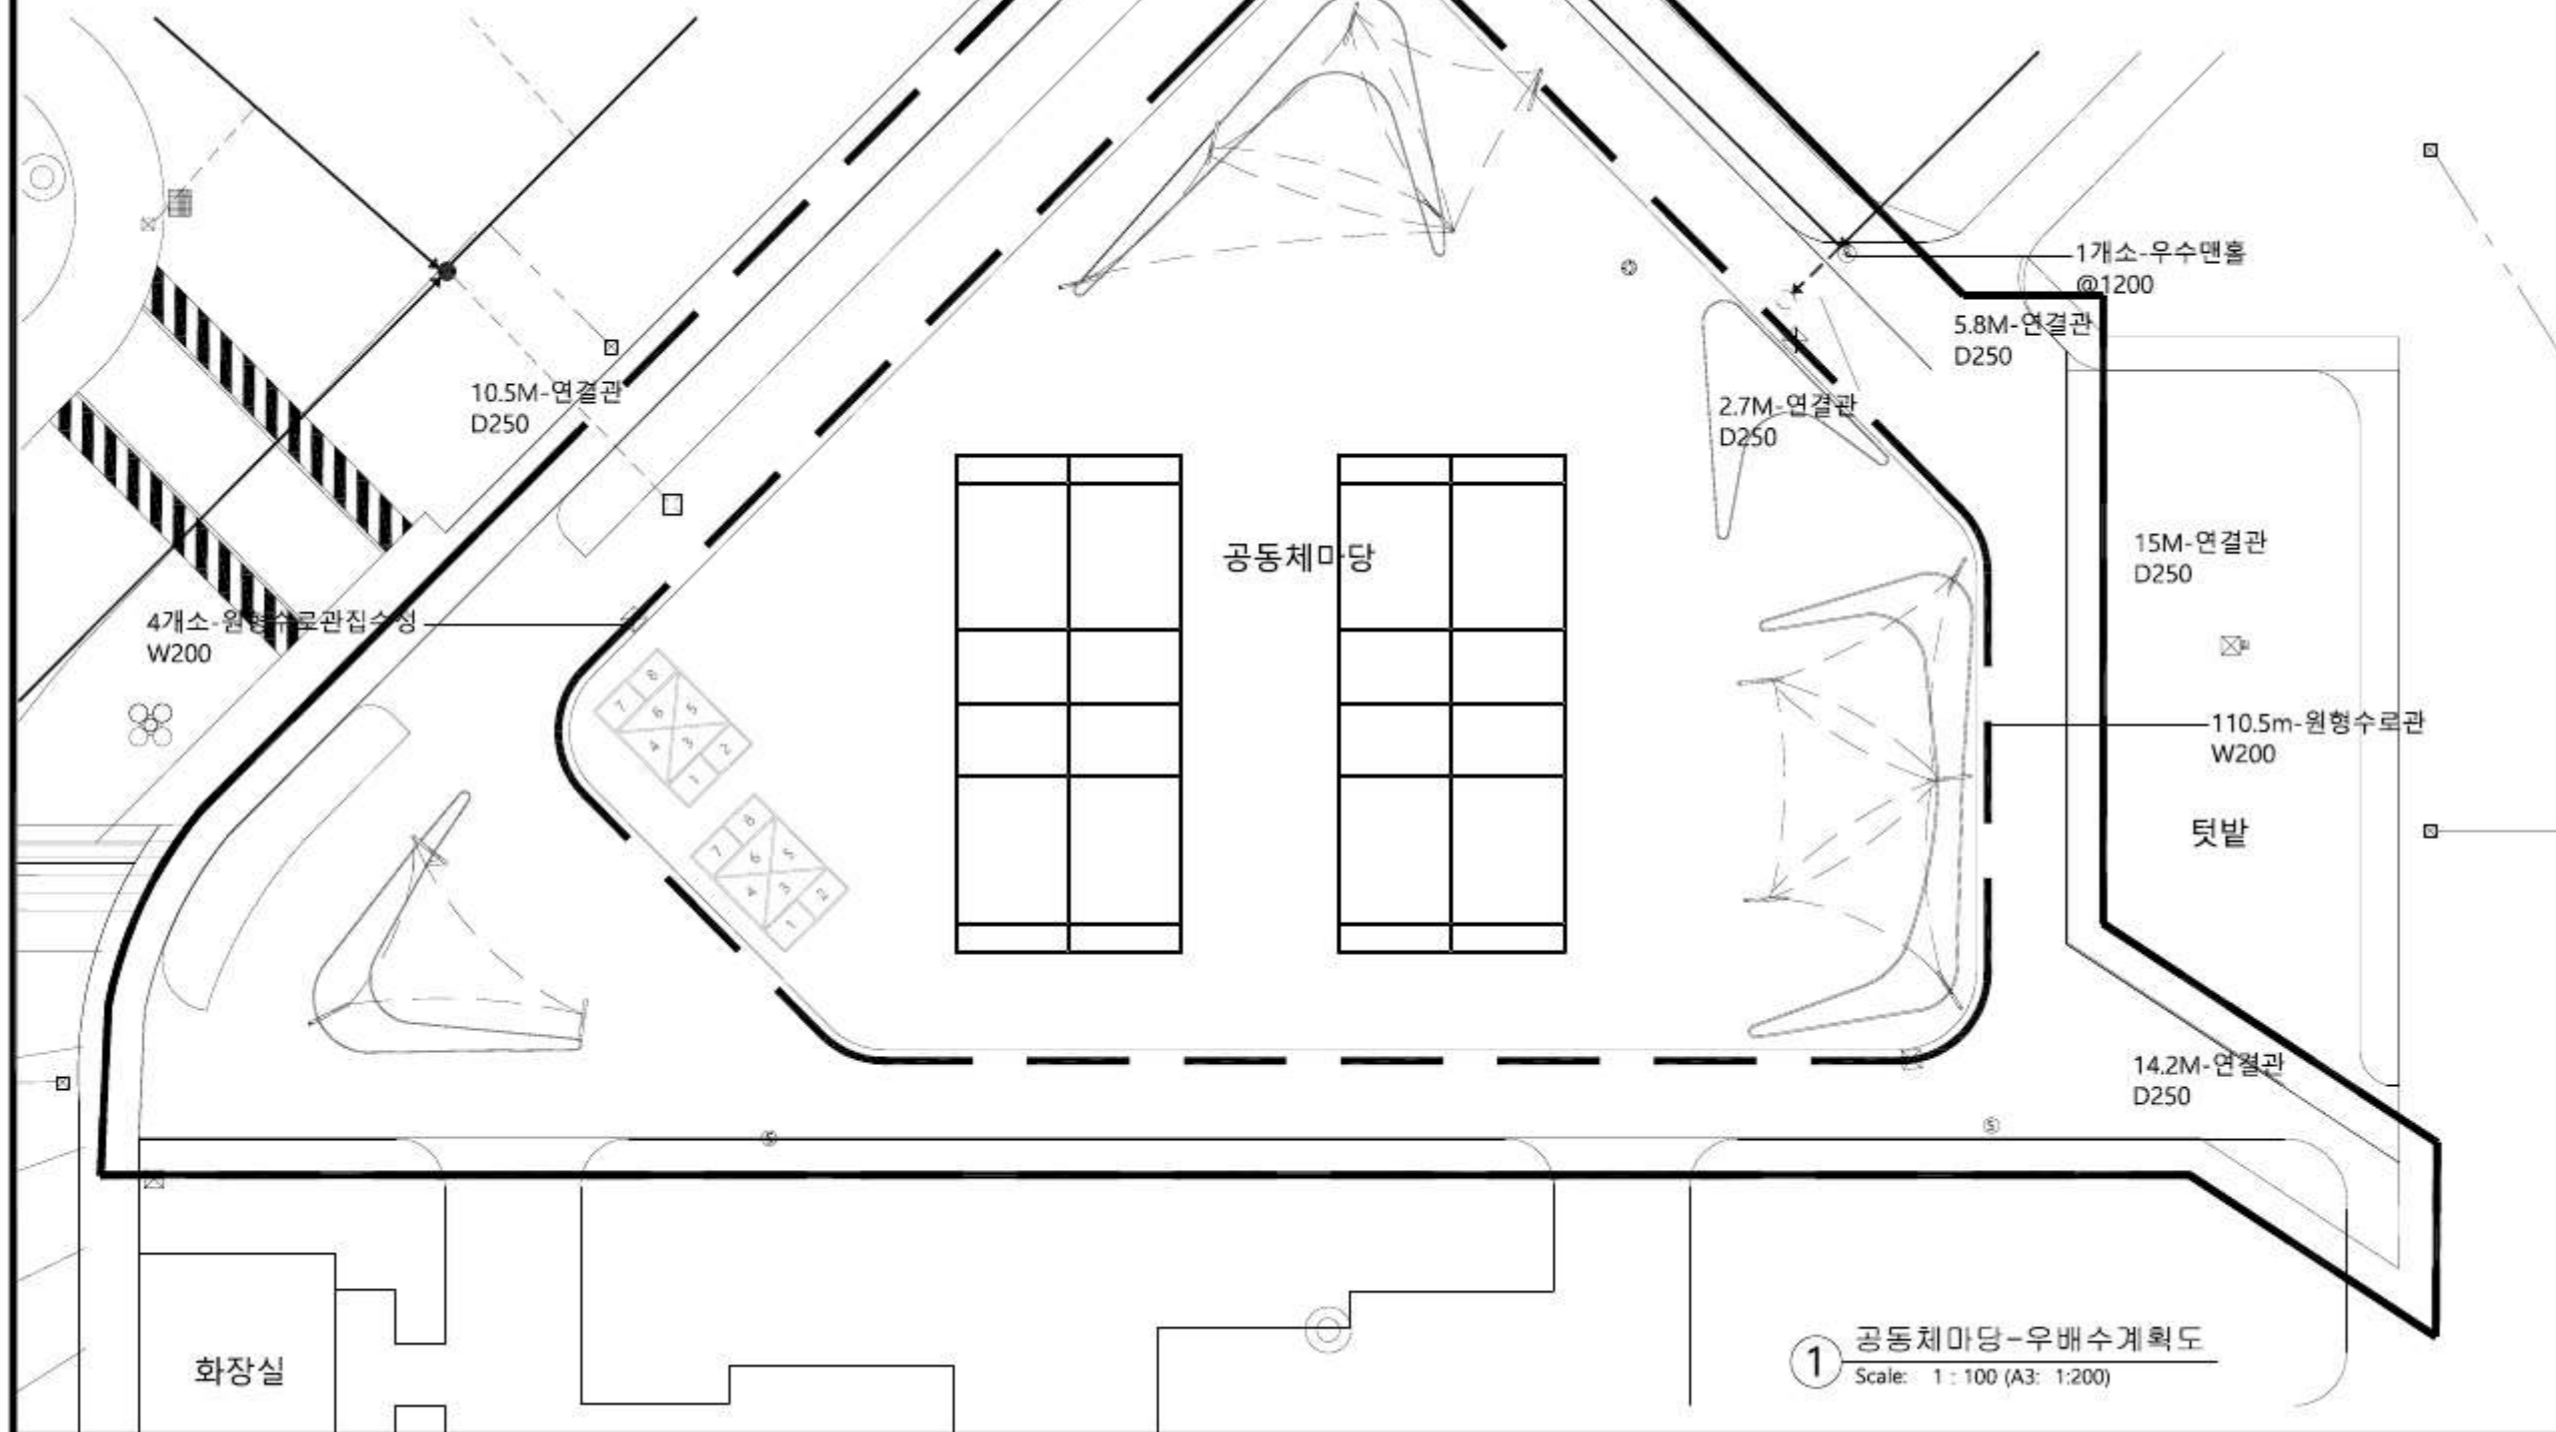

1 공동체마당-우배수계획도
Scale: 1 : 100 (A3: 1:200)

SH

가양4단지 공간복지 환경개선
실시설계

프로젝트 코드 / PROJECT CODE
1016

설계단계 / DESIGN PHASE
실시설계

비고 / NOTE

DATE	DESCRIPTION	CHE	APP

설계사무소 / DESIGN OFFICE
UTOPOS
서울시 중랑구 새문나루3길 36, 1506R

설계인력 / CONSULTANT	
주최	

도면명 / DRAWING TITLE
공동체마당 우배수 계획도

속초 / SCALE
A1 : 100 A3 : 200

날짜 / DATE 2019/09/30 승인 / CHECKED JNI


작성 / DRAWN UHY 승인 / APPROVED YSH

도면번호 / SHEET NO

도면번호 / DRAWING NO REV NO
L-116

비고 / NOTE


NO.	DATE	DESCRIPTION	CHE	APP

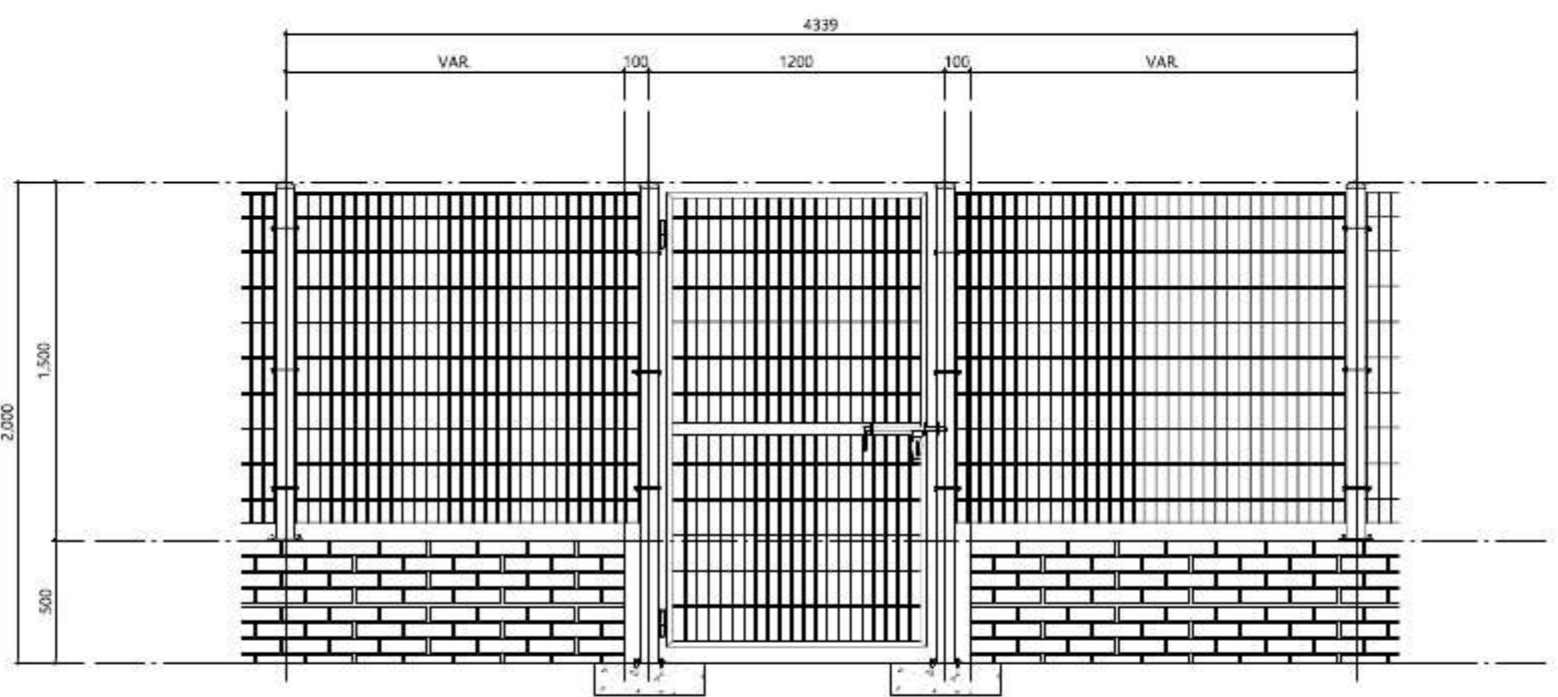


재료표 1DOOR 당

품명	규격	단위	수량	비고
주주	φ76.3*2.0T	M	3.9	분체도장
주주캡	φ76.3	EA	2	분체도장
패쉬판	φ5*50*150	M ²	2	분체도장
문틀프레임	50*25*1.6T	M	6.8	분체도장
정첩	55*42	EA	2	분체도장
빗장	φ18*300*100	EA	1	분체도장
빗장고리	φ19	EA	3	분체도장
빗장손잡이			1	분체도장
양카판	140*140*4T	EA	2	분체도장
양카&N	φ9*75		8	분체도장


1 DOOR 상세도
Scale: 1 / 30

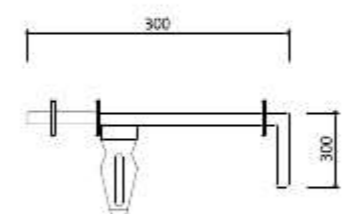

빗장/고리 상세도

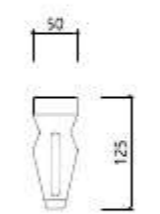



손잡이 상세도

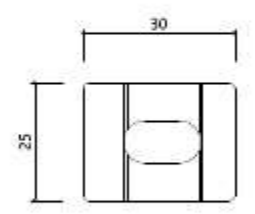


U-BAND 디테일




문틀프레임 상세도

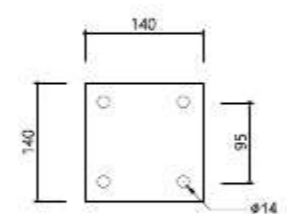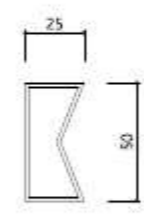


양카판 상세도

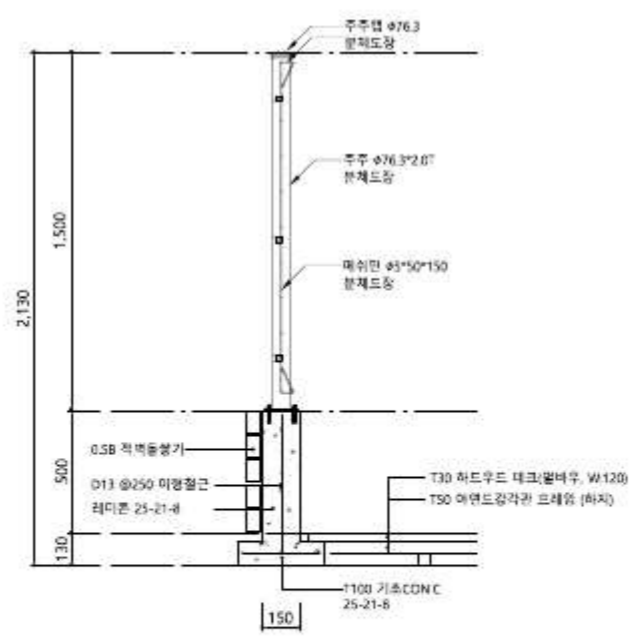

2 부분단면도-1
Scale: 1 / 30

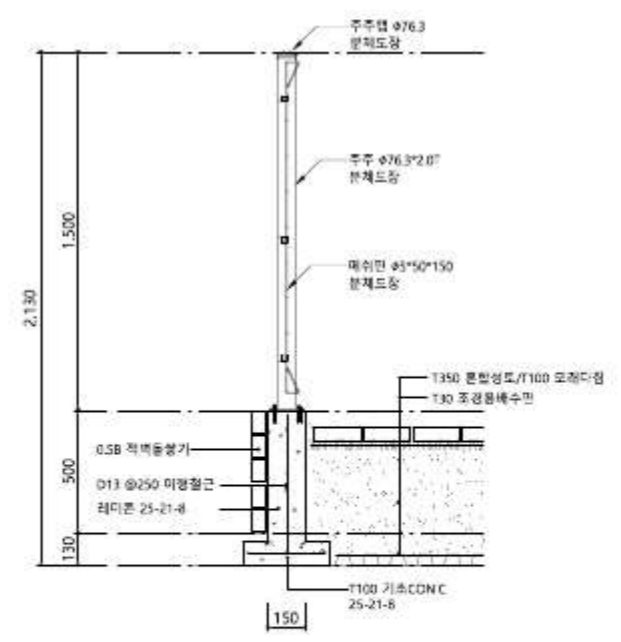

3 부분단면도-2
Scale: 1 / 30

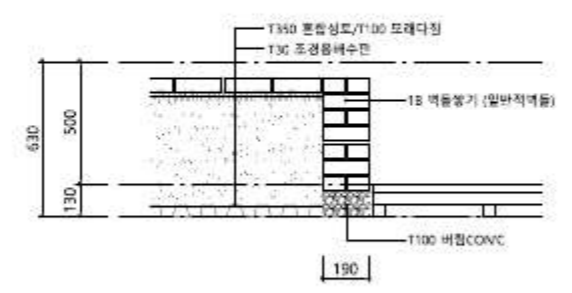

4 부분단면도-3
Scale: 1 / 30

NO.	DATE	DESCRIPTION	CHE	APP

설계사무소 / DESIGN OFFICE

UTOPOS
서울시 중랑구 새문안로3길 36, 1506R

설계업체 / CONSULTANT


도면명 / DRAWING TITLE

덧발 팬스 상세도

속초 / SCALE

A1 :15 A3 :30

날짜 / DATE

2019/09/17

승인 / CHECKED

JNI

작성 / DRAWN

UHY

승인 / APPROVED

YSH

도면번호 / SHEET NO

도면번호 / DRAWING NO

L-218

REV NO

