


빗물받이 확대개량 조사현황


□ 공사명: 2020년 관내하수구조물보수공사(연간단가)

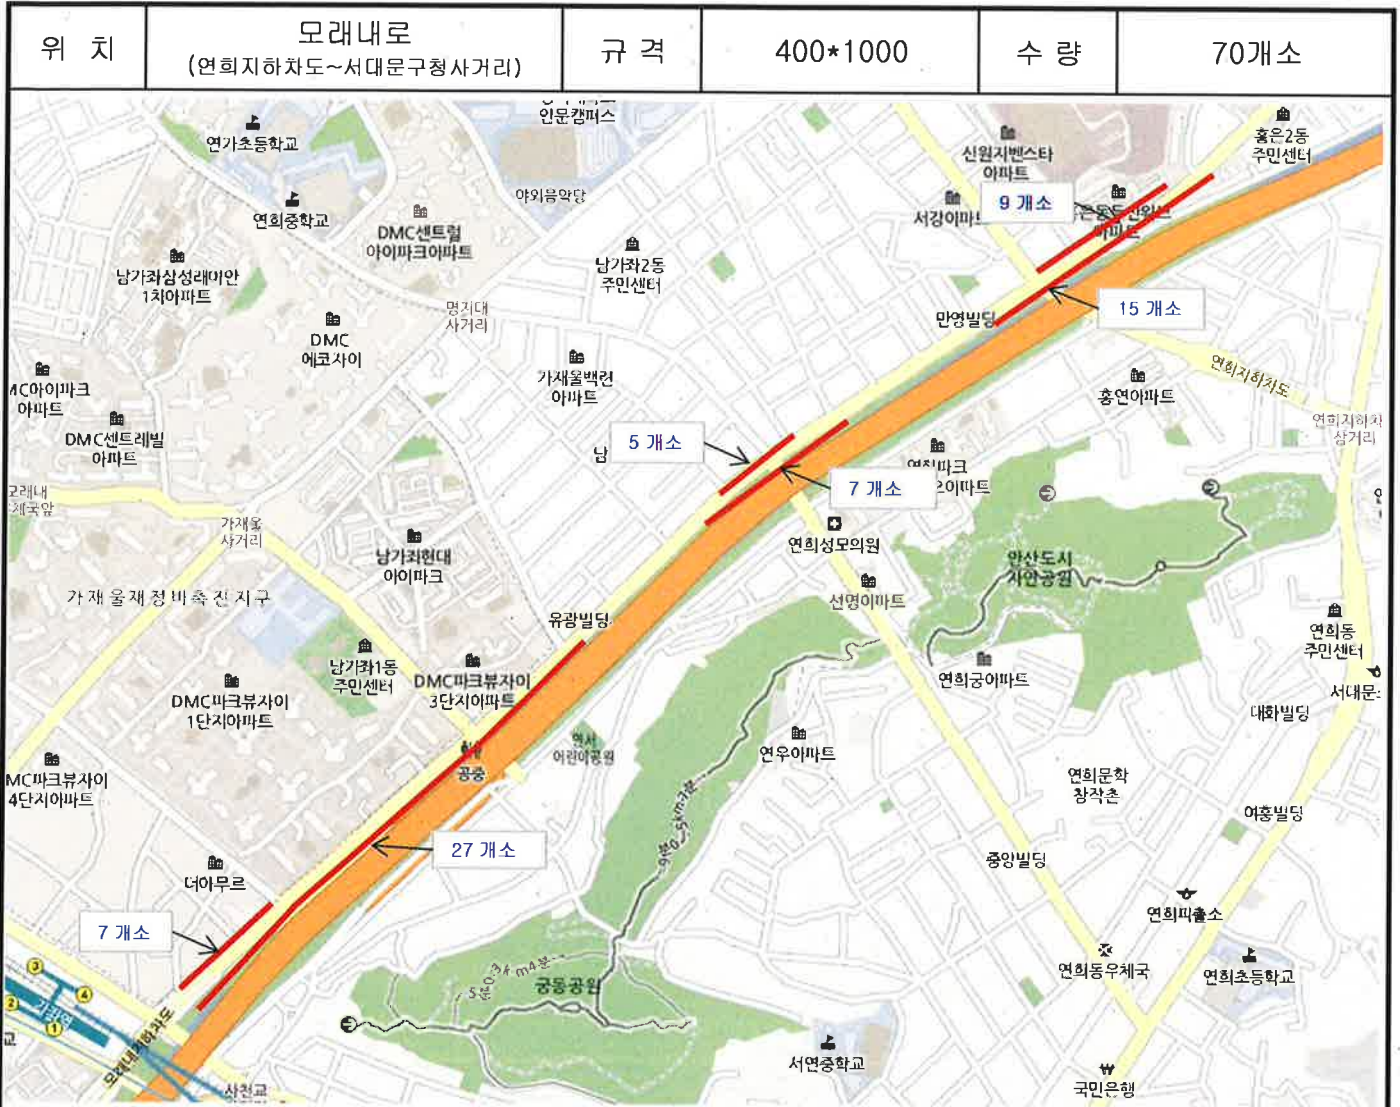

빗물받이 확대개량 조사현황

□ 공사명: 2020년 관내하수구조물보수공사(연간단가)

위 치	세검정로	규 격	400*1000	수 량	91 개소
-----	------	-----	----------	-----	-------

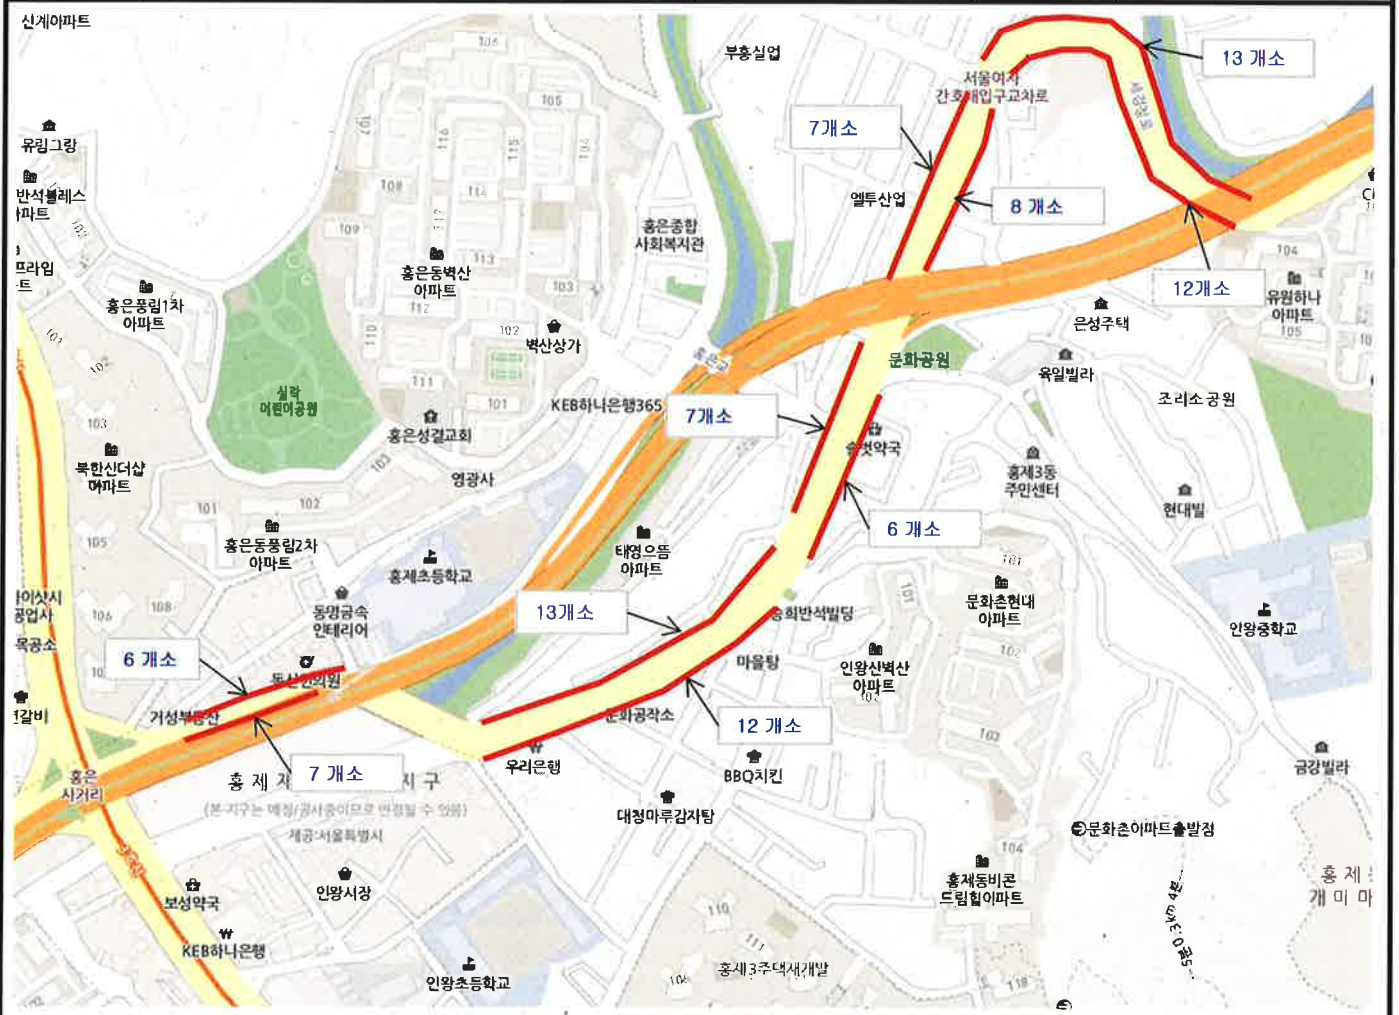

빗물받이 확대개량 조사현황


□ 공사명: 2020년 관내하수구조물보수공사(연간단가)



빗물받이 확대개량 조사현황

□ 공사명: 2020년 관내하수구조물보수공사(연간단가)


위 치	가좌로,모래내로	규 격	400*1000	수 량	34 개소
-----	----------	-----	----------	-----	-------

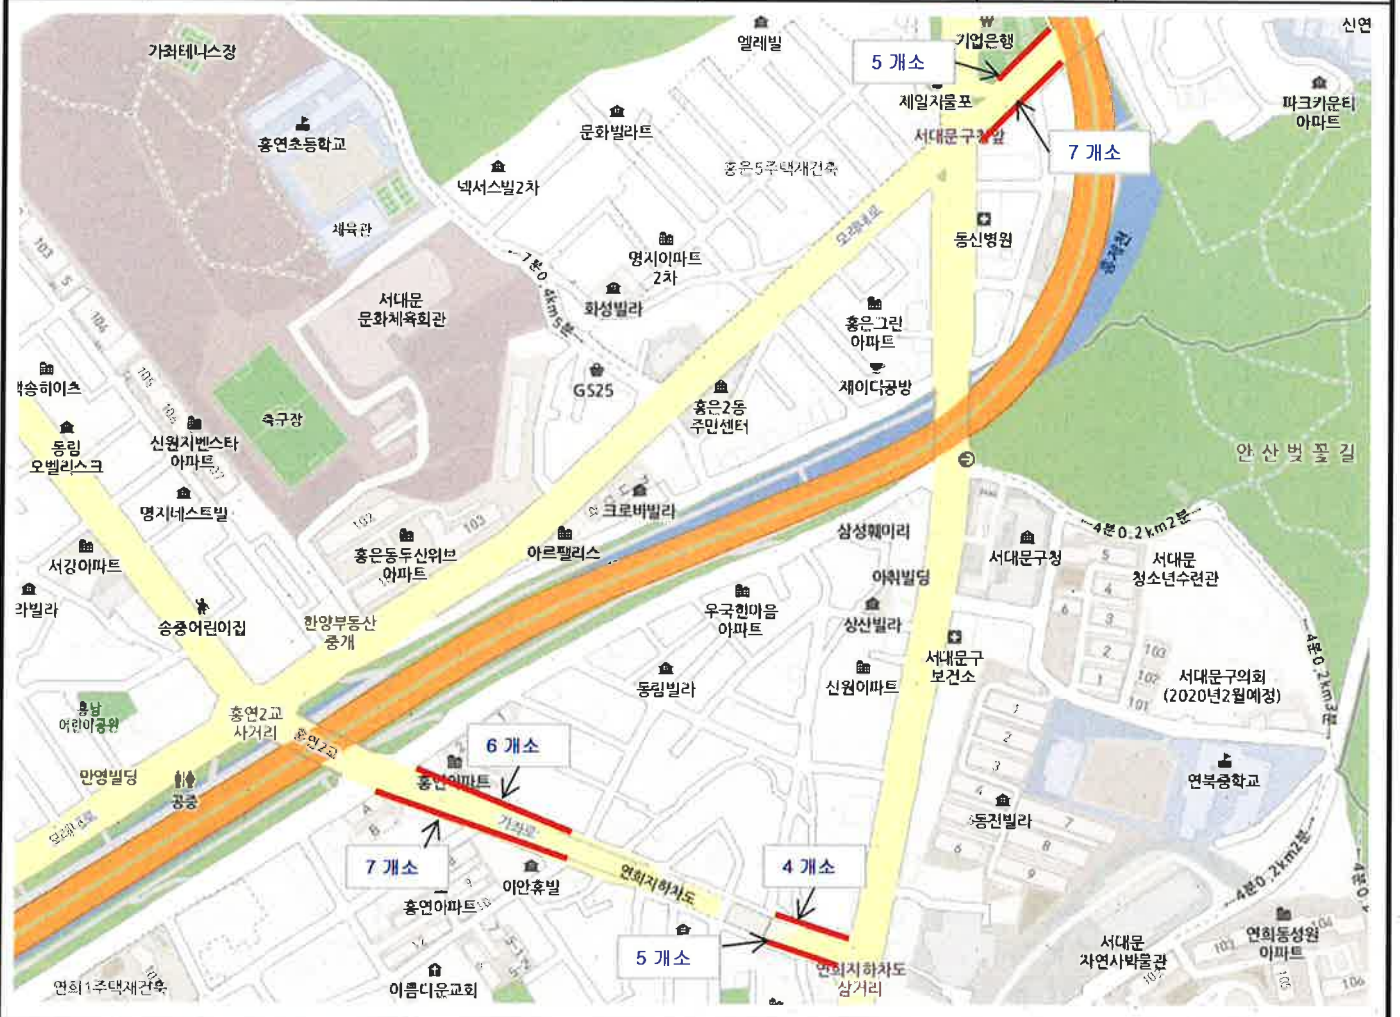

하수관로 조사현황

□ 공사명: 2020년 관내하수구조물보수공사(연간단가)


위 치	연희동 6-24~17 주변	규 격	D600mm	수 량	85.0m
-----	----------------	-----	--------	-----	-------

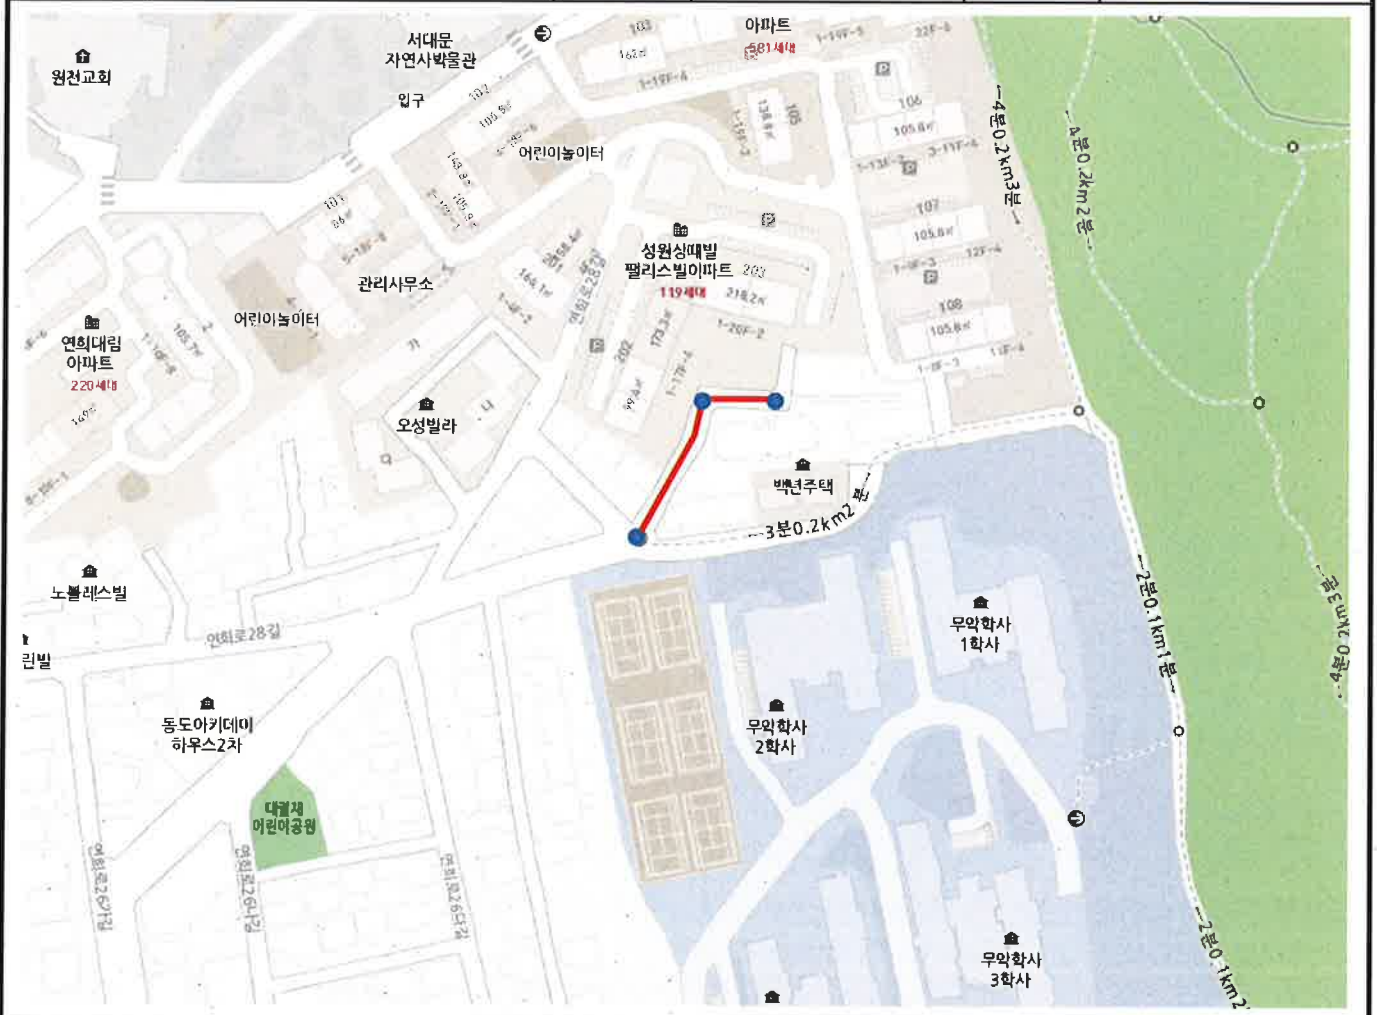

하수관로 조사현황

□ 공사명: 2020년 관내하수구조물보수공사(연간단가)

위 치	홍제동 312-122 주변	규 격	D450mm	수 량	65.0m
-----	----------------	-----	--------	-----	-------

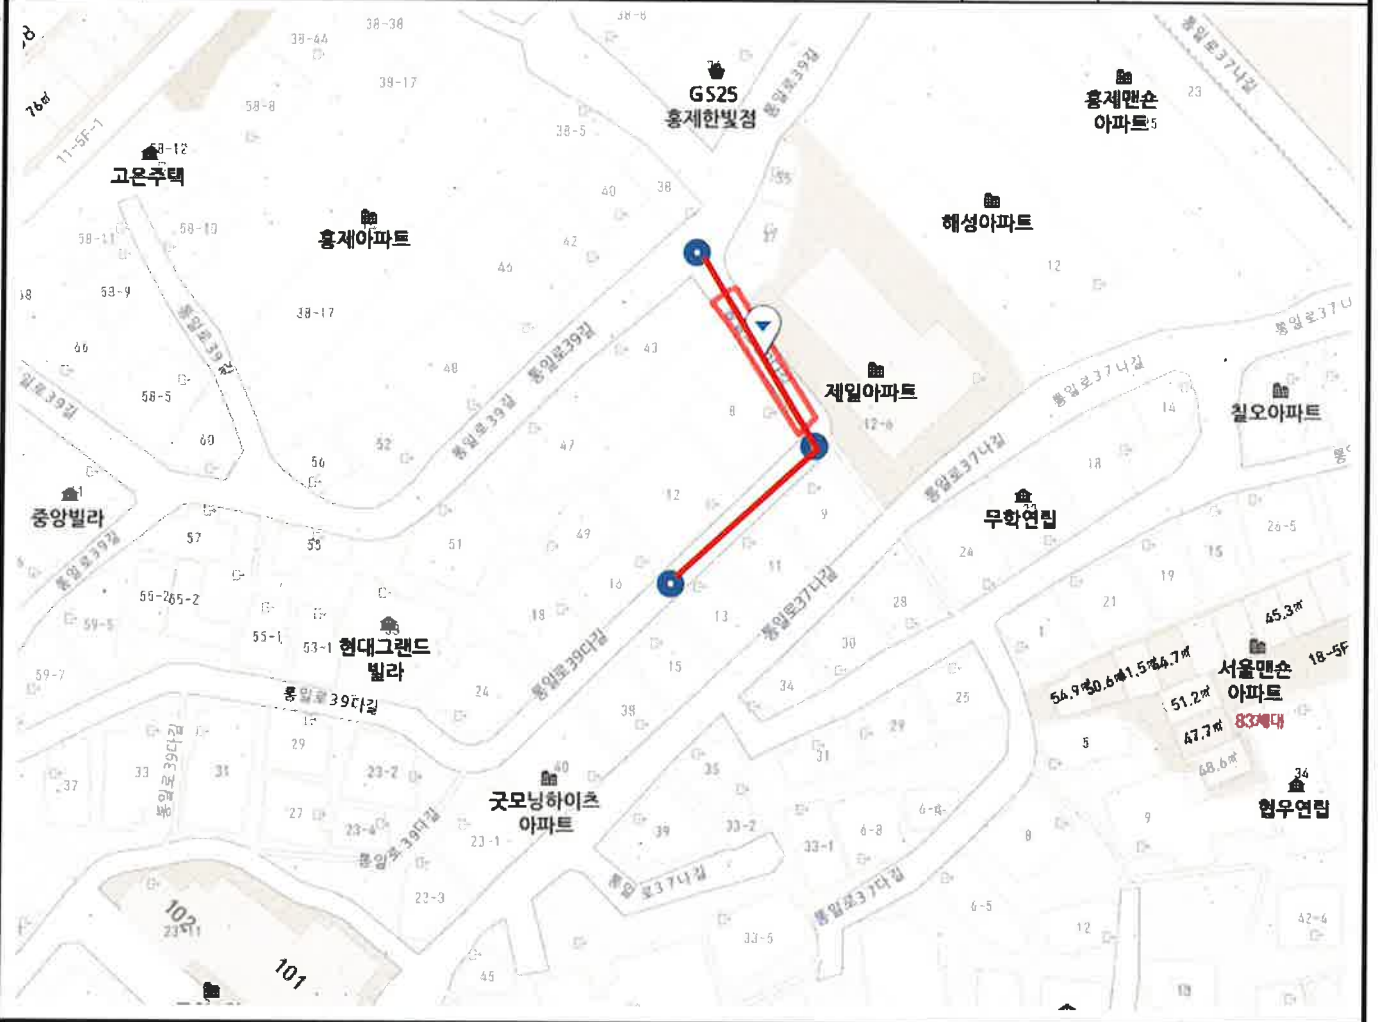

횡단빗물받이 조사현황


□ 공사명: 2020년 관내하수구조물보수공사(연간단가)



횡단빗물받이 조사현황

□ 공사명: 2020년 관내하수구조물보수공사(연간단가)


위 치	연희동(안산,공동공원)	규 격	B=0.4	수 량	10 개소
-----	--------------	-----	-------	-----	-------

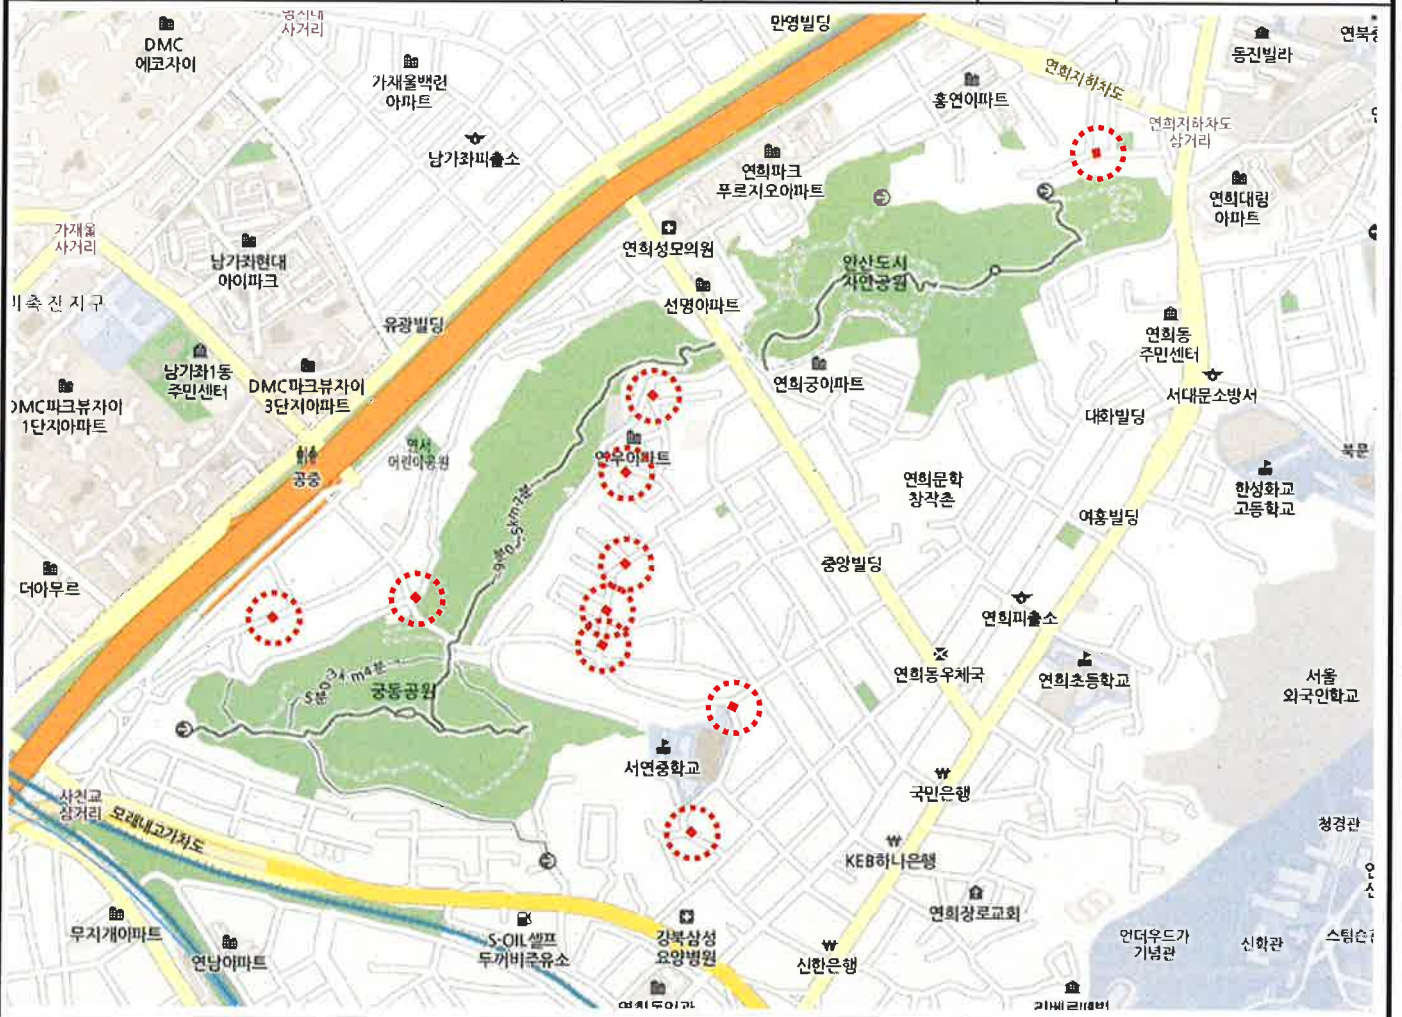

빗물받이 확대개량 조사현황

□ 공사명: 2020년 관내하수구조물보수공사(연간단가)


위 치	모래내로 (서대문구청사거리~홍제삼거리)	규 격	400*1000	수 량	35개소
-----	--------------------------	-----	----------	-----	------

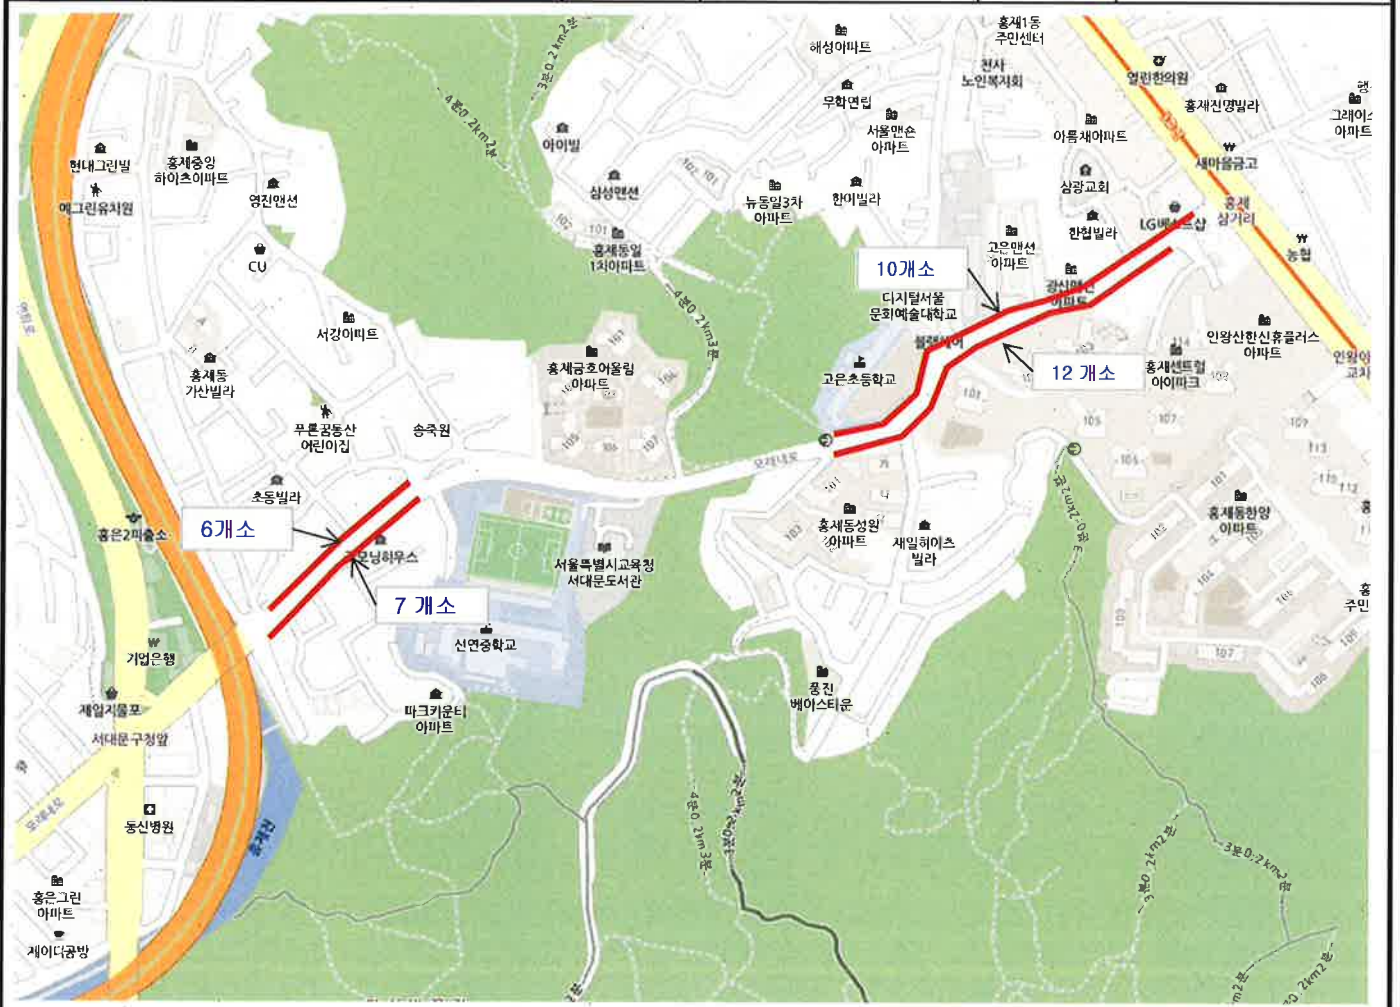

빗물받이 확대개량 조사현황

□ 공사명: 2020년 관내하수구조물보수공사(연간단가)



위 치	가좌로 (흥은교사거리~충암교삼거리)	규 격	400*1000	수 량	24 개소
-----	------------------------	-----	----------	-----	-------

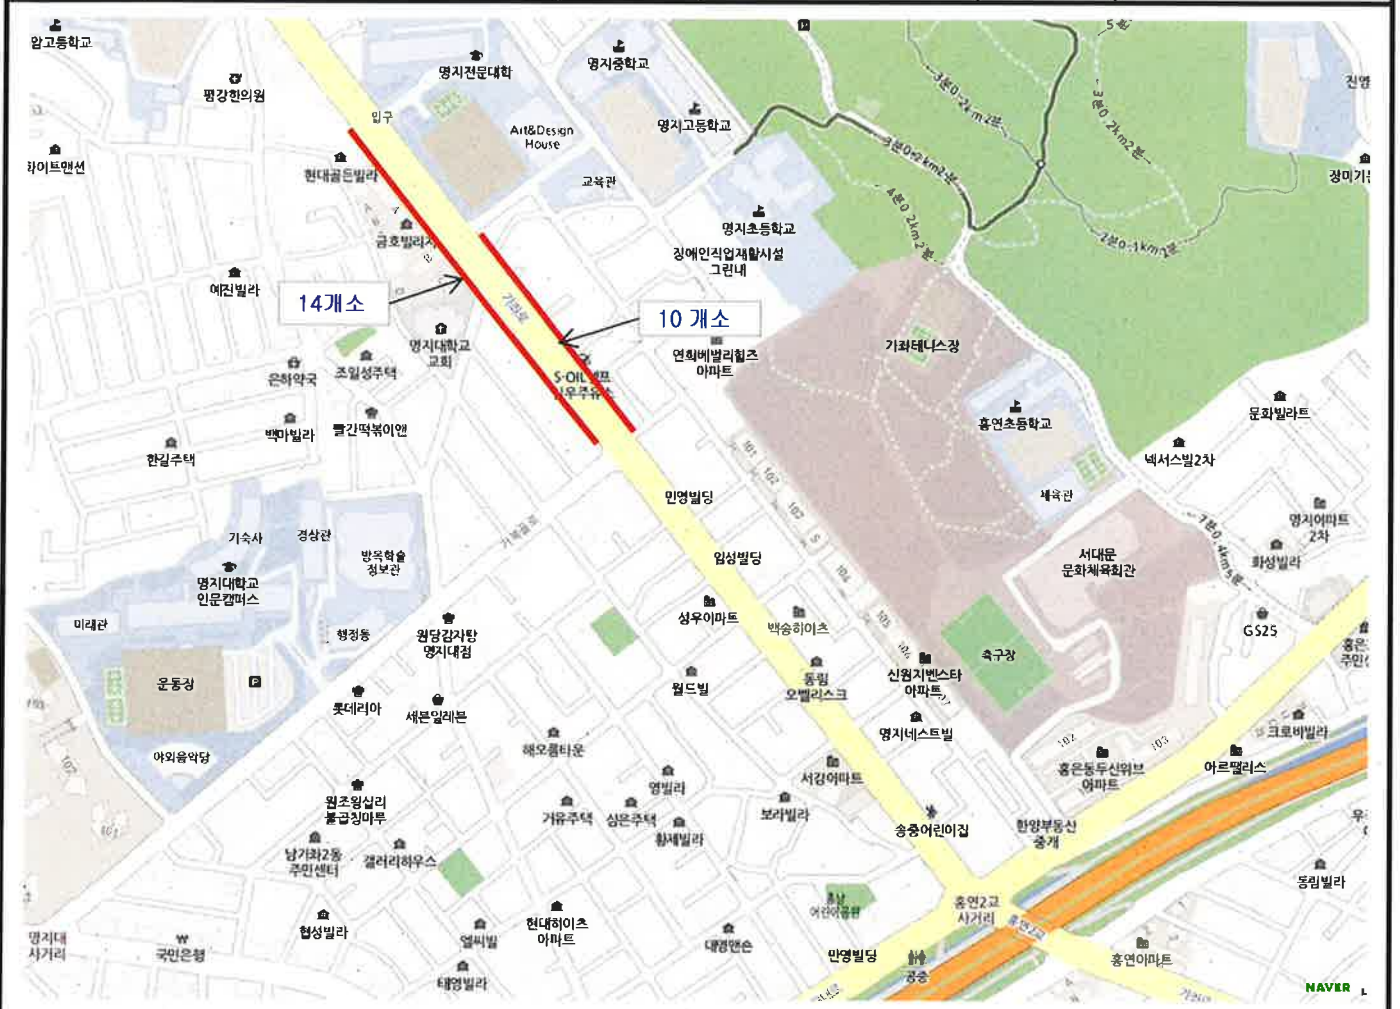

빗물받이 확대개량 조사현황

□ 공사명: 2020년 관내하수구조물보수공사(연간단가)

위 치	독립문로	규 격	400*1000	수 량	91 개소
-----	------	-----	----------	-----	-------

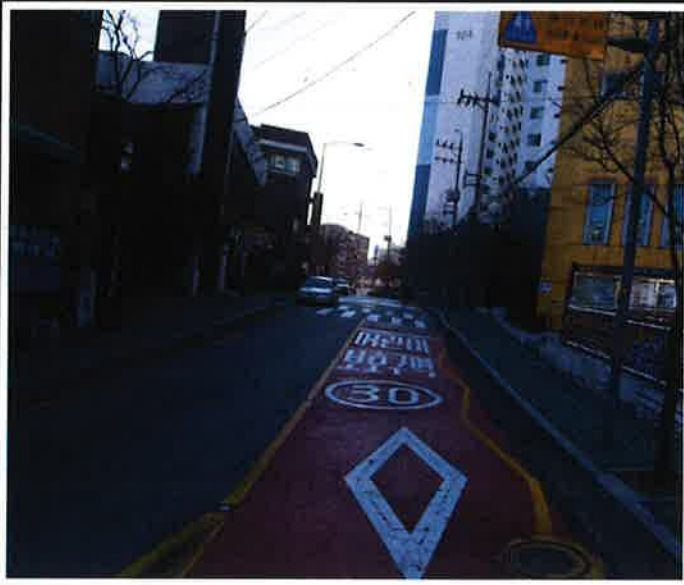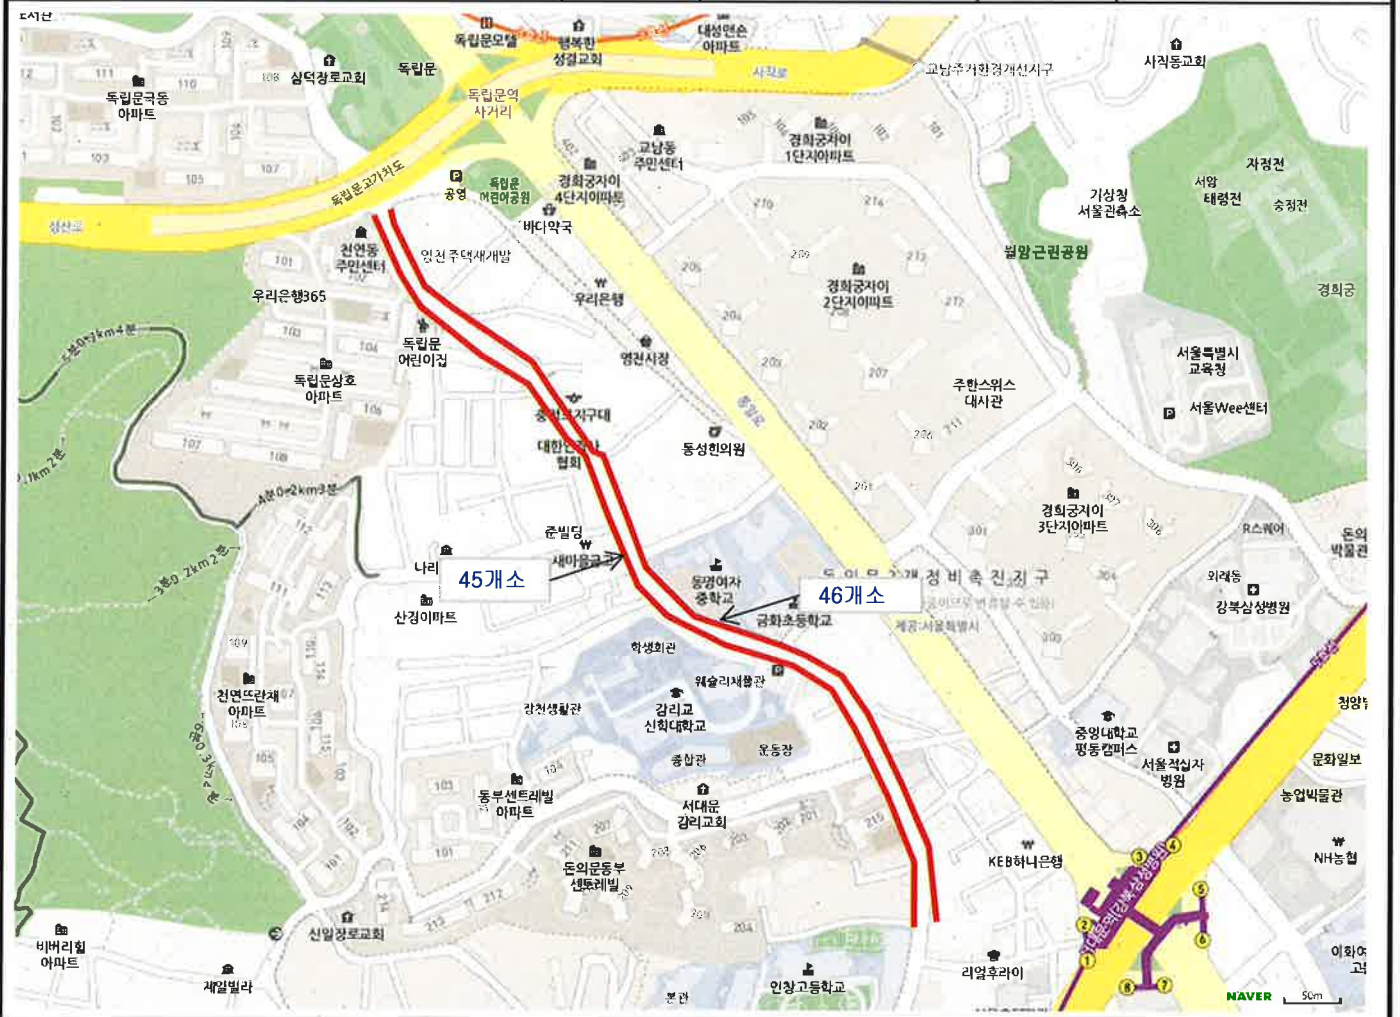

하수관로 조사현황

□ 공사명: 2020년 관내하수구조물보수공사(연간단가)

위 치	북아현동 187-4~16주변	규 격	D450mm	수 량	150.0m
-----	-----------------	-----	--------	-----	--------



