

복명서(가락물 판매동 선큰3번 1~3층 외부계단 건축시설물 점검 결과 보고)

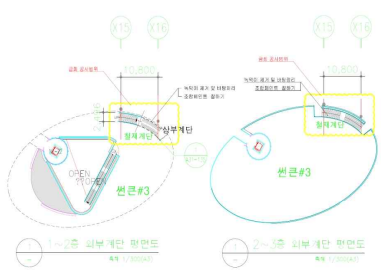
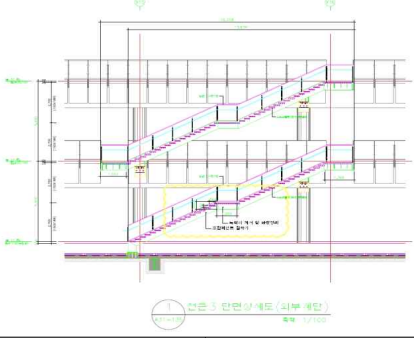


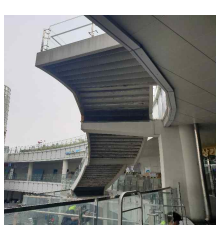
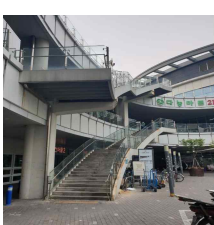
대리	팀장	건설안전 본부장
김형근	신종철	임창수

소 속 : 시설운영팀
 직 급 : 6급
 성 명 : 김형근

가락물 판매동 선큰3번 1~3층 외부 철재계단 건축시설물 점검결과, 계단하부 철재면의 녹막이 및 마감도장 탈락으로 부식이 발생하여 긴급 보수하고자 아래와 같이 보고합니다.

■ 점검결과

- ① 점검위치 : 2개소(선큰3번 1~3층 외부 철재계단)
- ② 부식원인 : 시설물 노후화로 녹막이(방청)페인트 및 마감도장이 훼손되어 부식발생

구분	점검위치 / 현황사진			
	위치/평면도		단면상세도	
판매동 선큰3번 1~3F				
	전체전경	1~2F	2~3F	전면전경
				

■ 보수계획

① 보수내용 : 철재면 기존도장 제거 및 방청/유성페인트 보수

② 소요금액 : 7,900,00원(부가가치세 포함)

③ 예산과목 : 건물유지비 【사업비용-영업비용-도매시장관리원가-수선유지교체비】

④ 예산현황 (단위:천원)

구 분	예산액	배정액	집행액	금회집행액	예산잔액
건물유지비	500,429	250,216	166,407	7,900	334,022

⑤ 계약방법 : 일반수의계약(도장보수업체)

붙임 원가계산서 1부. 끝.

2020년 6월 16일

성 명 : 김형근

김형근