
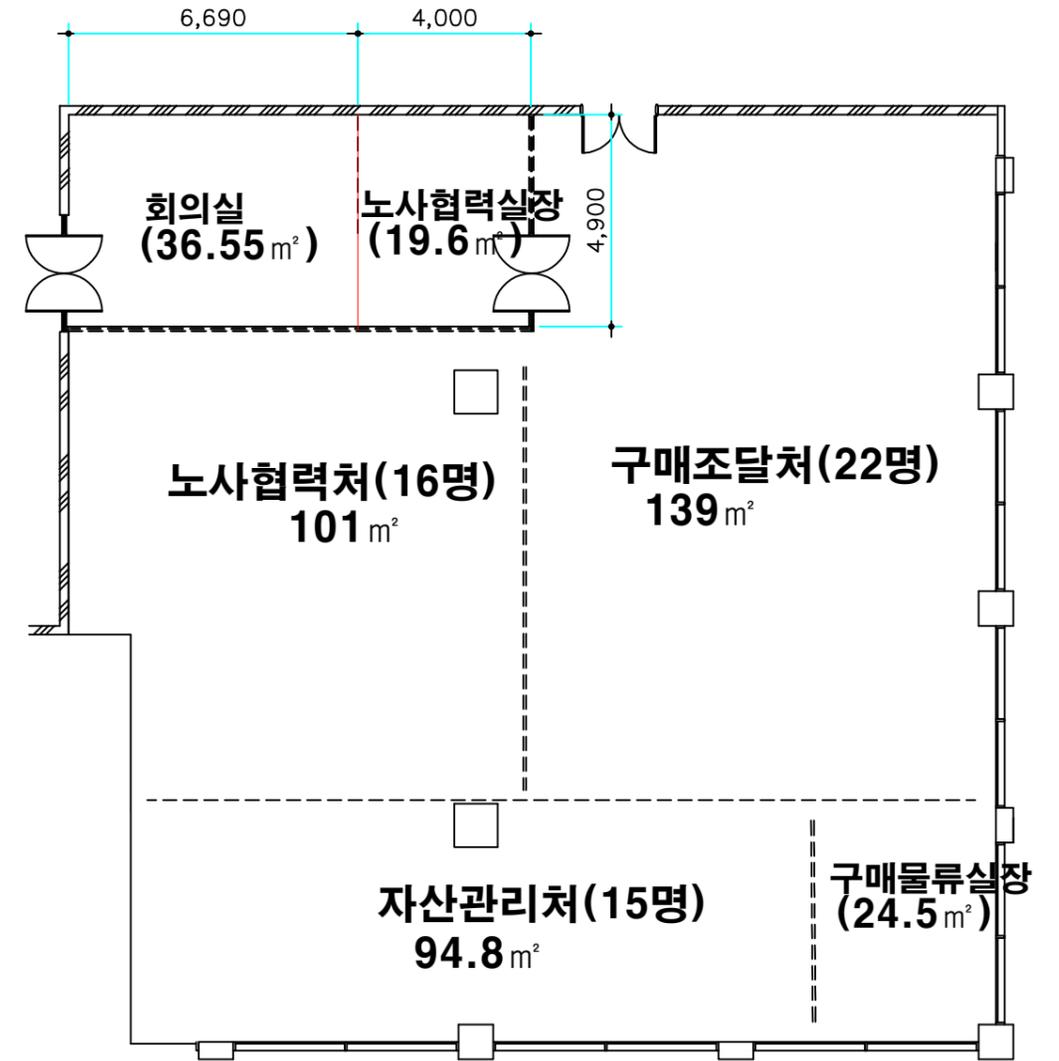


# 1층

구 분	배 치 내 용(변경후)
1 층	노사협력실장실 조성 * 1층 회의실 분할사용 * 사무실 공간 재배치 없음

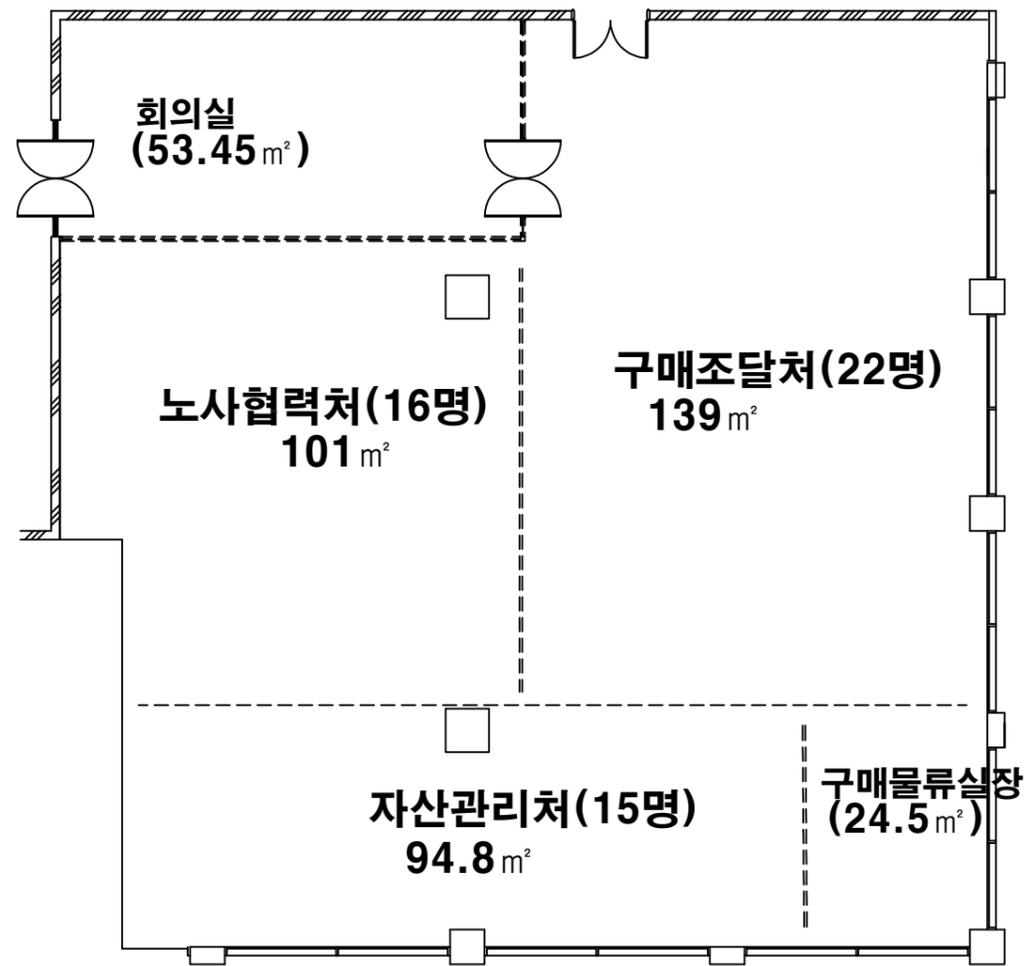

1  
A 01

## 1층 사무실 배치전

S : NONE

2  
A 01

## 1층 사무실 배치후

S : NONE



팀장		
설계자		

NOTE

서울교통공사
본사사옥

축척	NONE

도면명		
본사사옥 1층 평면도		
일자	도면번호	REV.
2020 . . .	01	