


조성계획도-변경전


오동근린공원("라"지구)




NOTES
--- 부지경계선

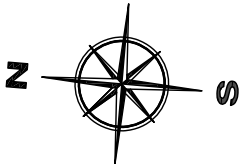

Scale = 1 : 1,500

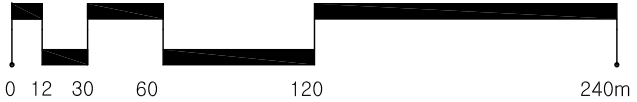

KEYMAP

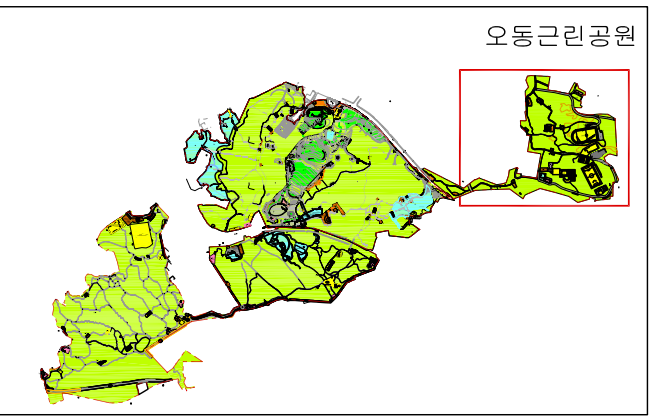

"라" 지구				
구분	부호	시설명	면적(M ²)	비고
기 사 반 입 설	-	도로	24,381	
	가	휴게광장	1,135	
	나-1	진입광장	385	
	나-2	진입광장	705	
휴 시 양 입 설	-		2,636	
	다	소공원	1,213	
	1	노인장	540	
	라-1	휴게소	418	
	라-2	휴게소	210	
유 치 원 입 설	마-1	어린이놀이터	1,194	
	마-2	어린이놀이터	1,236	
	마-3	어린이놀이터	1,194	
	마-4	어린이놀이터	1,560	
유 치 원 부 속 입 설	-		31,896	
	바	다목적운동장	6,508	
	2	체육관	3,985	
	사-1	테니스장	2,000	
	사-2	테니스장	689	
	파	실내배드민턴장	1,827	
	자-1	축구장	8,966	
	자-2	축구장	6,932	
차	농구장	644		
아-4	배드민턴장	365		

"라" 지구				
구분	부호	시설명	면적(M ²)	비고
교 사 양 입 설	-	소 계	-	1,046
	8	청소년수련시설 (청소년문화의집)		1,046
관 리 원 입 설	-	소 계	-	2,767
	4	전망대		545
	카	음수대		140
	타-1	주차장		702
	타-2	주차장		337
	타-3	주차장		326
관 리 원 부 속 입 설	타-4	주차장		493
	타-5	주차장		70
	타-6	주차장		154
	5-1	화장실		24
	5-2	화장실		135
기 타	-	소 계	-	720
	6-1	관리사무실		540
	6-2	관리사무실		108
	6-3	관리사무실		36
7	창고		36	
-	녹지		114,197	




조성계획도-변경후

오동근린공원("라"지구)

라



NOTES
--- 부지경계선

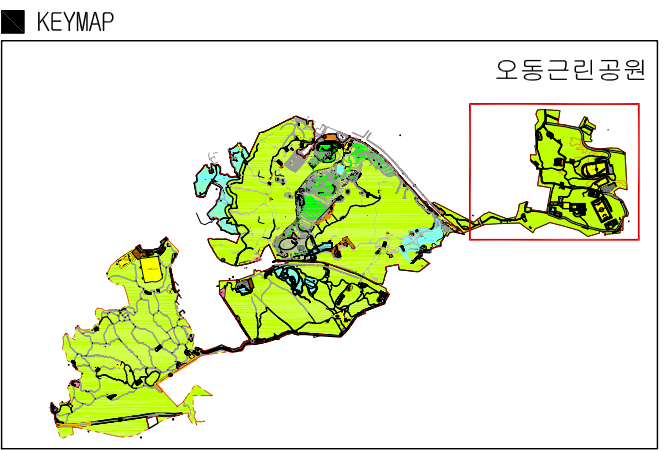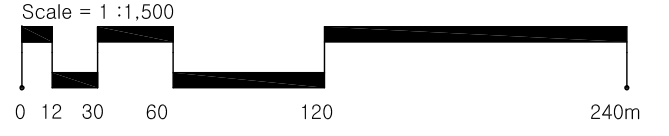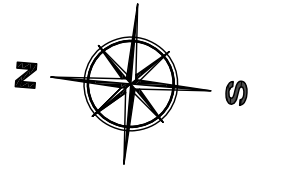

"라" 지구					"라" 지구					
구분	부호	시설명	면적(M ²)	비고	구분	부호	시설명	면적(M ²)	비고	
기	소	계	25,623		교	소	계	1,628		
	-	도로	22,854			8	청소년수련시설 (청소년문화의집)	1,046		
나	가	휴게광장	1,135		의	9	순속도서관	582	신설	
	나-1	진입광장	385			소	계	-	4,245	
	나-2	진입광장	705			4	전양대	545		
	나-3	진입광장	472			카	골수대	140		
소	소	계	3,182		주	타-1	주차장	702		
	하	물놀이장	2,200	신설		타-2	주차장	337		
	거	영양역순	346	신설		타-3	주차장	326		
	너	학교운동원	636	신설		타-4	주차장	493		
휴	소	계	2,927		타-5	주차장	70			
	다	소공원	1,213		타-6	주차장	154			
	1	노인정	540		5-1	회장실	24			
	라-1	휴게소	418		5-2	회장실	135			
유	라-2	휴게소	210		의	하	대극장	1,478	신설	
	라-3	휴게소	205			소	계	-	894	
	라-4	휴게소	50			6-1	관리사무실	540		
	라-5	휴게소	291	신설		6-2	관리사무실	108		
유	소	계	4,760		6-3	관리사무실	36			
	마-1	어린이놀이터	770		7	창고	-	폐지		
	마-2	어린이놀이터	1,236		기	타	-	녹지	152,732.3	
	마-3	어린이놀이터	1,194							
문	마-4	어린이놀이터	1,560							
	소	계	25,097							
	바	다목적운동장	-	폐지						
	2	체육관	3,985							
사	사-1	테니스장	2,000							
	사-2	테니스장	669							
	사	실내배드민턴장	1,827							
	자-1	축구장	6,675							
자	자-2	축구장	6,932							
	차	농구장	644							
	아-1	배드민턴장	365							
	아-4	배드민턴장	365							