


공사감독2처(11층) 사무공간 개선도(案)

↑ 왕십리

범례	
■ 칸막이벽(기존)	▨ 책장(기존)
■ 유리칸막이벽(기존)	▨ 검측공구함(기존)
■ 칸막이벽(신설, 천장고)	□ 사무용케비넷(기존)
■ 칸막이벽(신설, 천장고-30cm)	□ 공사서류케비넷(기존)
■ 파티션(신설, H=1,200)	▨ 직위자 옷장(기존)
■ 파티션(신설, H=1,800)	■ 팀장 보조테이블(기존)

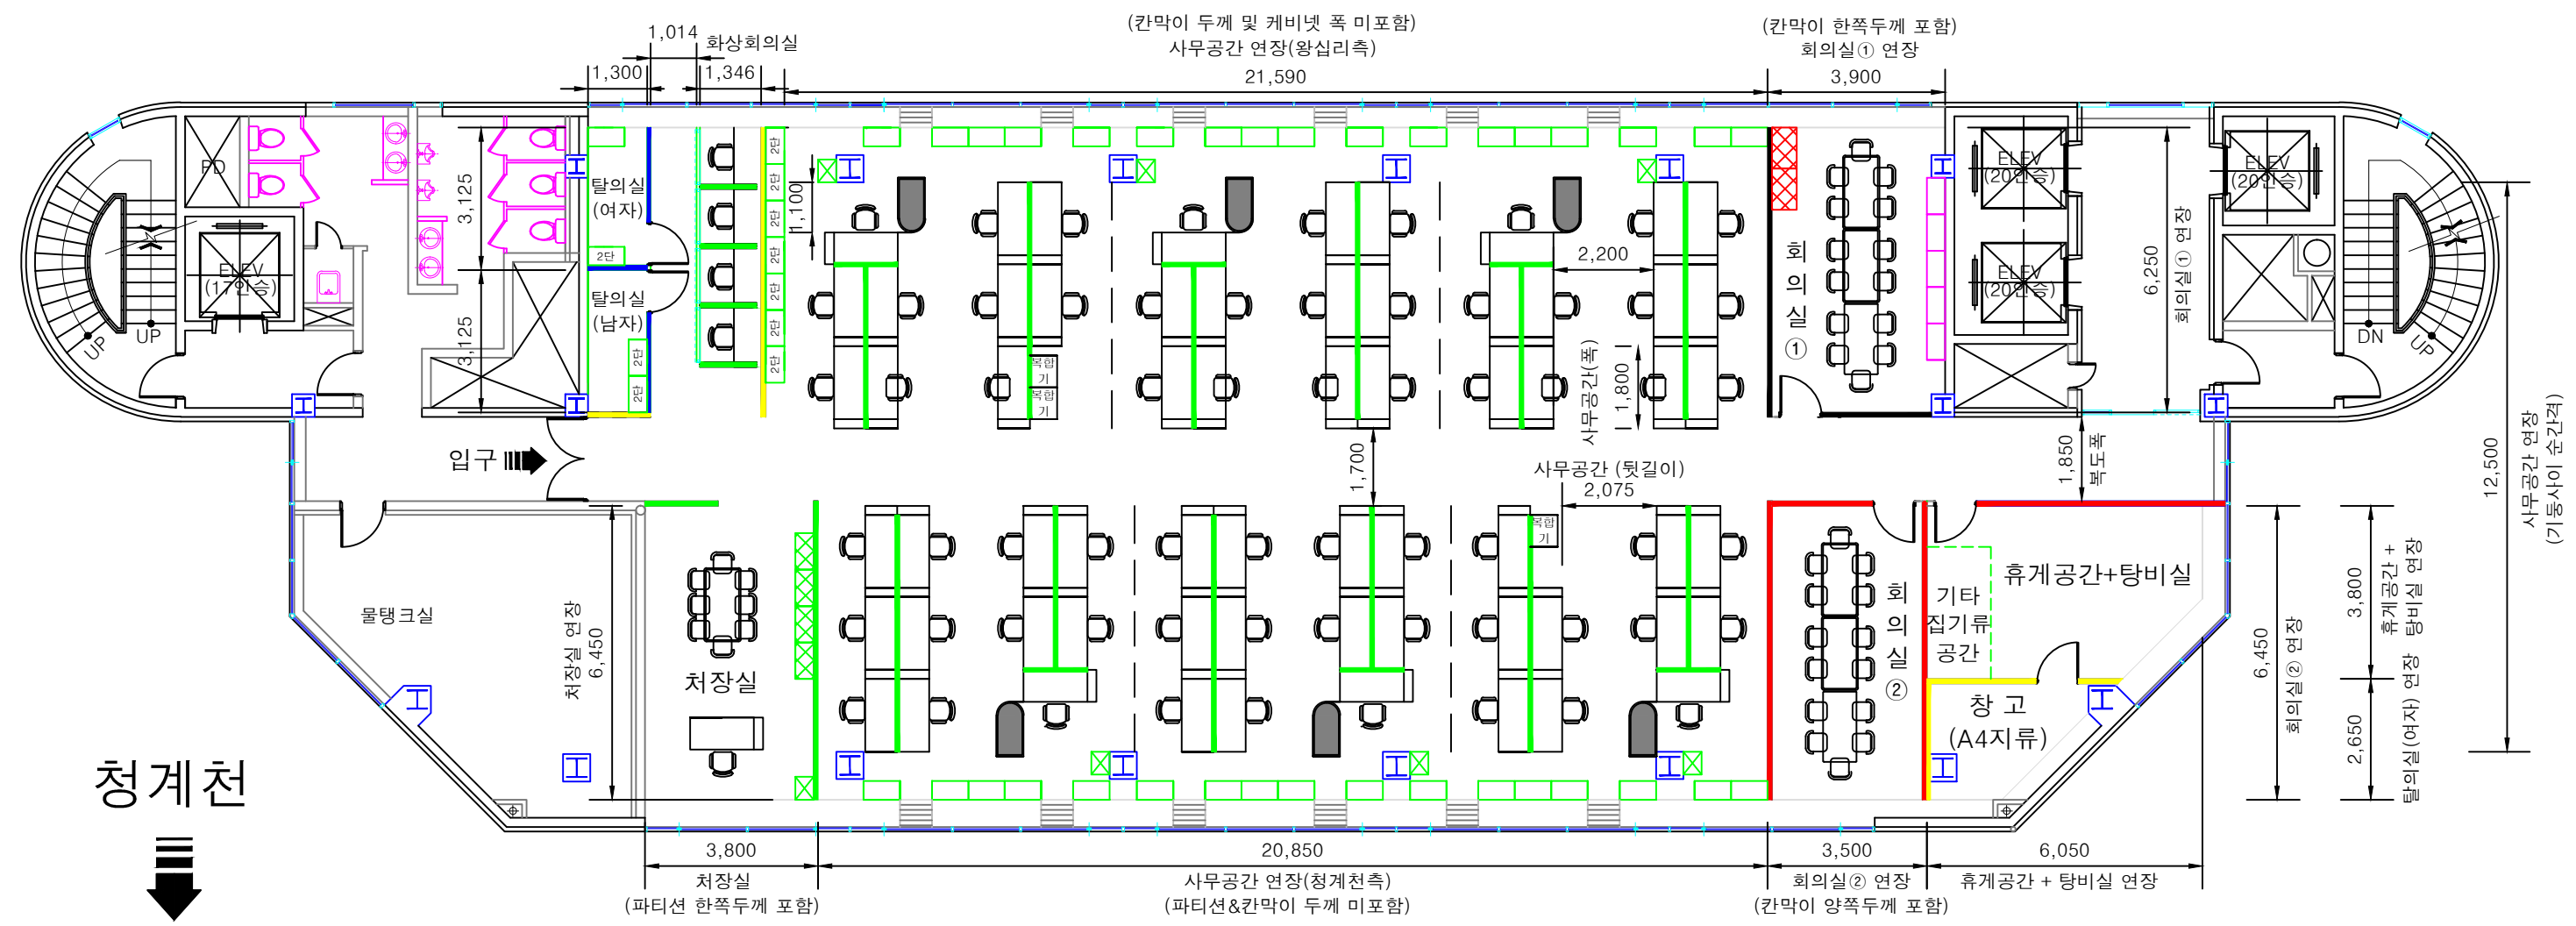

↓ 청계천



사업명	부서명	처장(확인)	팀장(검토)	담당(설계)	축척(SCALE)	일자(DATE)
공사감독2처 사무공간 개선사업	공사감독2처				1/1,000	2021. 2. 5