


# 서울시 가압장 상부 CCTV설비 평면도

S = 1 : 50

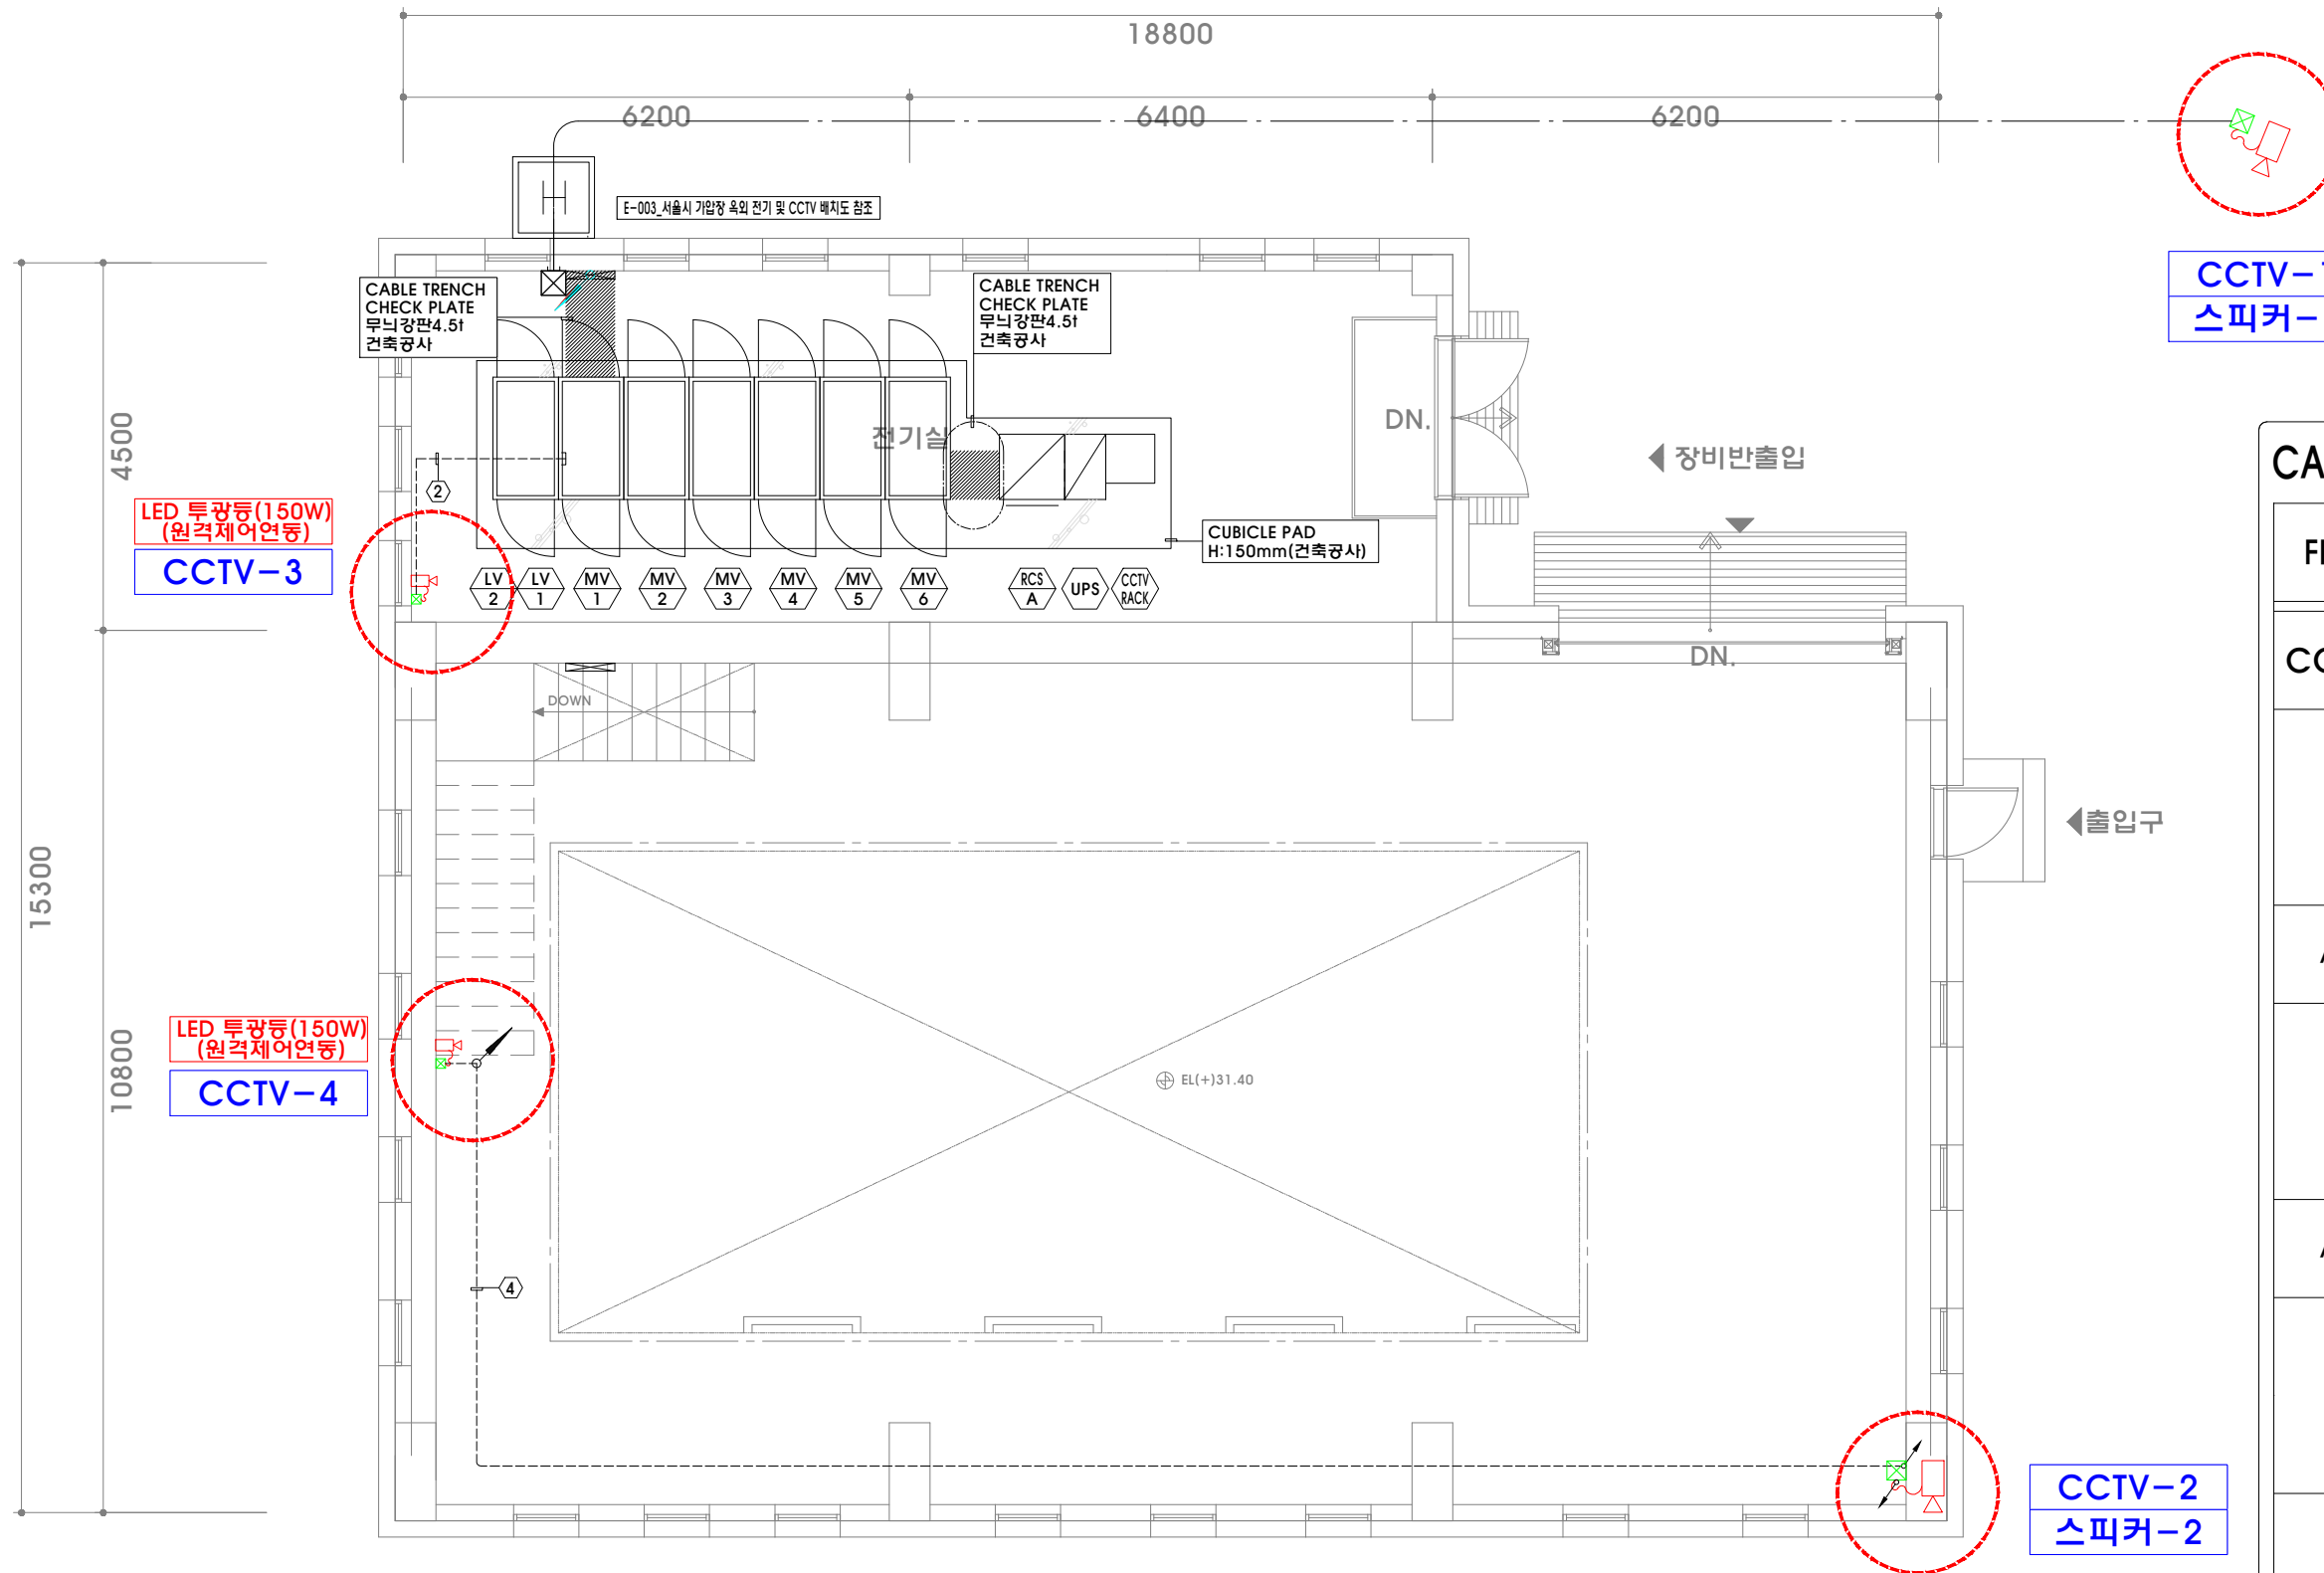

## CABLE SCHEDULE

FROM	TO	장 비 명
<b>CCTV 케이블</b>		
RCS	CCTV-1	옥외 주출입구 감시용 CCTV
AMP	옥외 스피커-1	옥외 주출입구 스피커
RCS	CCTV-2	옥외 정문 감시용 CCTV
AMP	옥외 스피커-2	옥외 정문 스피커
RCS	CCTV-3	옥내 전기실 감시용 CCTV
RCS	CCTV-4	옥내 펌프장 감시용 CCTV