

주식회사 쌍합특수양회공사

서울특별시 송파구 송이로 160 (가락동,성윤빌딩 3층) 전화 (02)2668-5954 팩스 (02)2659-5954

문서번호 동부 2021-04-01

시행일자 2021. 04.30

수신 서울특별시 동부도로사업소

참조 시설보수과

선람			지시	
접	일자		결재	
수	시간			
	번호		공람	
처	리	과		
담	당	자	심사	일
심	사	자		

제목 : “2017년 도로시설물 일상유지보수공사(연간단가)-동부“ 의 하자보수 완료보고서의 제출 건

1. 귀 시의 무궁한발전을 기원합니다,
2. 당사는 “ 2017년 도로시설물 일상유지보수공사(연간단가)-동부” 와 관련입니다.
3. 상기 공사와 관련하여 “붙임”과 같이 하자보수의 완료보고서를 제출합니다.

붙임 : 1) 완료보고서 1부.

주식회사 쌍합특수양회공사 대표이사 안 석 태



준 공 계

1. 공 사 명 : 2017년 도로시설물 일상유지보수공사(연간단가)-동부 (하자보수)
2. 위 치 : 세곡3교
3. 착공 년월일 : 2021년 03월 28일
4. 준 공 기 한 : 2021년 04월 30일
5. 준 공 일 : 2021년 04월 30일

위와 같이 준공되었기에 준공계를 제출합니다.

2021년 04월 30일

상 호 : (주)쌍합특수양회공사

주 소 : 서울시 송파구 송이로 160(가락동, 성윤빌딩3층)

성 명 : 대표이사 안 석 태



서울특별시 동부도로사업소 귀하

준 공 검 사 원

- 1.공 사 명 : 2017년 도로시설물 일상유지보수공사(연간단가)-동부 (하자보수)
- 2.위 치 : 세곡3교
- 3.착공 년월일 : 2021년 03월 28일
- 4.준 공 기 한 : 2021년 04월 30일
- 5.준 공 일 : 2021년 04월 30일

위 공사의 도급시행에 있어서 공사전반에 걸쳐 공사설계도서, 제시방서, 품질관리 기준 및 기타 약정대로 어김없이 준공되었음을 확인하오며 만약 하자책임기간 내에 공사의 시공, 감독 및 검사에 하자가 발견될시는 즉시 실액변상 또는 재시공할 것을 서약하고 이에 준공검사원을 제출합니다.

2021년 04월 30일

상 호 : (주)쌍합특수양회공사

주 소 : 서울시 송파구 송이로 160(가락동,성윤빌딩3층)

성 명 : 대표이사 안 석 태



서울특별시 동부도로사업소 귀하

하자보수 완료검사원

1. 공 사 명 : 2017년 도로시설물 일상유지보수공사(연간단가)-동부 (하자보수)
2. 계 약 자 : (주)쌍합특수양회공사
3. 준공금액 : 일금일십팔억구천삼백구십팔만원정(₩1,893,980,000)
4. 계 약 일 : 2017년 03월 02일
5. 착 공 일 : 2017년 03월 06일
6. 준 공 일 : 2017년 12월 14일
7. 준공검사일 : 2017년 12월 15일
8. 담보책임보존기간 :
9. 하자보수기간 : 2017년 12월 18일 ~ 2020년 12월 17일

하자보수계획에 의거 하자보수를 완료하였기에 하자보수 완료검사원을 제출합니다.

- 따로붙임 : 1. 하자보수 완료보고서 1부.
2. 하자보수도 상세도1부.
3. 하자보수 사진첩 1부.


2021년 04월 30일

시공자 (주)쌍합특수양회공사


서울특별시 동부도로사업소

하자구간 상세도

◎ 세곡3교 성남방향

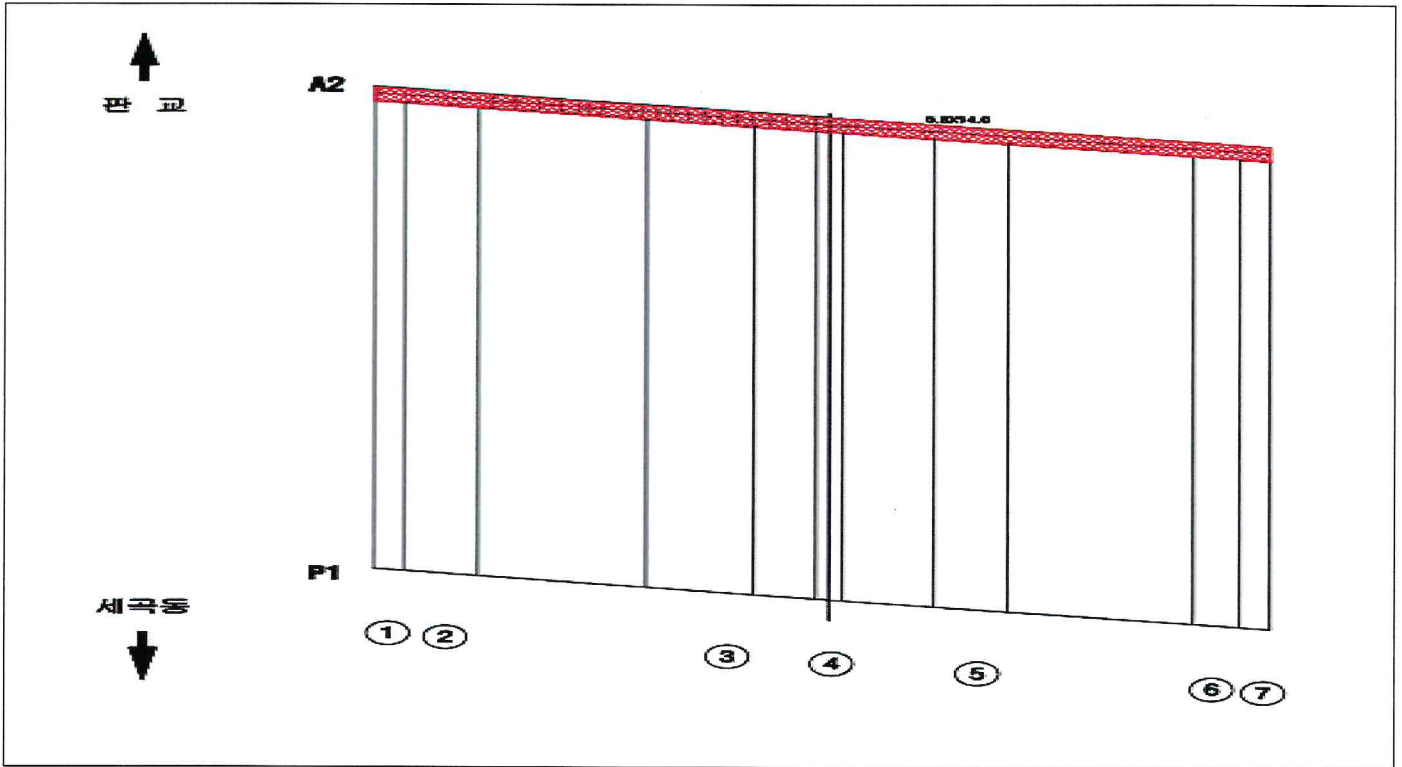

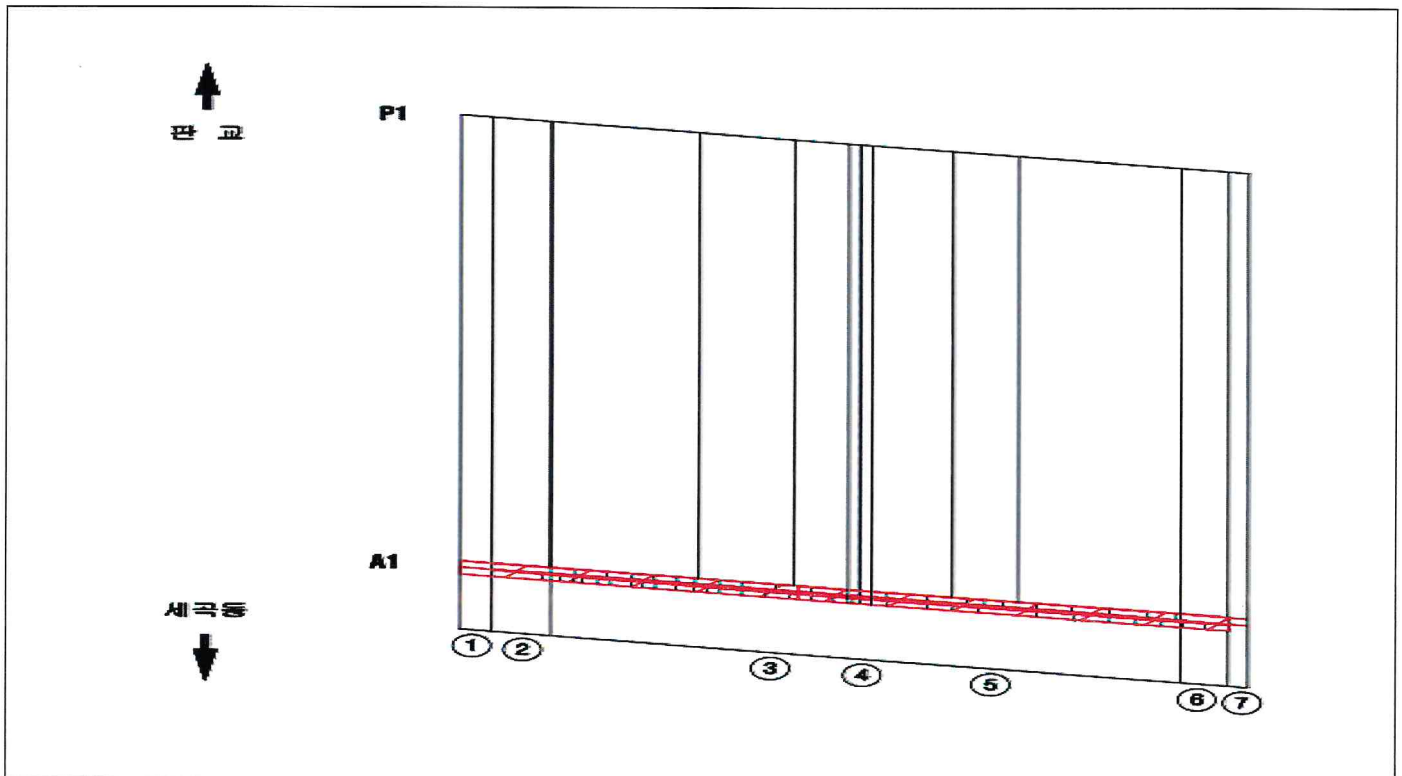


◎ 세곡3교 수서방향





사 진 대 지

공 사 명 : 2017년 도로시설물 일상유지보수공사(연간단가)-동부 (하자보수)

위 치	세곡3교	내 용	신축이음 보수
시 공 전			
시 공 중			
시 공 후			

사 진 대 지

공 사 명 : 2017년 도로시설물 일상유지보수공사(연간단가)-동부 (하자보수)

위 치	세곡3교	내 용	신축이음 보수
시 공 전			
시 공 중			
시 공 후	