
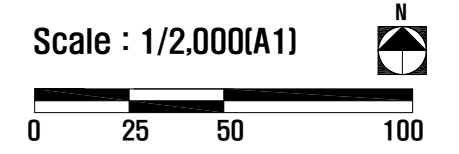


조성계획도(변경전)

방배근린공원

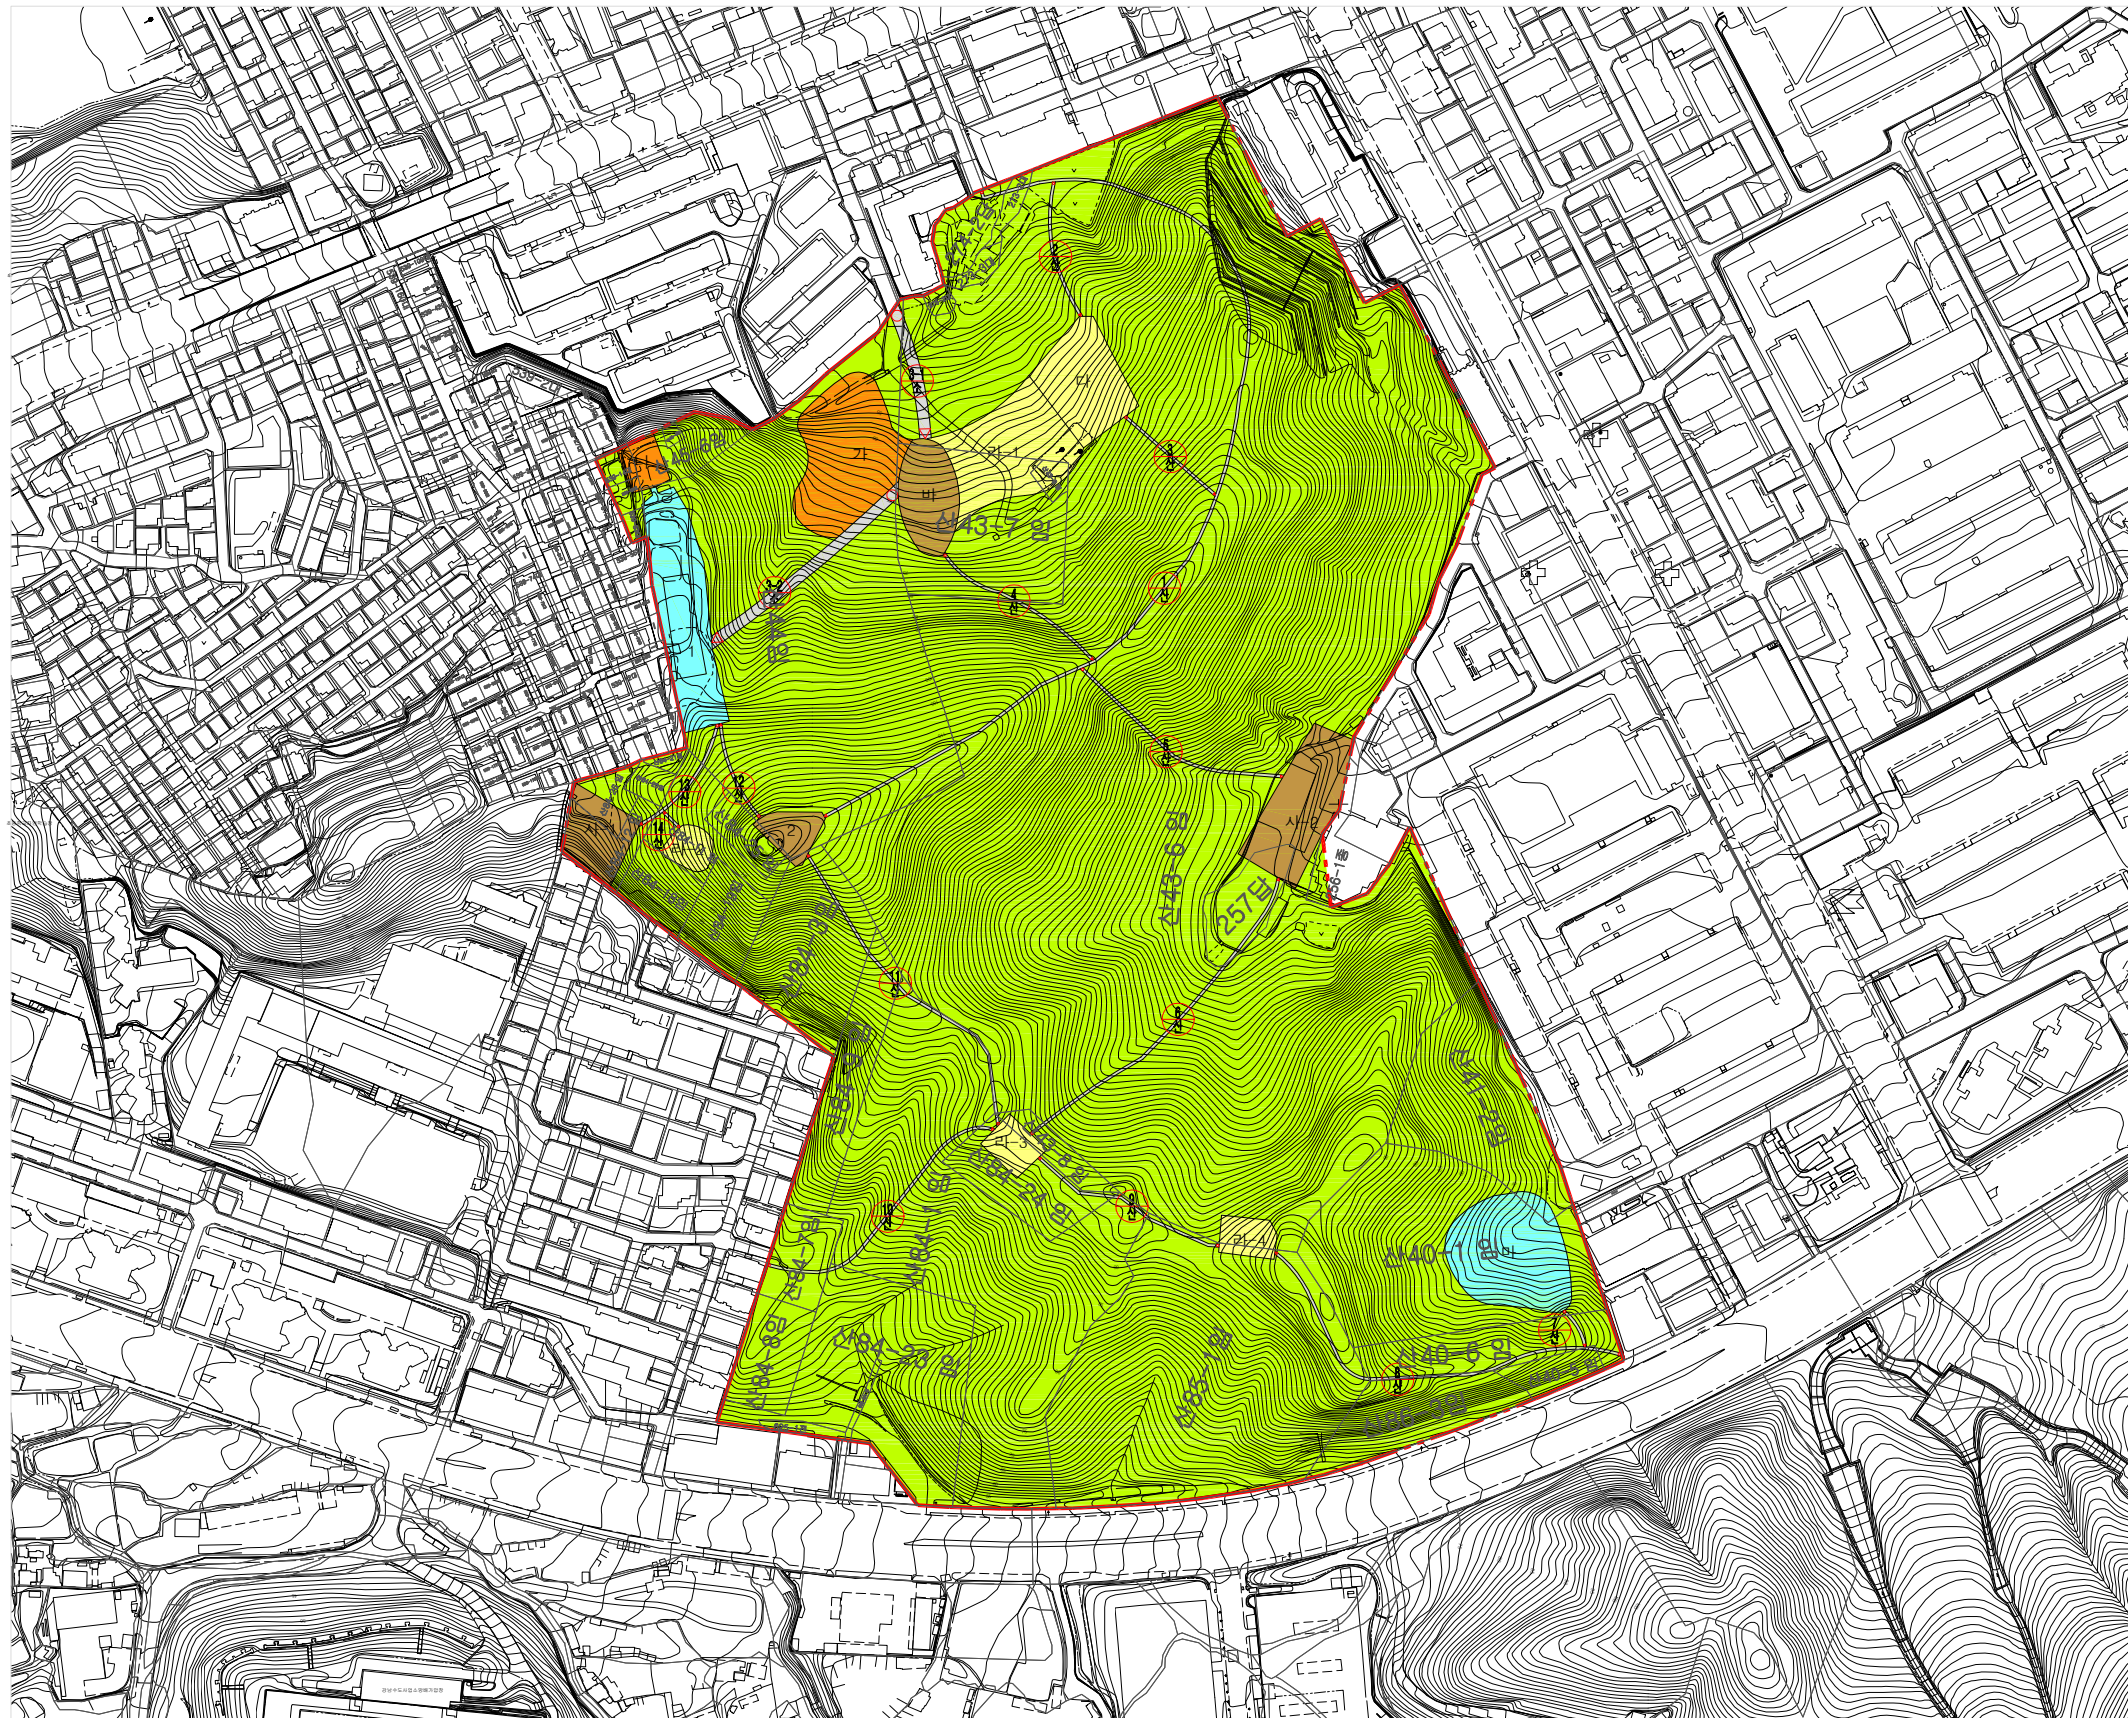

범례

구분	시설명	부호	부지면적(㎡)	시설면적(㎡)	공작물(기)	비고
합	계		228,107	36,644		
기반시설	소계		4,104	4,104		
	도로	㉔	4,104	4,104		
휴양시설	소계		4,090.0	4,090.0		
	야유회장	가	3,500.0	3,500.0		
	야외휴게소	나	590.0	590.0		
교양시설	소계		15,300.0	15,300.0		
	구립독서실	1	11,900.0	11,900.0		
운동시설	소계		3,400.0	3,400.0		
	자연학습장	마	3,400.0	3,400.0		
편익시설	소계		7,380.0	7,380.0		
	배드민턴장	다	2,100.0	2,100.0		
	체력단련장	라-1	3,400.0	3,400.0		
		라-2	500.0	500.0		
		라-3	750.0	750.0		
라-4		630.0	630.0			
소계		7,380.0	7,380.0			
편익시설	소계		630.0	630.0		
	전망대	2	630.0	630.0		
	약수터	바	1,440.0	1,440.0		
		주차장	사-1	1,100.0	1,100.0	
	사-2	2,600.0	2,600.0			
독지및기타	소계		191,463.0			
	녹지		191,463.0			