
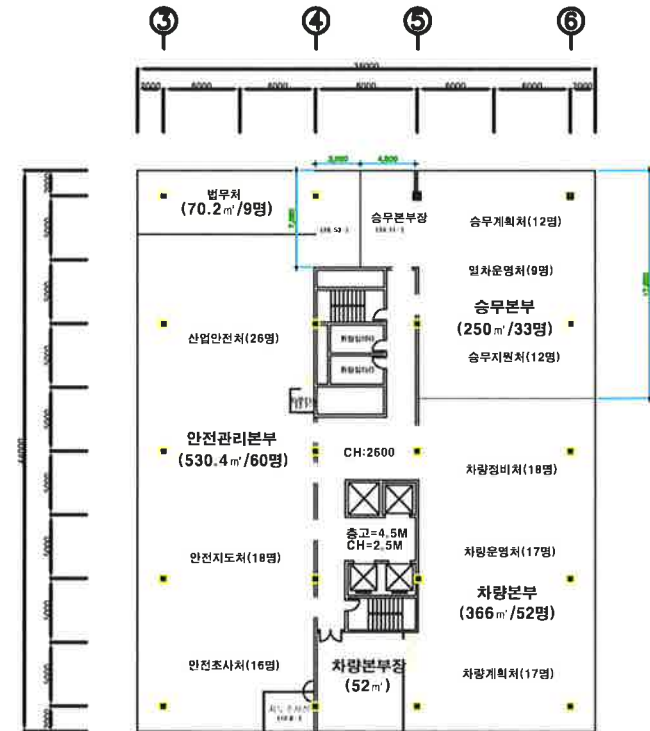


# 7층

구분	배치내용(변경후)
7층	안전조사처->현 차량품질관리센터 공간 산업안전처 증대재해팀 등(5층) ->현 안전조사처 공간(안전관리본부 재배치)

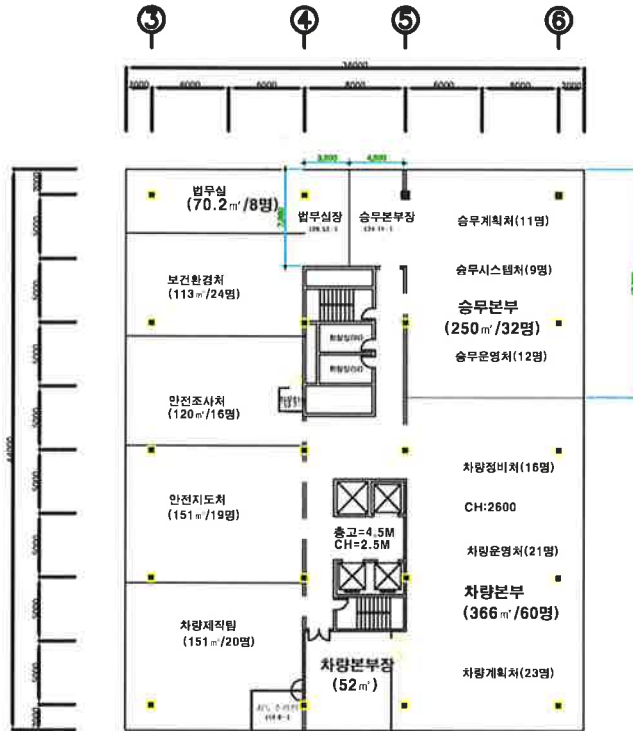

1 7층 사무실 배치전  
A 07 S : NONE

2 7층 사무실 배치후  
A 07 S : NONE



팀장			
설계자			

NOTE



서울교통공사
본사사옥

축척
NONE

도면명	본사사옥 7층 평면도		
입자	도면번호	01	REV.
2021.			

# 6층

구분	배치내용(변경후)
6층	자산관리팀(1층)->현 총무처 공간 (총무처, 영업본부 재배치)

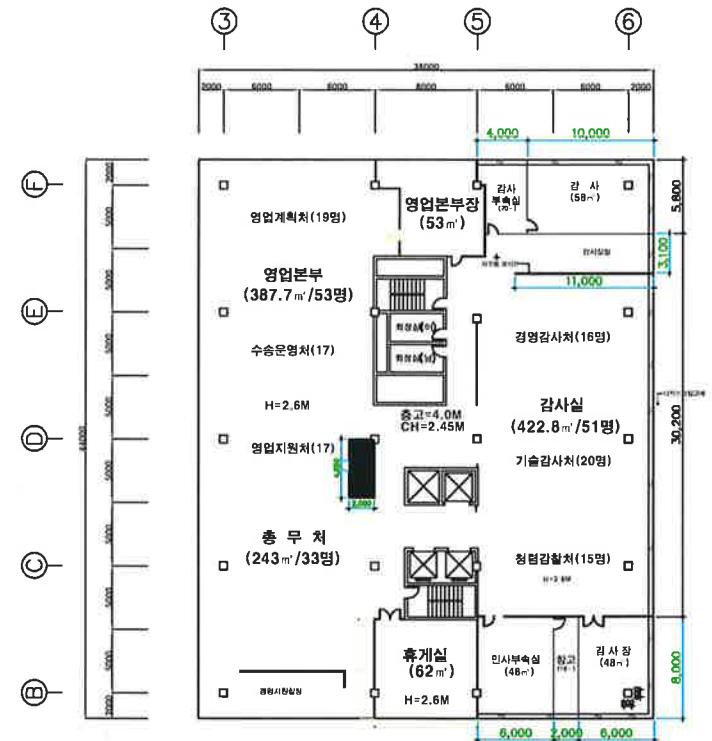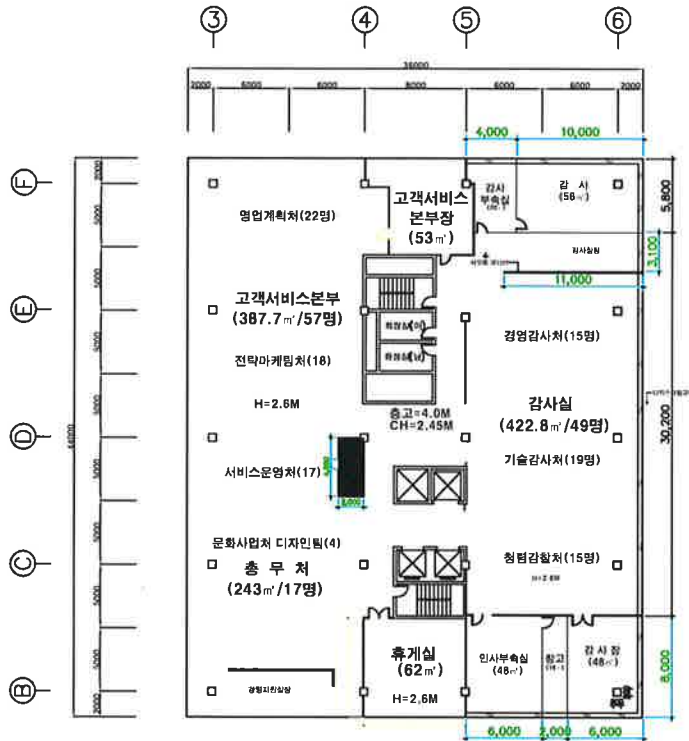


1 6층 사무실 배치전  
A 07 S : NONE

2 6층 사무실 배치후  
A 07 S : NONE



팀장	
설계자	

NOTE


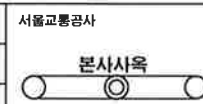


속혁	NONE
----	------

도면명	본사사옥 6층 평면도		
입자	2021	도면번호	02
REV.			

# 5층

구분	배치내용(변경후)
5층	기획조정실 팀 개편(기획조정실 재배치) 인사처 양성평등팀(4층) ->현 보건환경처 중대재해대응TF 등 공간 (인사처, 안전계획처 재배치)

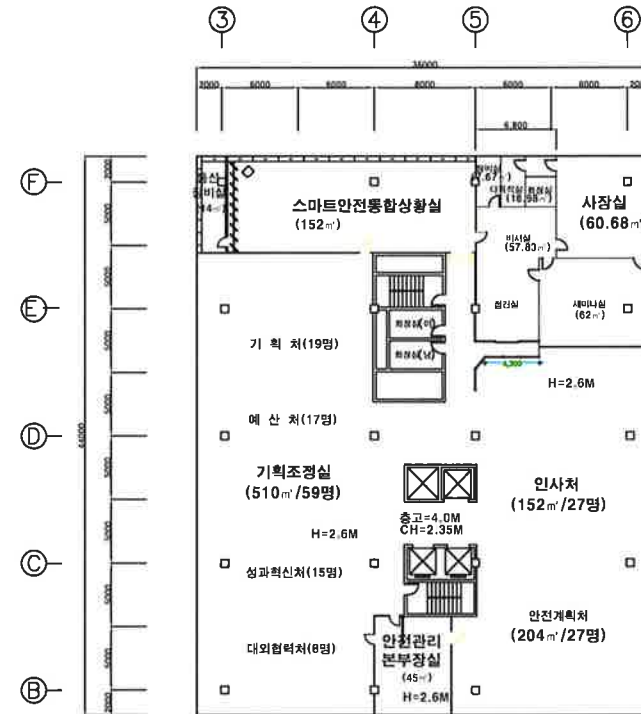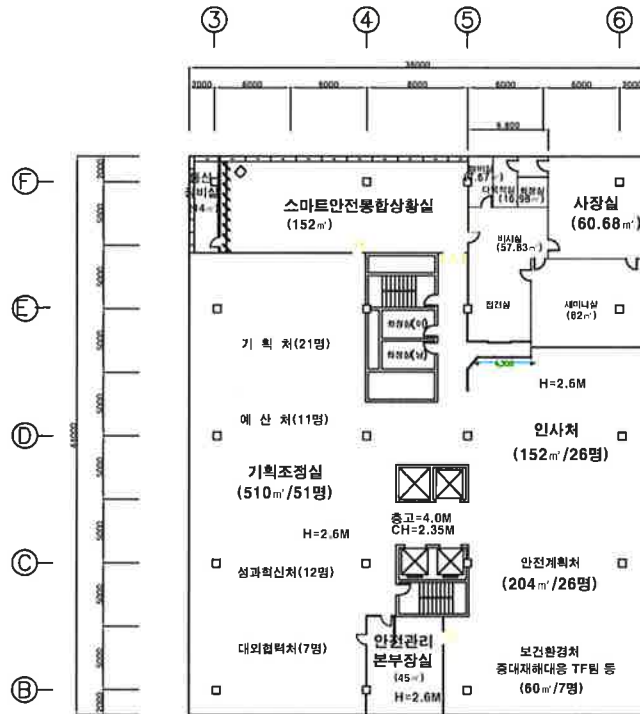

1 5층 사무실 배치전  
A 07 S : NONE

2 5층 사무실 배치후  
A 07 S : NONE



팀장	
설계자	

NOTE


서울교통공사
본사사육

속혁
NONE


도면명	본사사육 5층 평면도		
일자	도면번호	03	REV.
2021 . . .			

# 1층

구 분	배 치 내 용(변경후)
1 층	노무처, 계약처 재배치

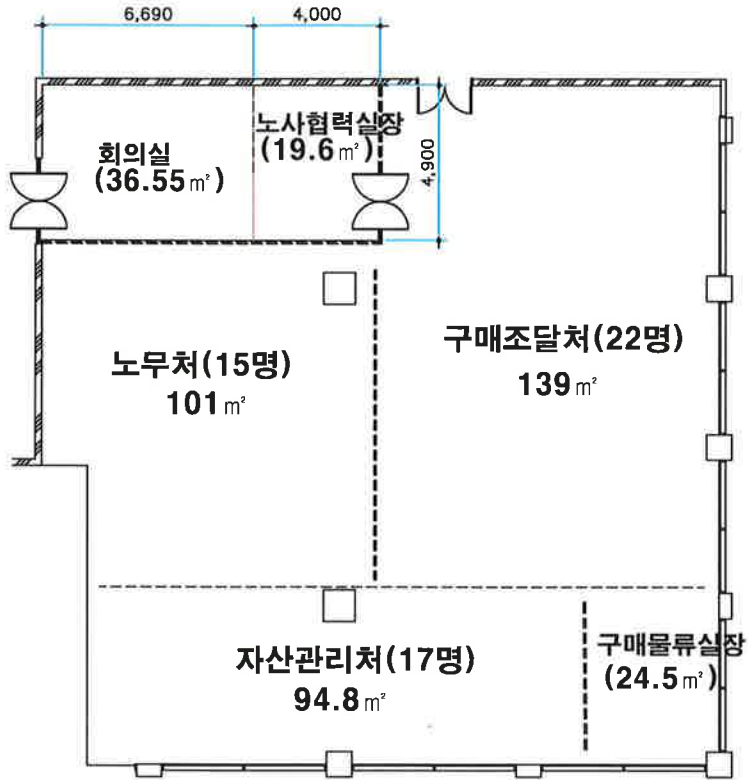

1 1층 사무실 배치전  
A 01 S : NONE

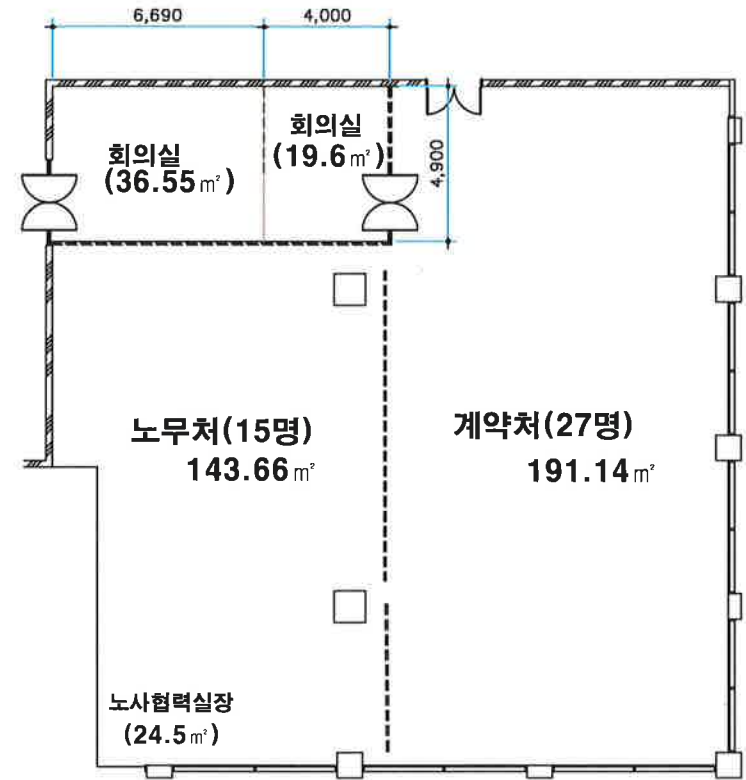

2 1층 사무실 배치후  
A 01 S : NONE



팀장	
설계자	

NOTE

서울교통공사
본사사옥


축적
NONE

도면명	본사사옥 1층 평면도		
입자	도면번호	04	REV.
2021			


# 7층

## <인재개발원>

구 분	배 치 내 용(변경후)
7 층	사업지원팀 ->신사업처 공간(신사업처 재배치) 부대사업처내 회의공간 조성 후 신사업처와 공동 사용

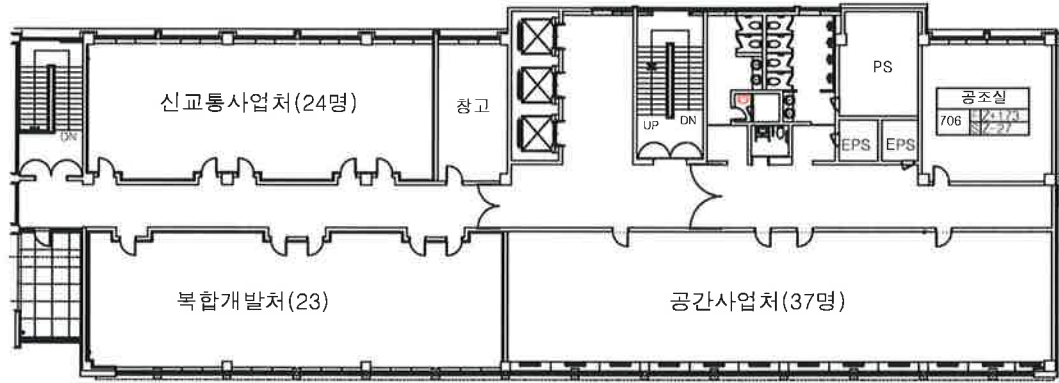

1 7층 사무실 배치전  
S : NONE

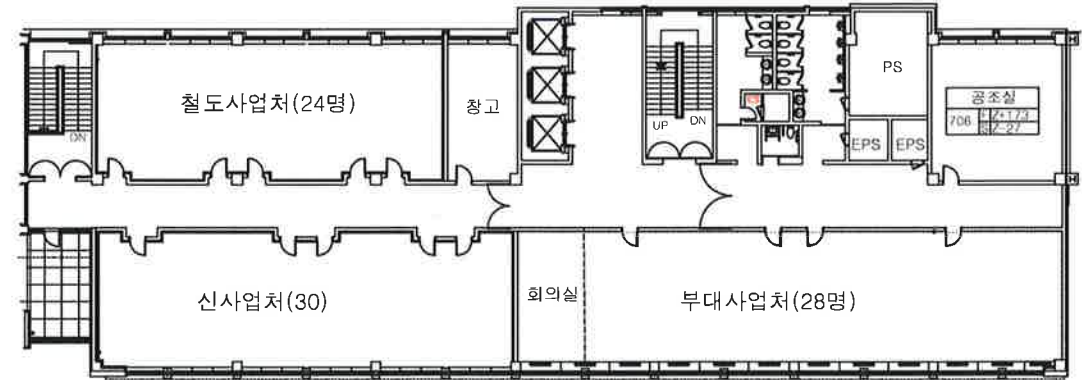

2 7층 사무실 배치후  
S : NONE

팀장	
설계자	

NOTE

서울교통공사
인재개발원


축척
NONE

도면명	인재개발원 7층 평면도		
일자	도면번호	REV.	
2021. . . .	05		

# 4층

## <인재개발원>

구 분	배 치 내 용(변경후)
4 층	대기환경처(2층) ->도시철도연구원 공간 (도시철도연구원, 대기환경처 재배치)

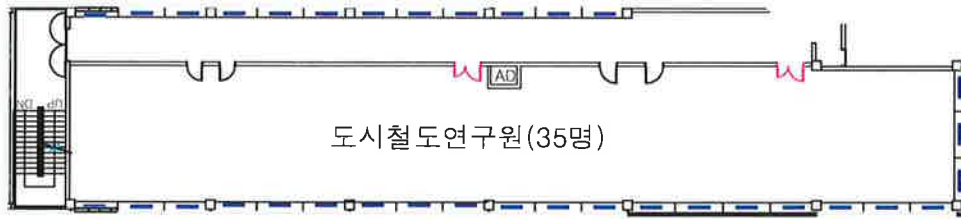

1 4층 사무실 배치전  
S : NONE



2 4층 사무실 배치후  
S : NONE

팀장	/
설계자	

NOTE

서울교통공사
인재개발원

속 직
NONE

도면명	인재개발원 4 층 평면도		
일 자	도면번호	06	REV.
2021 . . . . .			