


시내버스 341번 변경 노선도

구분	노선번호	요일	기종점	인가대수	운행대수	예비대수	정상대수	단축대수	예비투입	운행시간	운행거리	대당회수		총운행회수	배차간격		첫차 막차
												정상	단축		최소	최대	
변경전	341	평 토 공	하남공영 차고지 ~ 강남역	19	18	1	17	1	0	200	53.4	4.7	2.0	82	13	18	04:30 23:30
					14	1	14	0	0	200	53.4	4.8	2.0	67	15	25	
					12	1	12	0	0	200	53.4	4.8	2.0	58	15	25	
변경후	341	평 토 공	강동공영 차고지 ~ 우면동	24	23	1	22	1	0	195	45.7	4.4	2.0	99	9	13	04:30 22:20
					19	1	19	0	0	195	45.7	4.4	2.0	84	12	16	
					17	1	17	0	0	195	45.7	4.4	2.0	75	13	18	

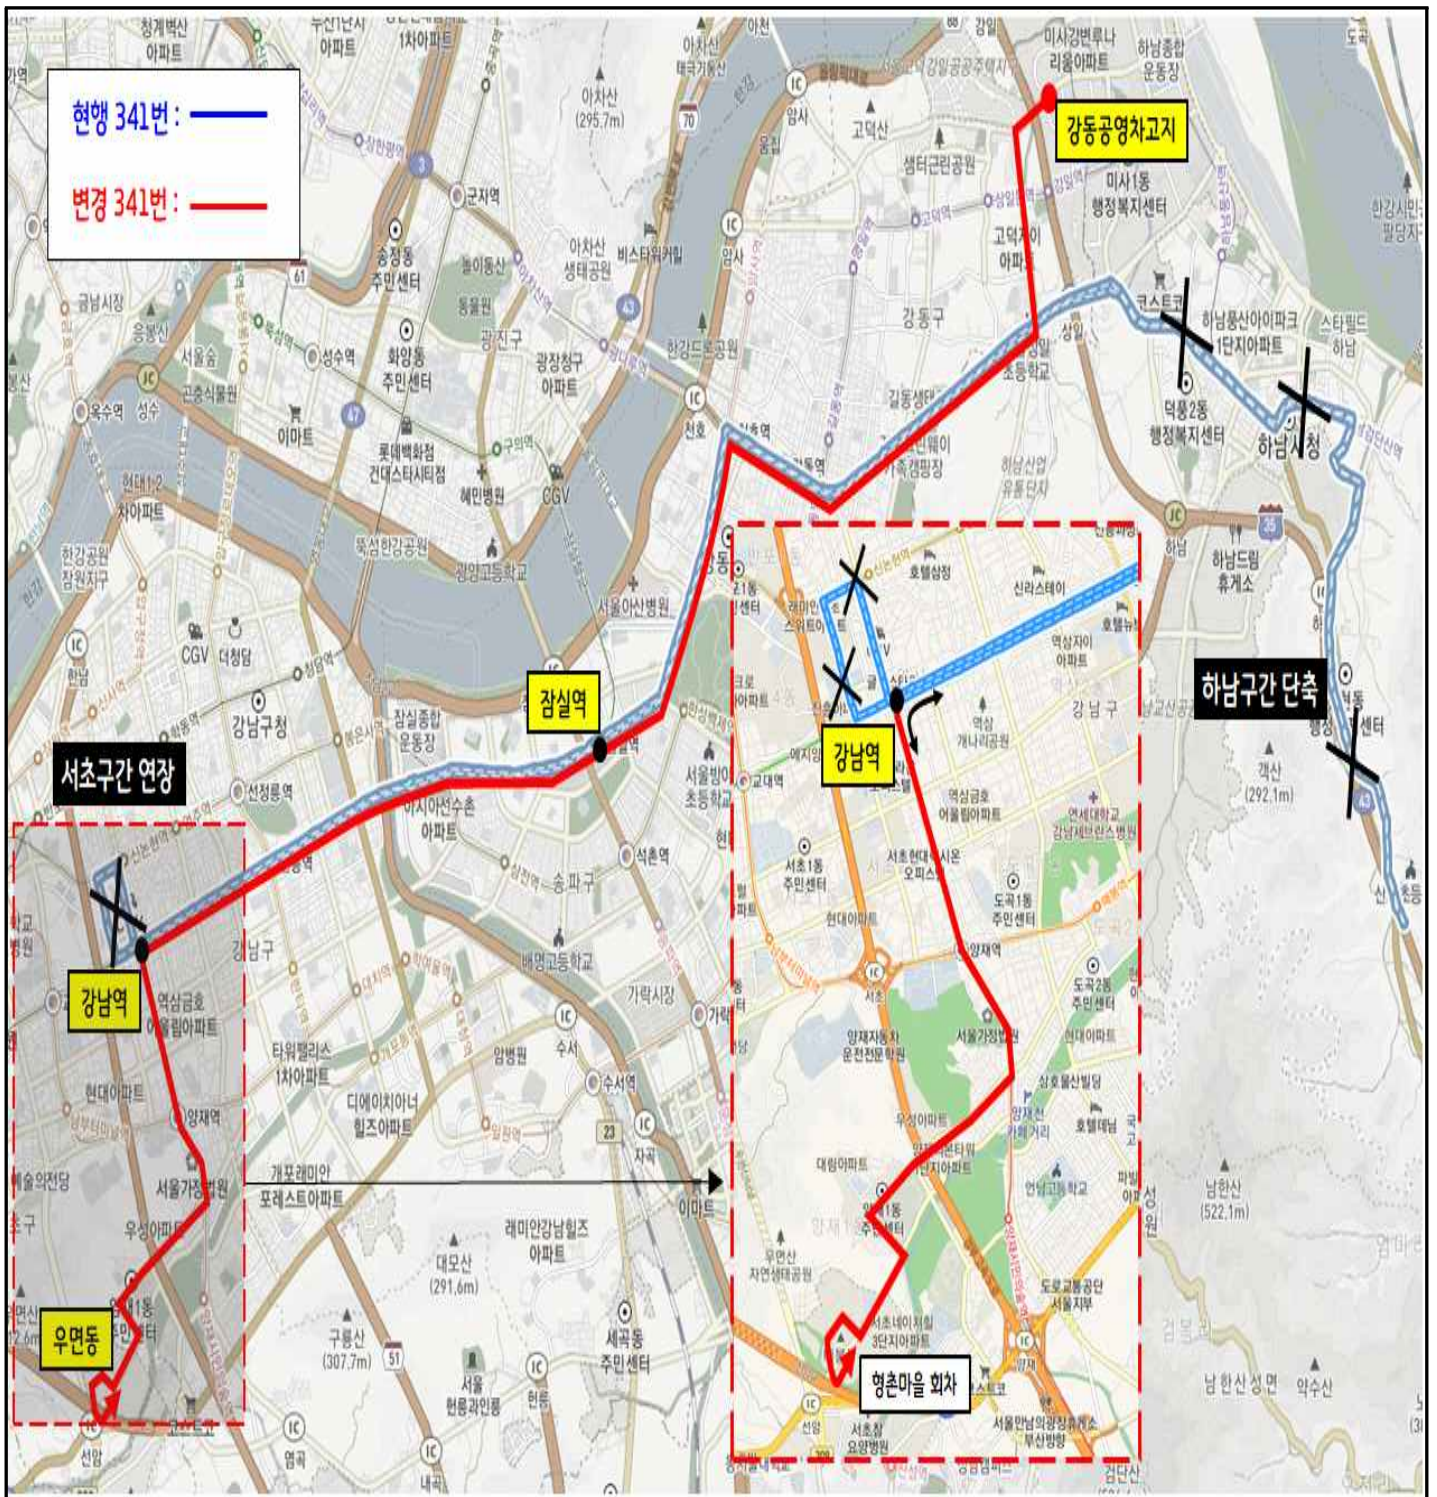

시내버스 542번 변경 노선도

구분	노선 번호	요일	기종점	인가 대수	운행 대수	예비 대수	정상 대수	단축 대수	예비 투입	운행 시간	운행거리	대당회수		총 운행회수	배차간격		첫차 막차
												정상	단축		최소	최대	
변경전	542	평	부곡공영차고지 ~ 신사역	17	14	3	14	0	2	245	64.5	4.0	2.0	64	15	19	04:20 23:00
		토			12	3	12	0	2	245	64.5	4.0	2.0	56	18	23	
		공			11	3	11	0	2	245	64.5	4.0	2.0	52	20	25	
변경후	542	평	부곡공영차고지 ~ 신사역	16	13	3	13	0	2	225	62.6	4.2	2.0	63	16	20	04:20 23:00
		토			11	3	11	0	2	225	62.6	4.2	2.0	55	20	25	
		공			10	3	10	0	2	225	62.6	4.2	2.0	50	20	30	

