


3420(구3012)번 운행계통 및 노선도

변경전	요일	기종점	인가 대수	운행 대수	예비 대수	정상 대수	단축 대수	운행 시간	운행 거리	대당회수		총운행 횟수		배차간격		첫차 막차	변경후	기종점	인가 대수	운행 대수	예비 대수	정상 대수	단축 대수	운행 시간	운행 거리	대당회수		총운행 횟수		배차간격		첫차 막차
										정상	단축	최소	최대	정상	단축											최소	최대	정상	단축	최소	최대	
평 토 공	송파차고지 ~ 이촌2동	30	28	2	28	0	245	61.5	4	2.0	112	8	13	04:00 22:30	북정역 환승센터 ~ 구반포역	27	25	2	25	0	210	48.5	4.4	2.2	110	9	12	04:00 22:30				
			26	2	26	0	245		4	2.0	104	9	12				4.4	2.2	101	9	12											
			23	2	23	0	245		4	2.0	92	10	13				4.4	2.2	88	12	14											




2016년 운행계통 및 노선도

노선번호	요일	기종점	인가대수	운행대수	예비대수	정상대수	단축대수	운행시간	운행거리	대당회수		총운행횟수	배차간격		첫차막차	
										정상	단축		최소	최대		
2016년	전공	중랑차고지 ~ 효창공원후문	29	24	5	24(4)	0	260	58.0		3.6	0	101	5	12	04:00 22:15
				21	5	21(4)	0	260			3.6	0	90	10	18	
				20	5	20(4)	0	260			3.6	0	87	12	18	
	후공	중랑차고지 ~ 서빙고역	25	20	5	20(4)	0	210	49.5		4.5	0	108	9	13	0415 2240
				17	5	17(4)	0	210			4.5	0	95	10	15	
				16	5	16(4)	0	210			4.5	0	90	11	16	

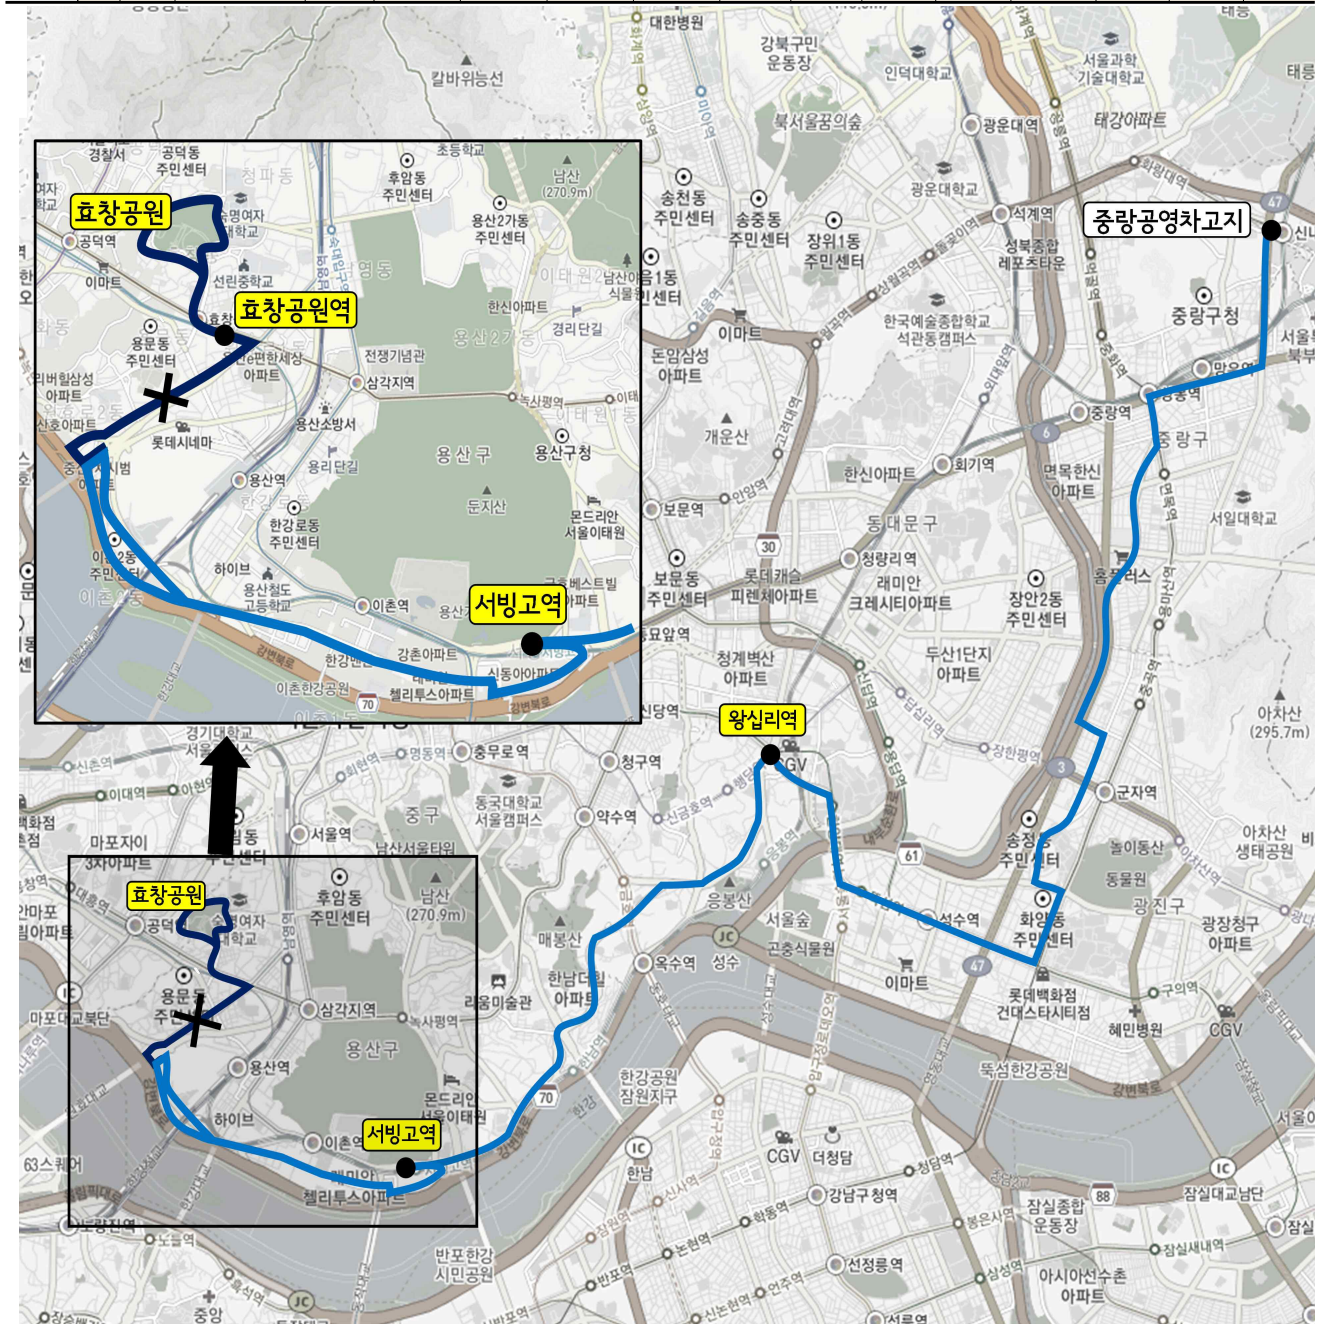


0411번 운행계통 및 노선도

노선번호	요일	기종점	인가 대수	운행 대수	예비 대수	정상 대수	단축 대수	운행 시간	운행 거리	대당회수		총운행 횟수	배차간격		첫차 막차
										정상	단축		최소	최대	
0411	평	용산 차고지 ~ AT센터 양재꽃시장	21	20	1	20	0	220	46.8	4.2	0.0	84	11	15	0410 2230
	토			19	1	19	0	200		4.2	0.0	80	13	17	
	공			18	1	18	0	200		4.2	0.0	76	19	20	

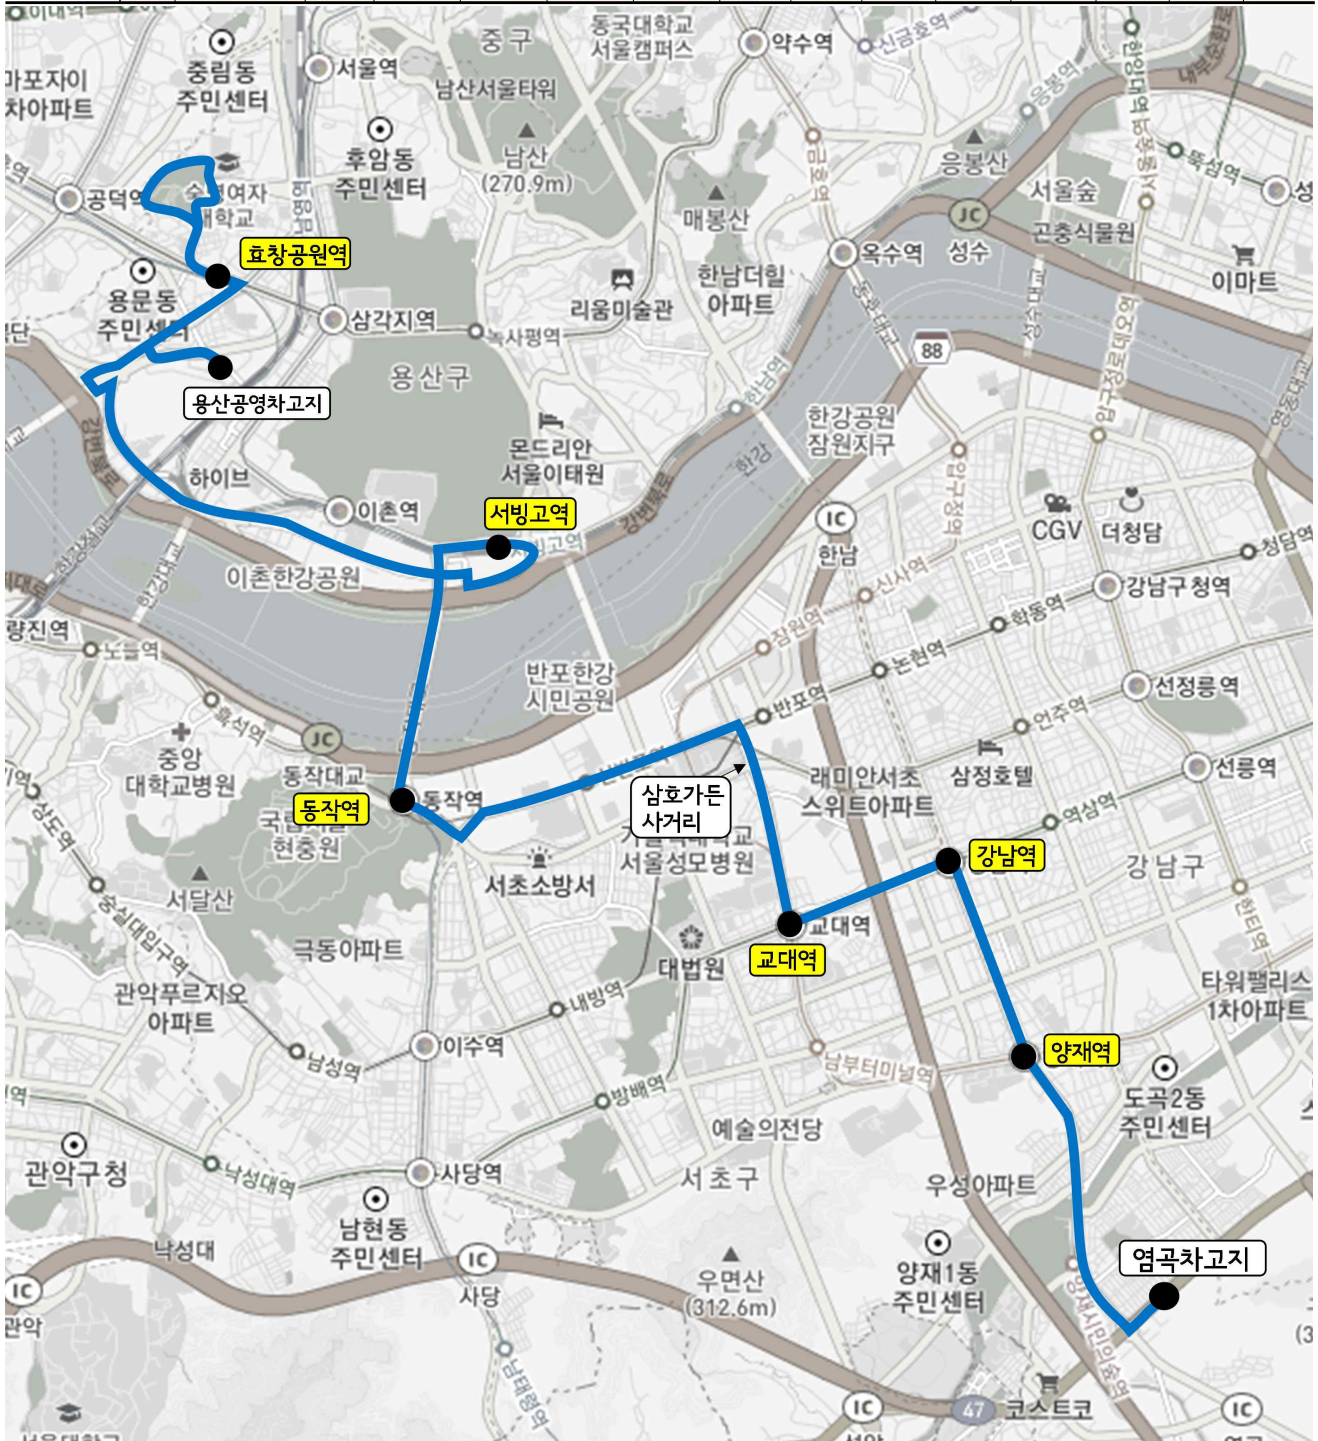

5624번 운행계통 및 노선도

노선번호	요일	기종점	인가 대수	운행 대수	예비 대수	정상 대수	단축 대수	운행 시간	운행 거리	대당회수		총운행 횟수	배차간격		첫차 막차
										정상	단축		최소	최대	
5624번	전공	부곡공영차고지 ~구로디지털단지역	6	6	0	6	0	155	44.3	6.0	0.0	36	28	33	04:10 23:00
				4	0	4	0	150		6.0	0.0	24	45	50	
				4	0	4	0	145		6.0	0.0	24	45	50	
	후	폐선													

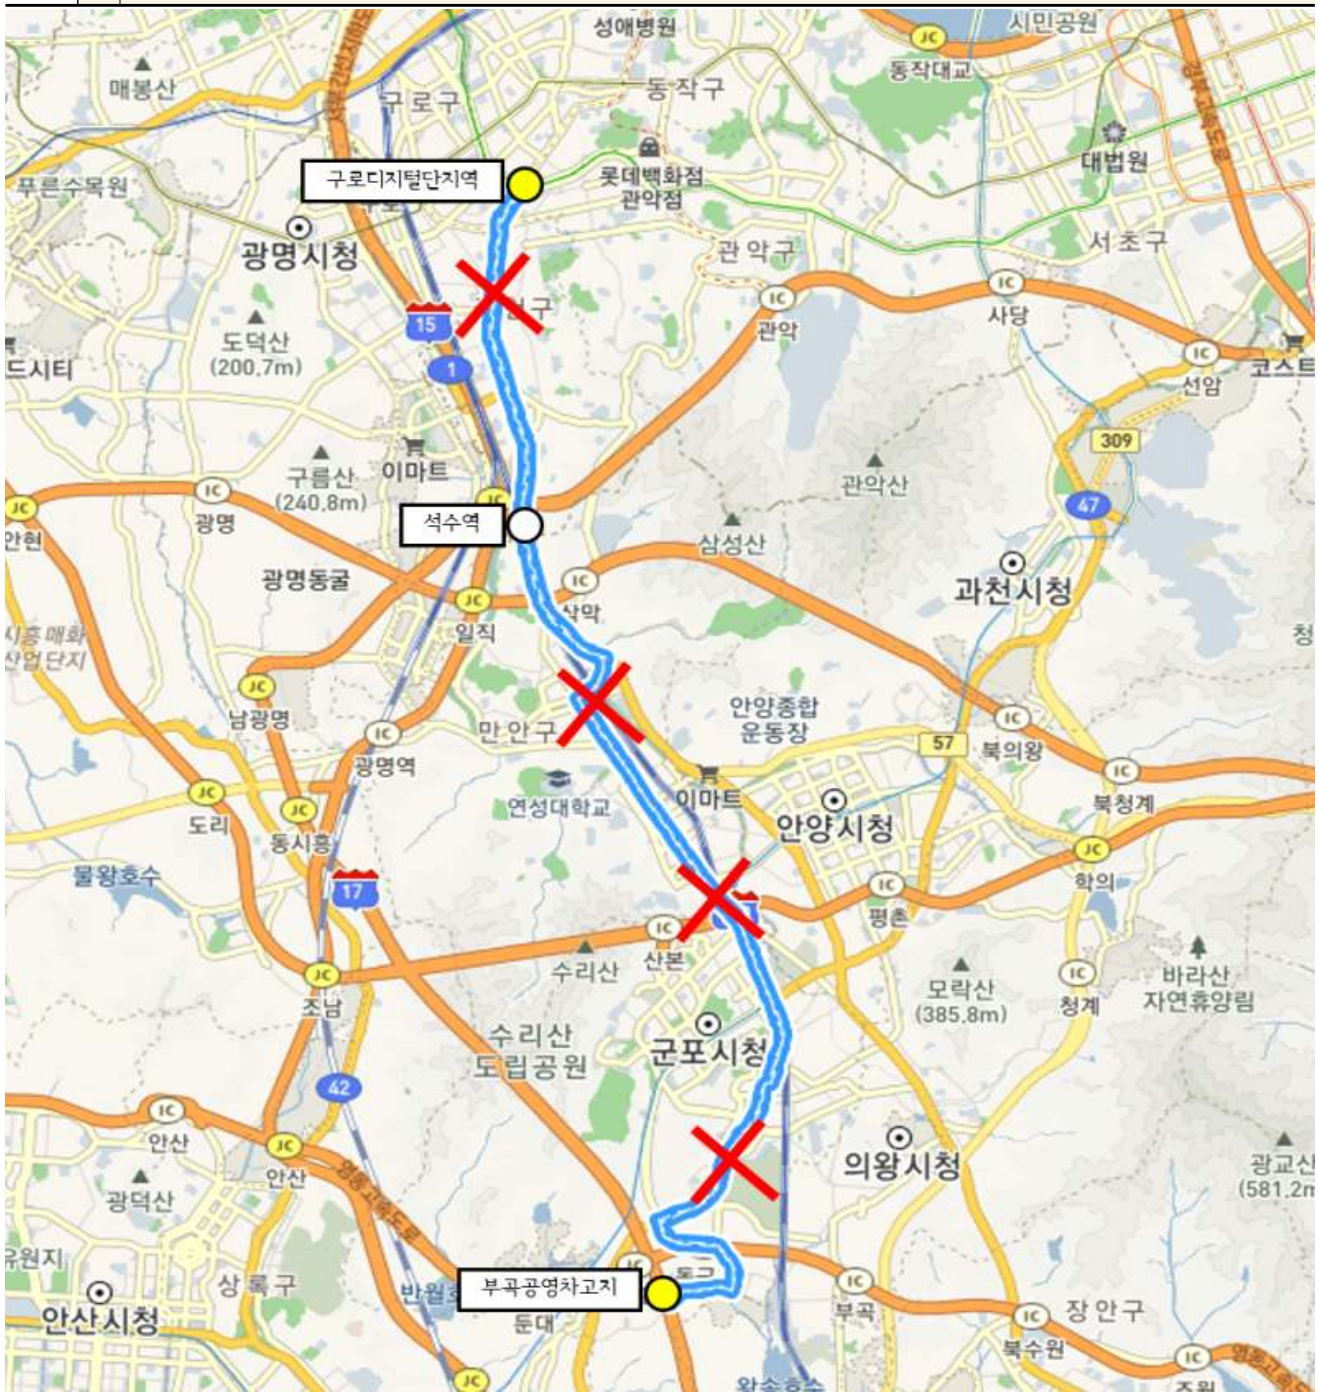

01A/B번 운행계통 및 노선도

노선번호	기종점	업체명	운행대수	예비대수	운행거리	대당회수		총운행회수	배차간격		첫차 막차
						정상	단축		최소	최대	
01A번	서울역 환승센터 ~ 서울역 환승센터	대원여객	4	23.6	135	5	0	30	12	20	06:30 22:10
		메트로버스	2								
후 폐선											
01B번	서울역 환승센터 ~ 서울역 환승센터	대원여객	4	23.6	135	5	0	30	12	20	06:30 22:10
		북부운수	2								
후 폐선											

